
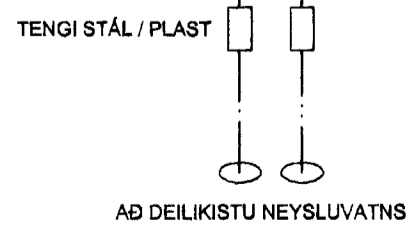
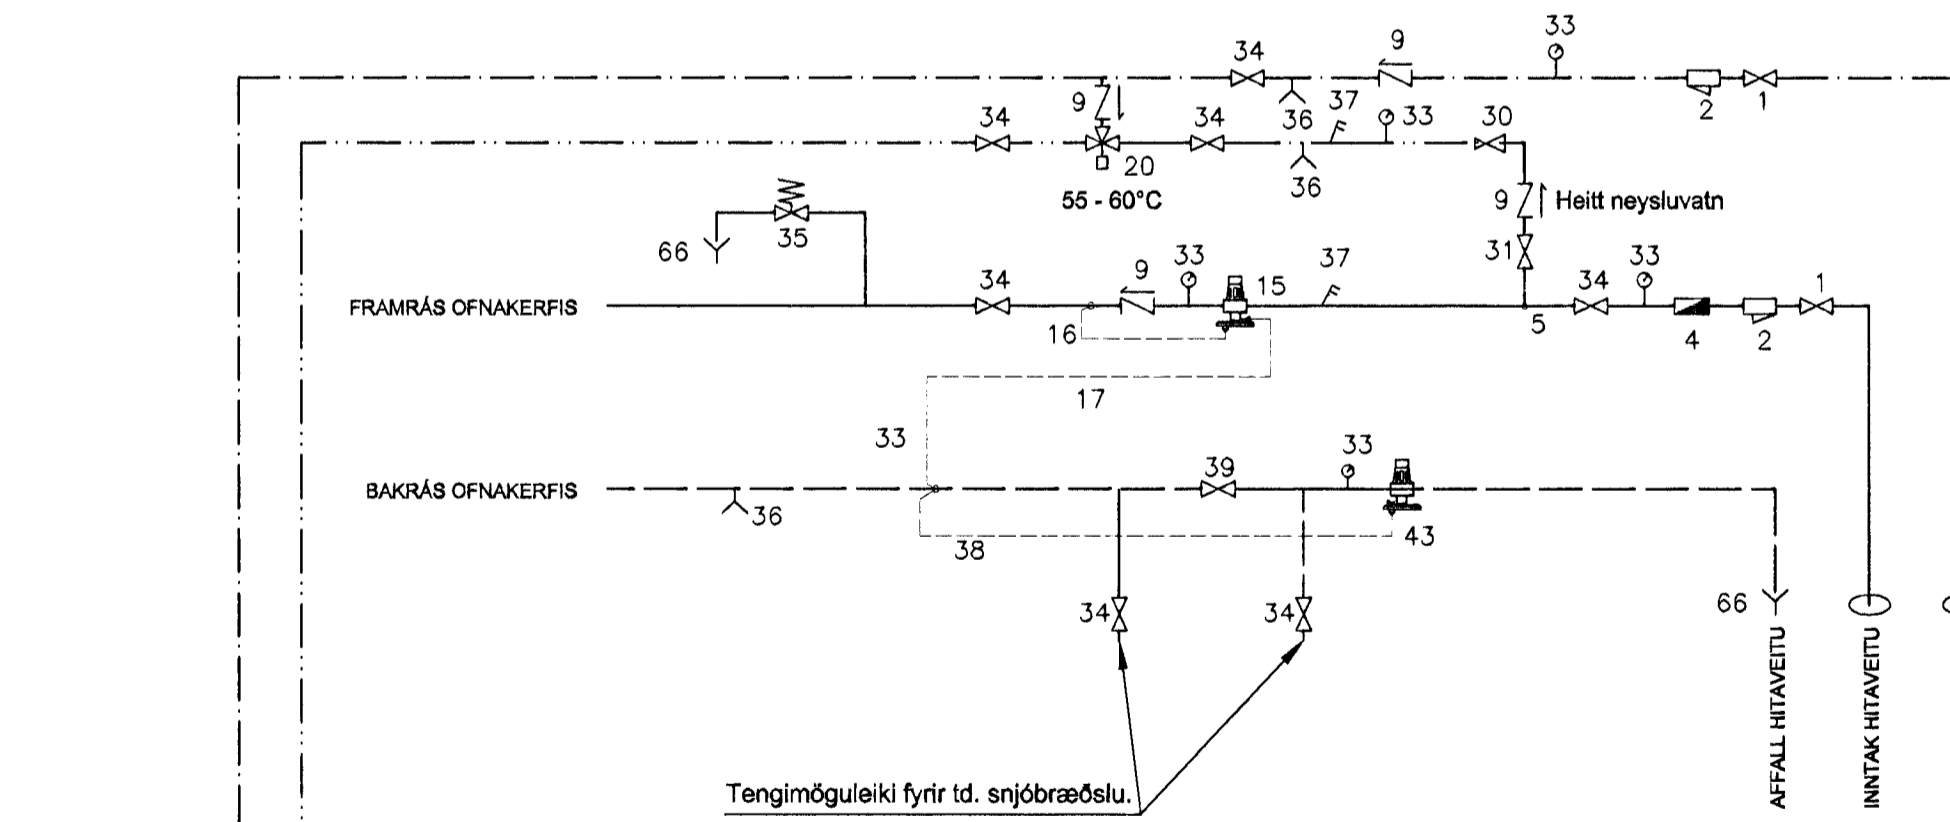
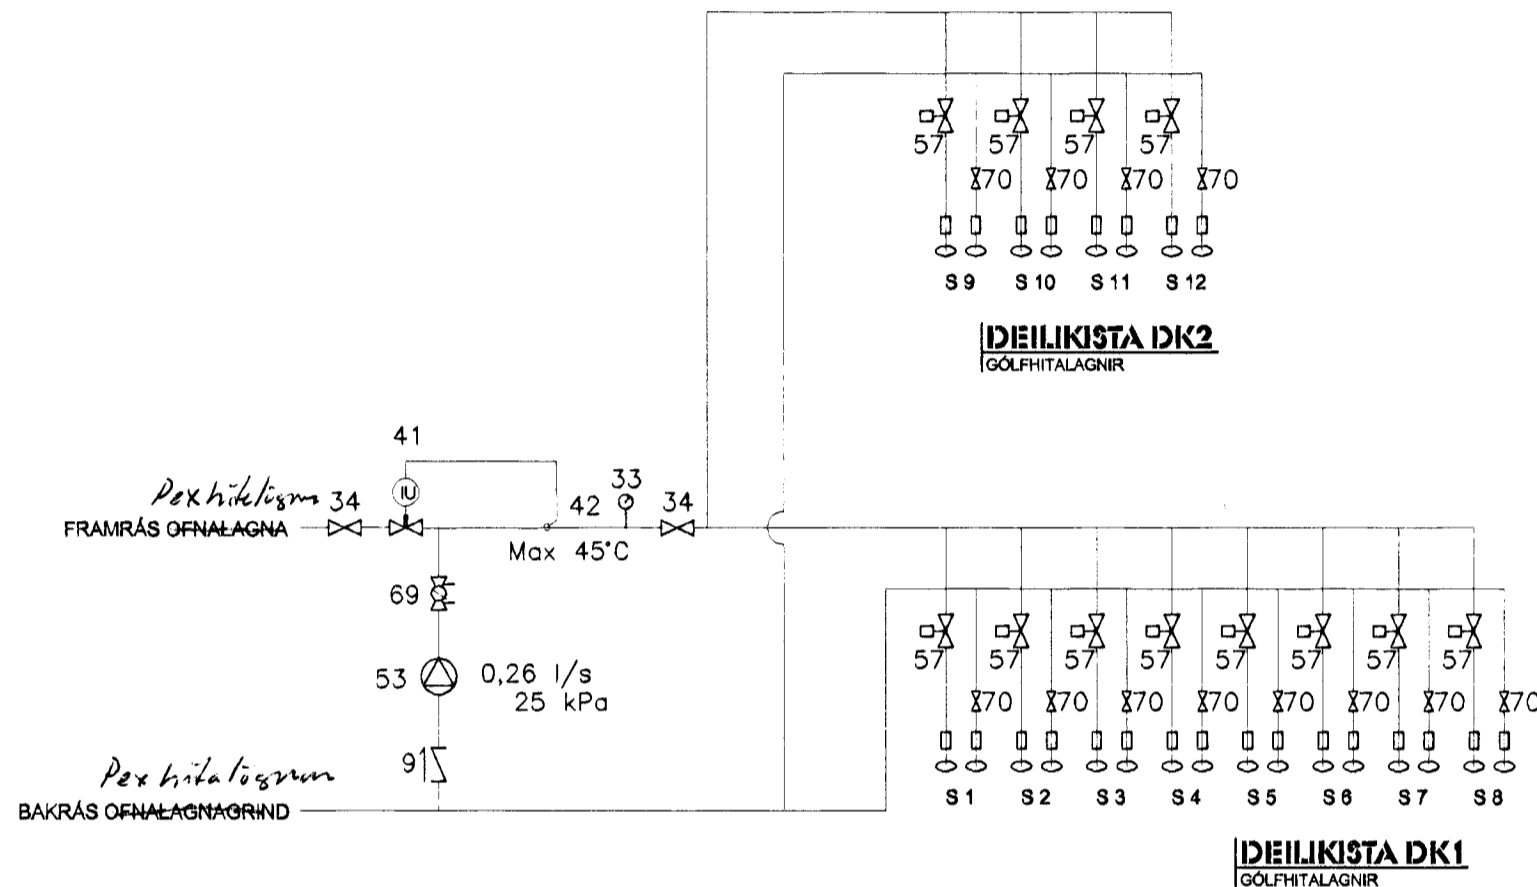


SKÝRINGAR


1. INNTAKSLOKI
2. SÍA
4. RENNSLISMÆLIR
5. NEYSLUVATNSTENING
9. EINSTREYMISLOKI
15. ÞRÝSTJAFNARI
16. ÞREIFARARÖR (+)
17. ÞREIFARARÖR (-)
20. BLENDI td. TA-MIX
31. HÖFUÐLOKI - Heitt neysluvatn
32. HITA- OG ÞRÝSTIMÆLIR
33. ÞRÝSTIMÆLIR
34. ÞJÓNUSTULOKI Renniloki
35. ÖRYGGISLOKI
36. TÆMING
37. HITAMÆLIR
38. ÞREIFARARÖR Slaufuloka
39. FRAMHJÁHLAUPSLOKI
40. TVÍSTILLILOKI
41. HITASTÝRÐUR LOKI td. DANFOSS AVTB15 (20-60°C)
42. HITAMÆLIR I VATNSRÁS
43. SLAUFULOKI
45. OFNAR
46. HITASTÝRÐUR FRAMRÁSARLOKI
47. LOFTSKRÚFA
48. HITASTÝRÐUR BAKRÁSARLOKI
53. DÆLA MEÐ YFIRÁLAGSVÖRN td. GRUNDFOS UPS 20 - 40
57. MÓTORLOKI með lofthitanema í herb.
66. FRÁRENNSLI
69. TVÍSTILLILOKI með mælistútum.
70. STILLITÉ

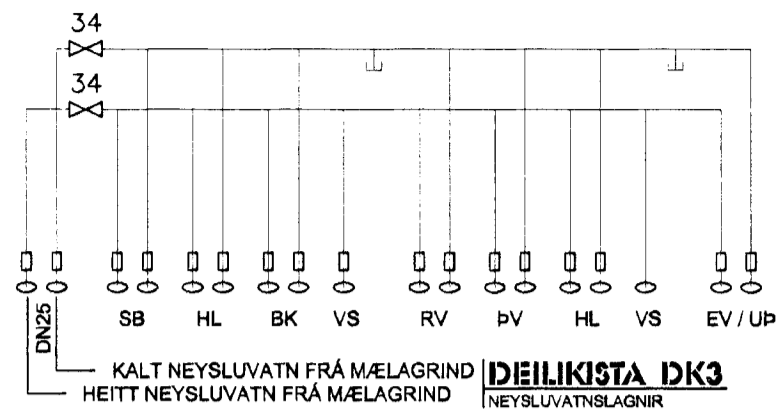

SKÝRINGAR

HITALAGNIR:
LAGNIR ERU LAGÐAR UTAN Á VEGGI OG NEÐAN Á LOFTI Í BÍLGEYMSLU. LAGNAEFNI SKAL VERA MANNESMANN PRESSFITTINGS skv. DIN 2394, TENGÐAR MEÐ PRESSUÐUM TENGISTYKKJUM FRÁ SAMA FRAMLEIÐANDA OG LAGNAEFNIÐ. LÁRÉTTAR LAGNIR SKAL FESTA MEÐ MEST 2m MILLIBILI MEÐ ÞAR TIL GERÐUM KLEMMIUM OG LÓDRÉTTAR Á EFSTU PLÖTU Á OFNA SKAL SETJA STILLITÉ OG LOFTSKÚFU. LAGNIR AÐ OFNUM OG TENGISTYKKI ERU DN10.

OFNAKERFI SKAL ÞRÝSTIPRÓFA MEÐ KÖLDU VATNI 8 bar ÞRÝSTINGI OG SKAL HANN STANDA ÖBREYTTUR Í SÓLARHRING.

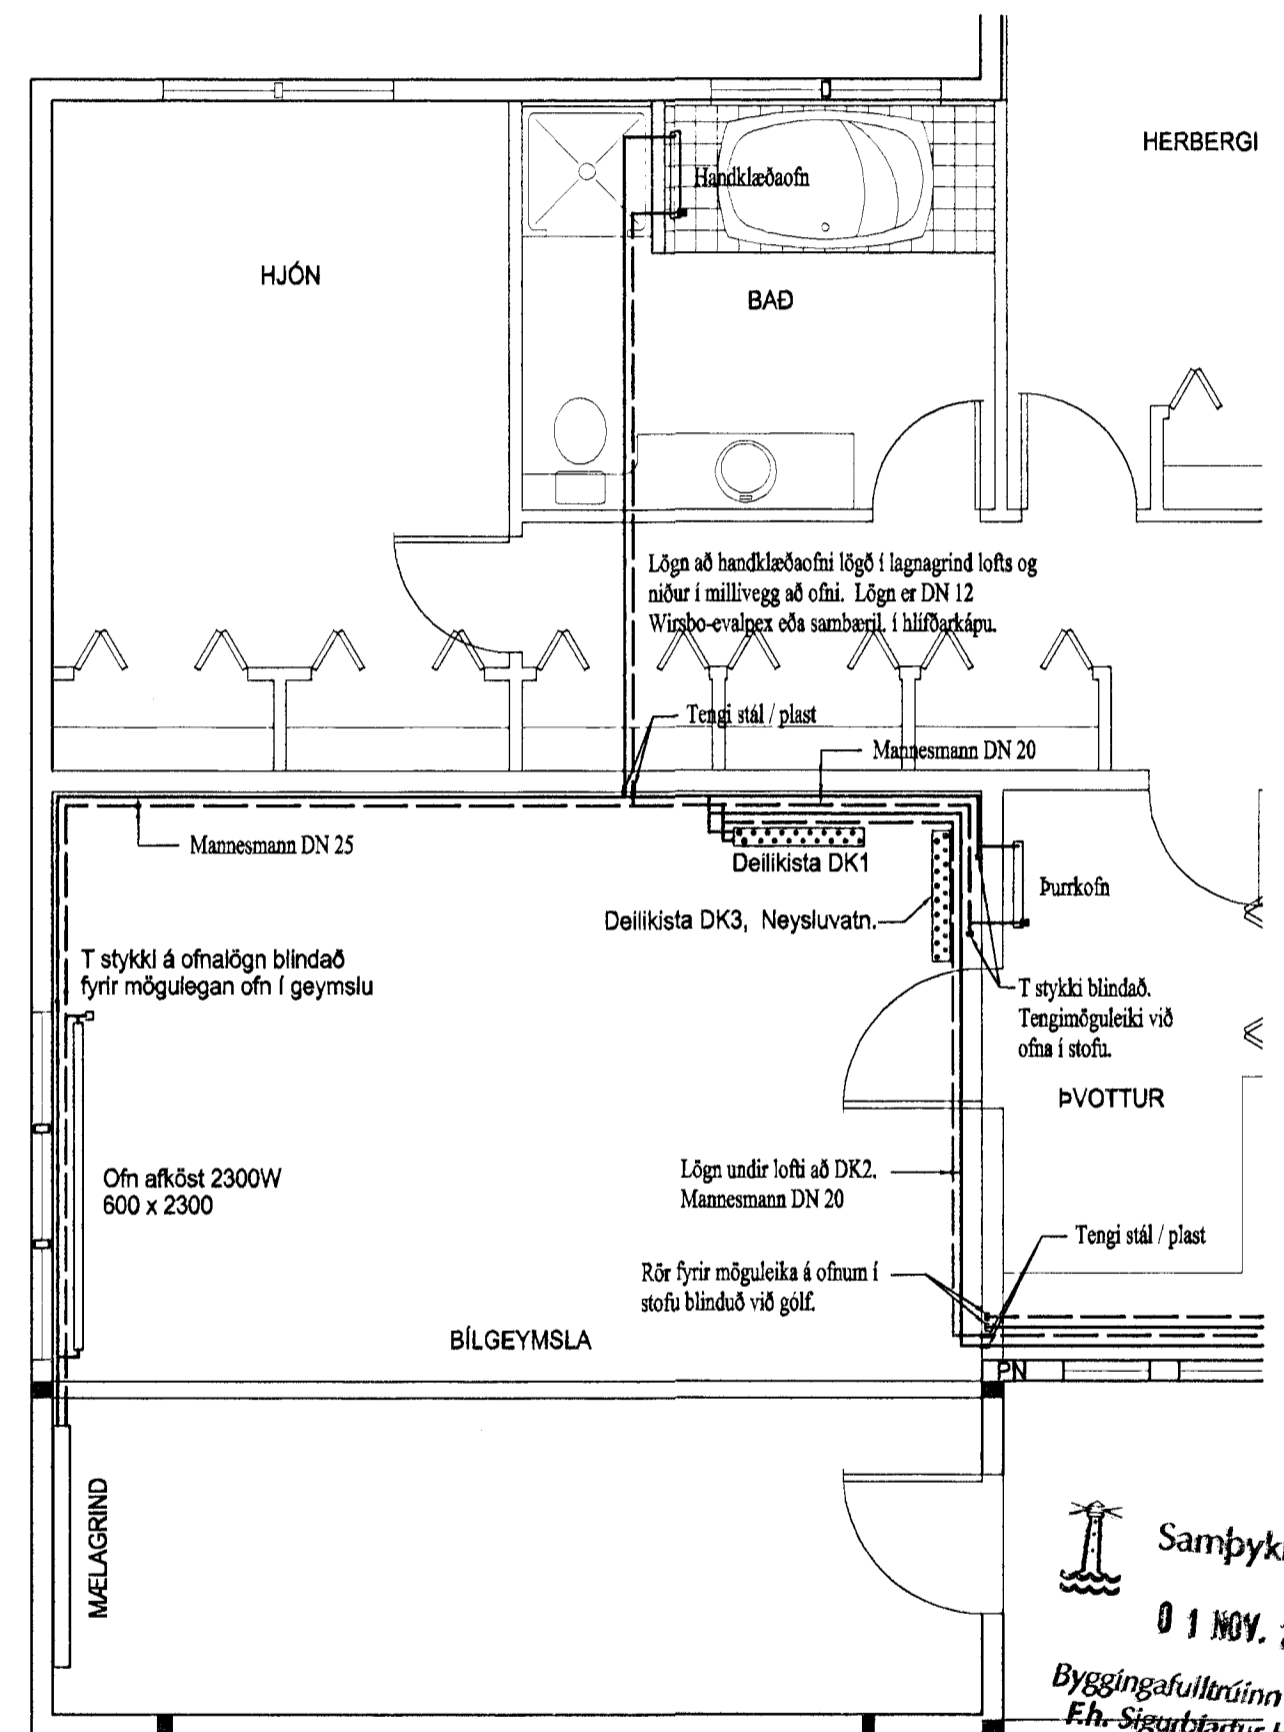

GRUNNMÝND BÍLGEYMSLU

Verk SPÓAÁS 16 HAFNARFIRÐI LAGNAKERFI MÆLAGRIND DEILIKISTUR GRUNNMÝND	Verk nr. 06-00
Hannað MAGNÚS G.	Dagsetning 25. OKTÓBER 2000
Samþykkt MAGNÚS G.	Kvarði 1:50
Útgáfa A	Blað 1 AF 1
Samþykkt Magnús Guðmundsson	Teikning nr. L-03

Samþykkt þann 01 NOV. 2000
Byggingafulltrúi í Hafnarfirði
F.h. Sigurbjartur Halldórsson

Samþykkt þann 01 NOV. 2000
Byggingafulltrúi í Hafnarfirði
F.h. Sigurbjartur Halldórsson