

SPÓAÁS 2 HAFNARFIRÐI.




Samþykkt þann


11 MAÍ 2001

Byggingafultrúinn í Hafnarfirði
F.h. Kristján Þórarinnsson


KJP

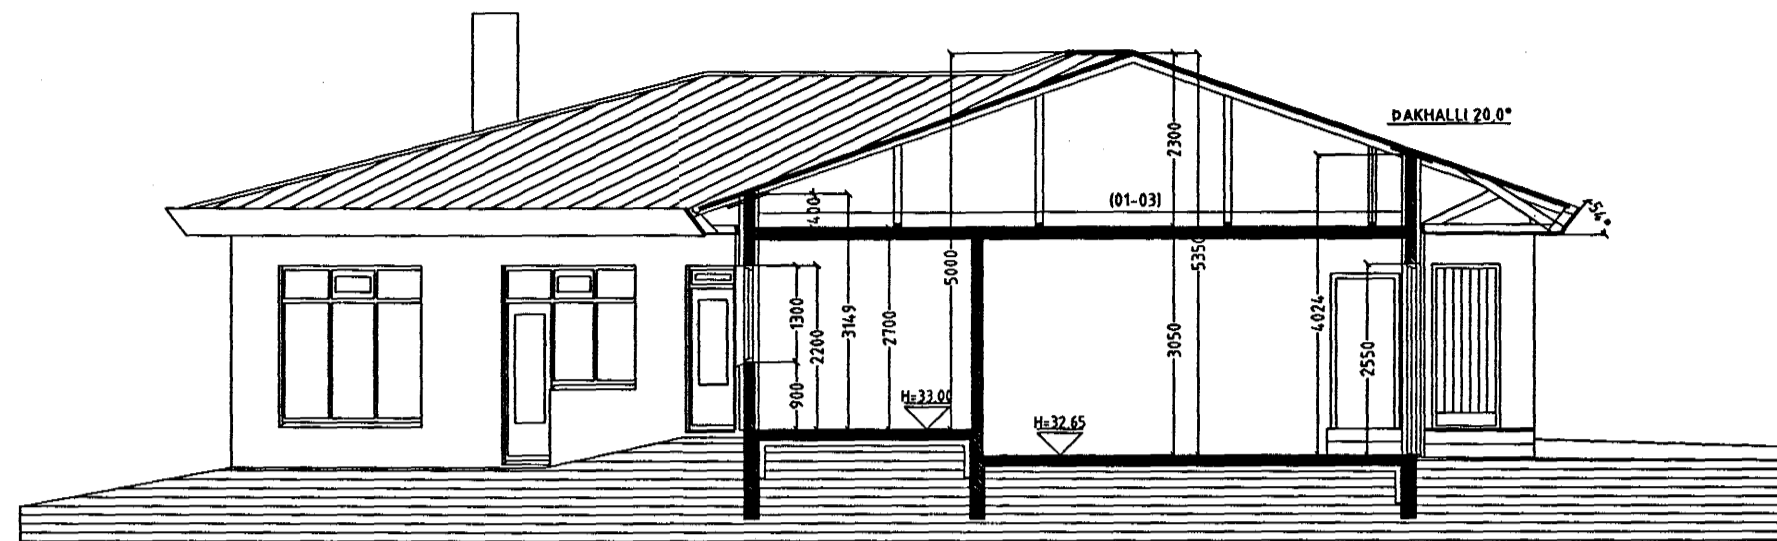

SNID A-A MKV. 1:100.

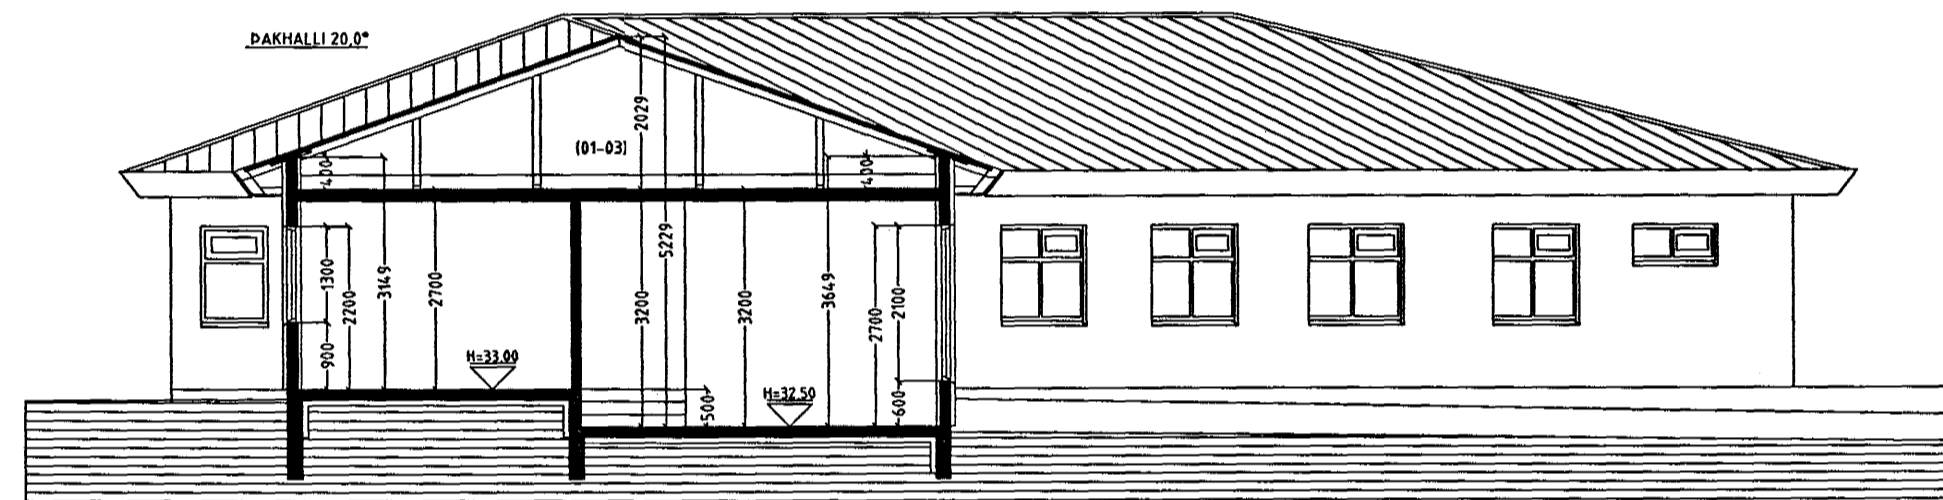

SNID B-B MKV. 1:100.

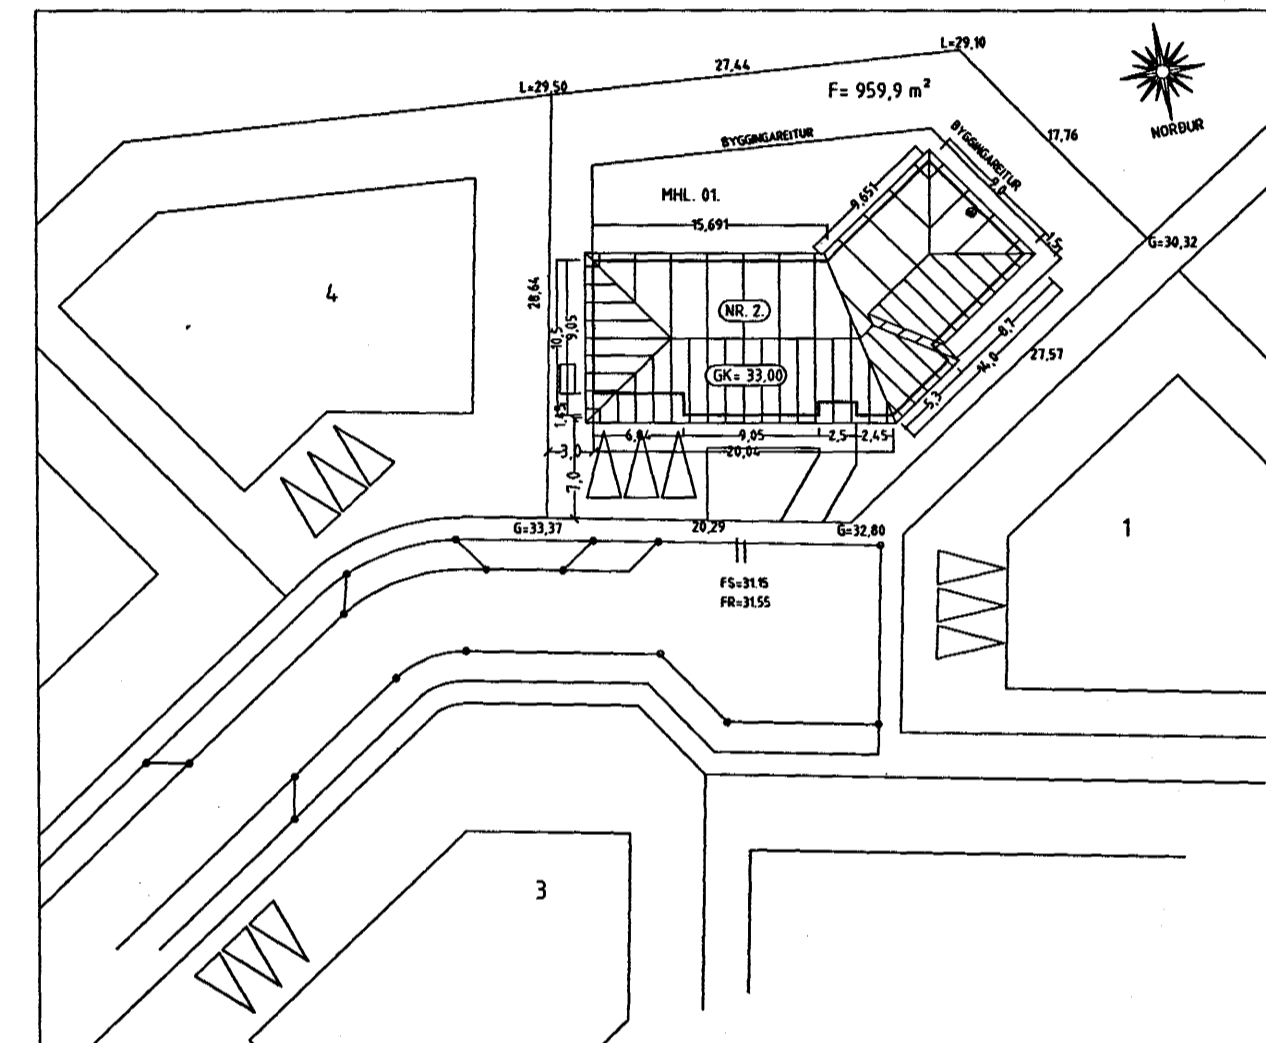

AFSTÖÐUMYND MKV. 1: 500.

Skýringar vegna eldvarna:

- BO. Táknar björgunarop, samkv. reglugerð um brunavarnir og brunamál.
- Táknar rýmingarleið, samkv. reglugerð um brunavarnir og brunamál.
- Reykskygjari, staðset júst samkv. teikningu.

Byggingarlýsing / verklýsing:

Húsið er staðsteypt með plasteinangunarmótum.
Stétt plötuklæðning, einangrun 60 mm steypa 140 mm, einangrun 50 mm. múrhúð 20 mm.
Undirstöður og botnplata eru staðsteyptar á þjappaðri hraunfyllingu og eða á klöpp.
Staðsteypt plata 16-18 sm. yfir íbúð og bifreiðageymslu.
Þak, stíðaðar timbursperrur heilklaðdar með 25x150 mm boróvíð, þakappa og þakstáli. Þakeinangrun 200 mm (steinullt).
LR. Táknar loftfræsting.
Sérstakar skýringar vegna einangrunar:
Botnplata er einangruð með 75 mm einangrunarplasti, veggir sökkla eru einangraðir 50 sm niður fyrir plötu með 75 mm einangrunarplasti.
Ofan á einangrun göt/plötu skal leggja þolplast (rakasperra).
Útveggir eru einangraðir með 60 og 50mm einangrunarplasti.
Í gluggum er tvöfalt K-einangrunargler (12 mm loftbil í fóstum gluggum en 9mm loftbil í opnanlegum gluggafögum og hurðum.
U-gildi (W/m²K) einstakra byggingahluta skulu vera í samræmi við upptalningu hér að neðan:

Þak:	Ti=18°C U-gildi: 0,2
Útveggir:	Ti=18°C U-gildi: 0,4
Léttur útveggur einangraður í grind:	Ti=18°C U-gildi: 0,3
Gluggar (karmar, gler vegið meðaltal, l-gler):	Ti=18°C U-gildi: 0,3
Hurðir:	Ti=18°C U-gildi: 0,3
Gólf: á fyllingu og að úpphituðu rými.	Ti=18°C U-gildi: 0,3
Gólf að útlöfti:	Ti=18°C U-gildi: 0,2
Útveggir, vegið meðaltal (veggfletir, gluggar og hurðir):	Ti=18°C U-gildi: 0,3

Að öðru leiti skal miða við að kötnunarlíkur einstakra byggingahluta séu í samræmi við ÍST EN ISO 6946:1996.

Verkfræðipjónusta Jóhanns G Bergþórssonar. EHF.

Kennitala: 570879-0149 Strandgata 28 220 Hafnarfjörður Sími 555-3250 Fax 555-3251 Netfang beggi@islandia.is

Tílv.	Magn.	Títil vorks.	Breytt dags.
Hannað af: JGB	Telknað af: Bergþór J.	Yfirfarið af: Bergþór J.	Samþykkt af - dags: 29/11/1999
SPÓAÁS 2		Telkning Nr: 002	Múllikvarði: 1/100 og 1/500.
Bygginganefndartekning		Skrárarheiti: BERGHTOR	Útgáfa: 1/2
AFSTÖÐUM. SNÍÐ OG SKÝRINGAR		Athugasemdir: Burðarveggur færður, gluggum í bílskúr breytt, geymsla færð og innra skipulagi baðherb. breytt. 04.05.2001	