

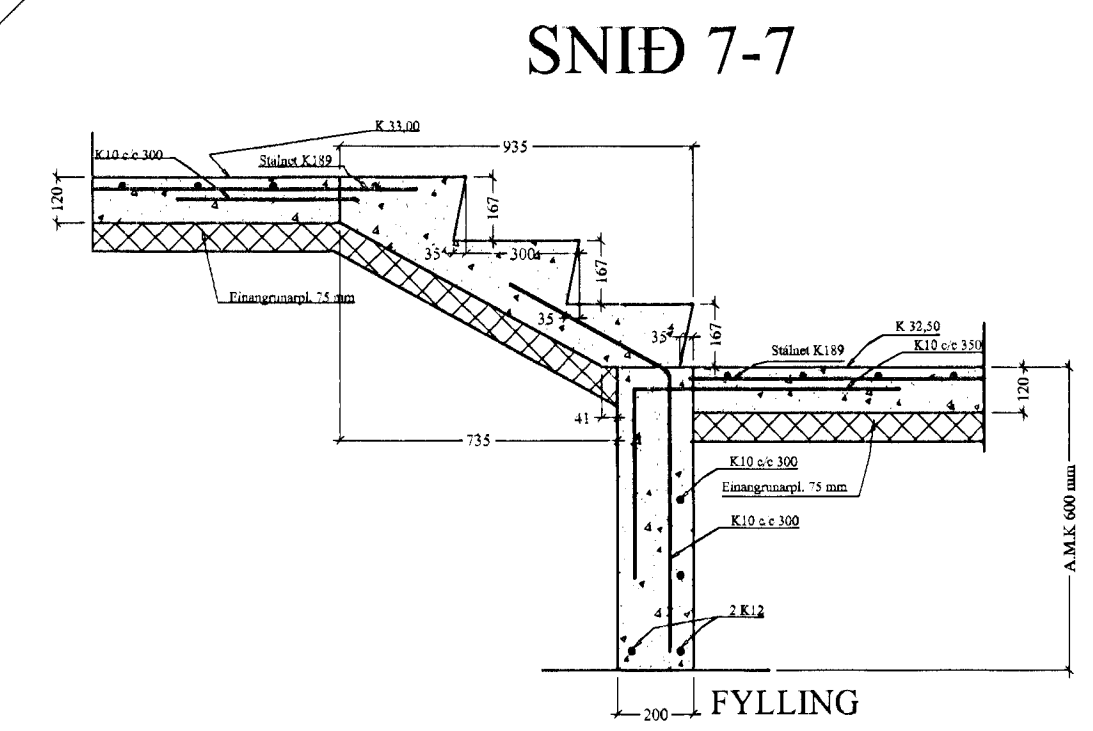
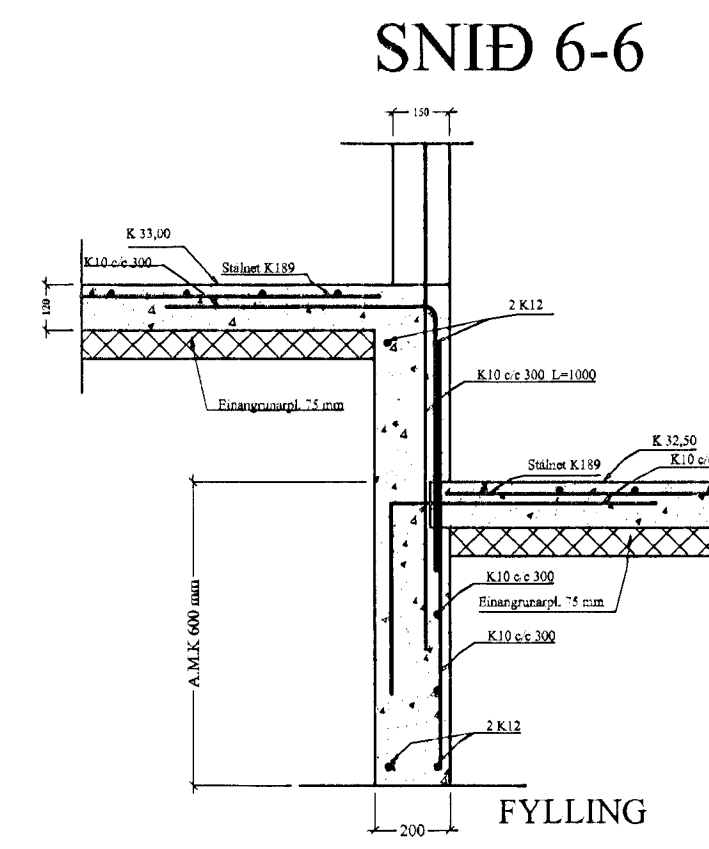


SÖKKLAR GRUNNMYND MKV 1:50


ÖLL MÁL Í MM

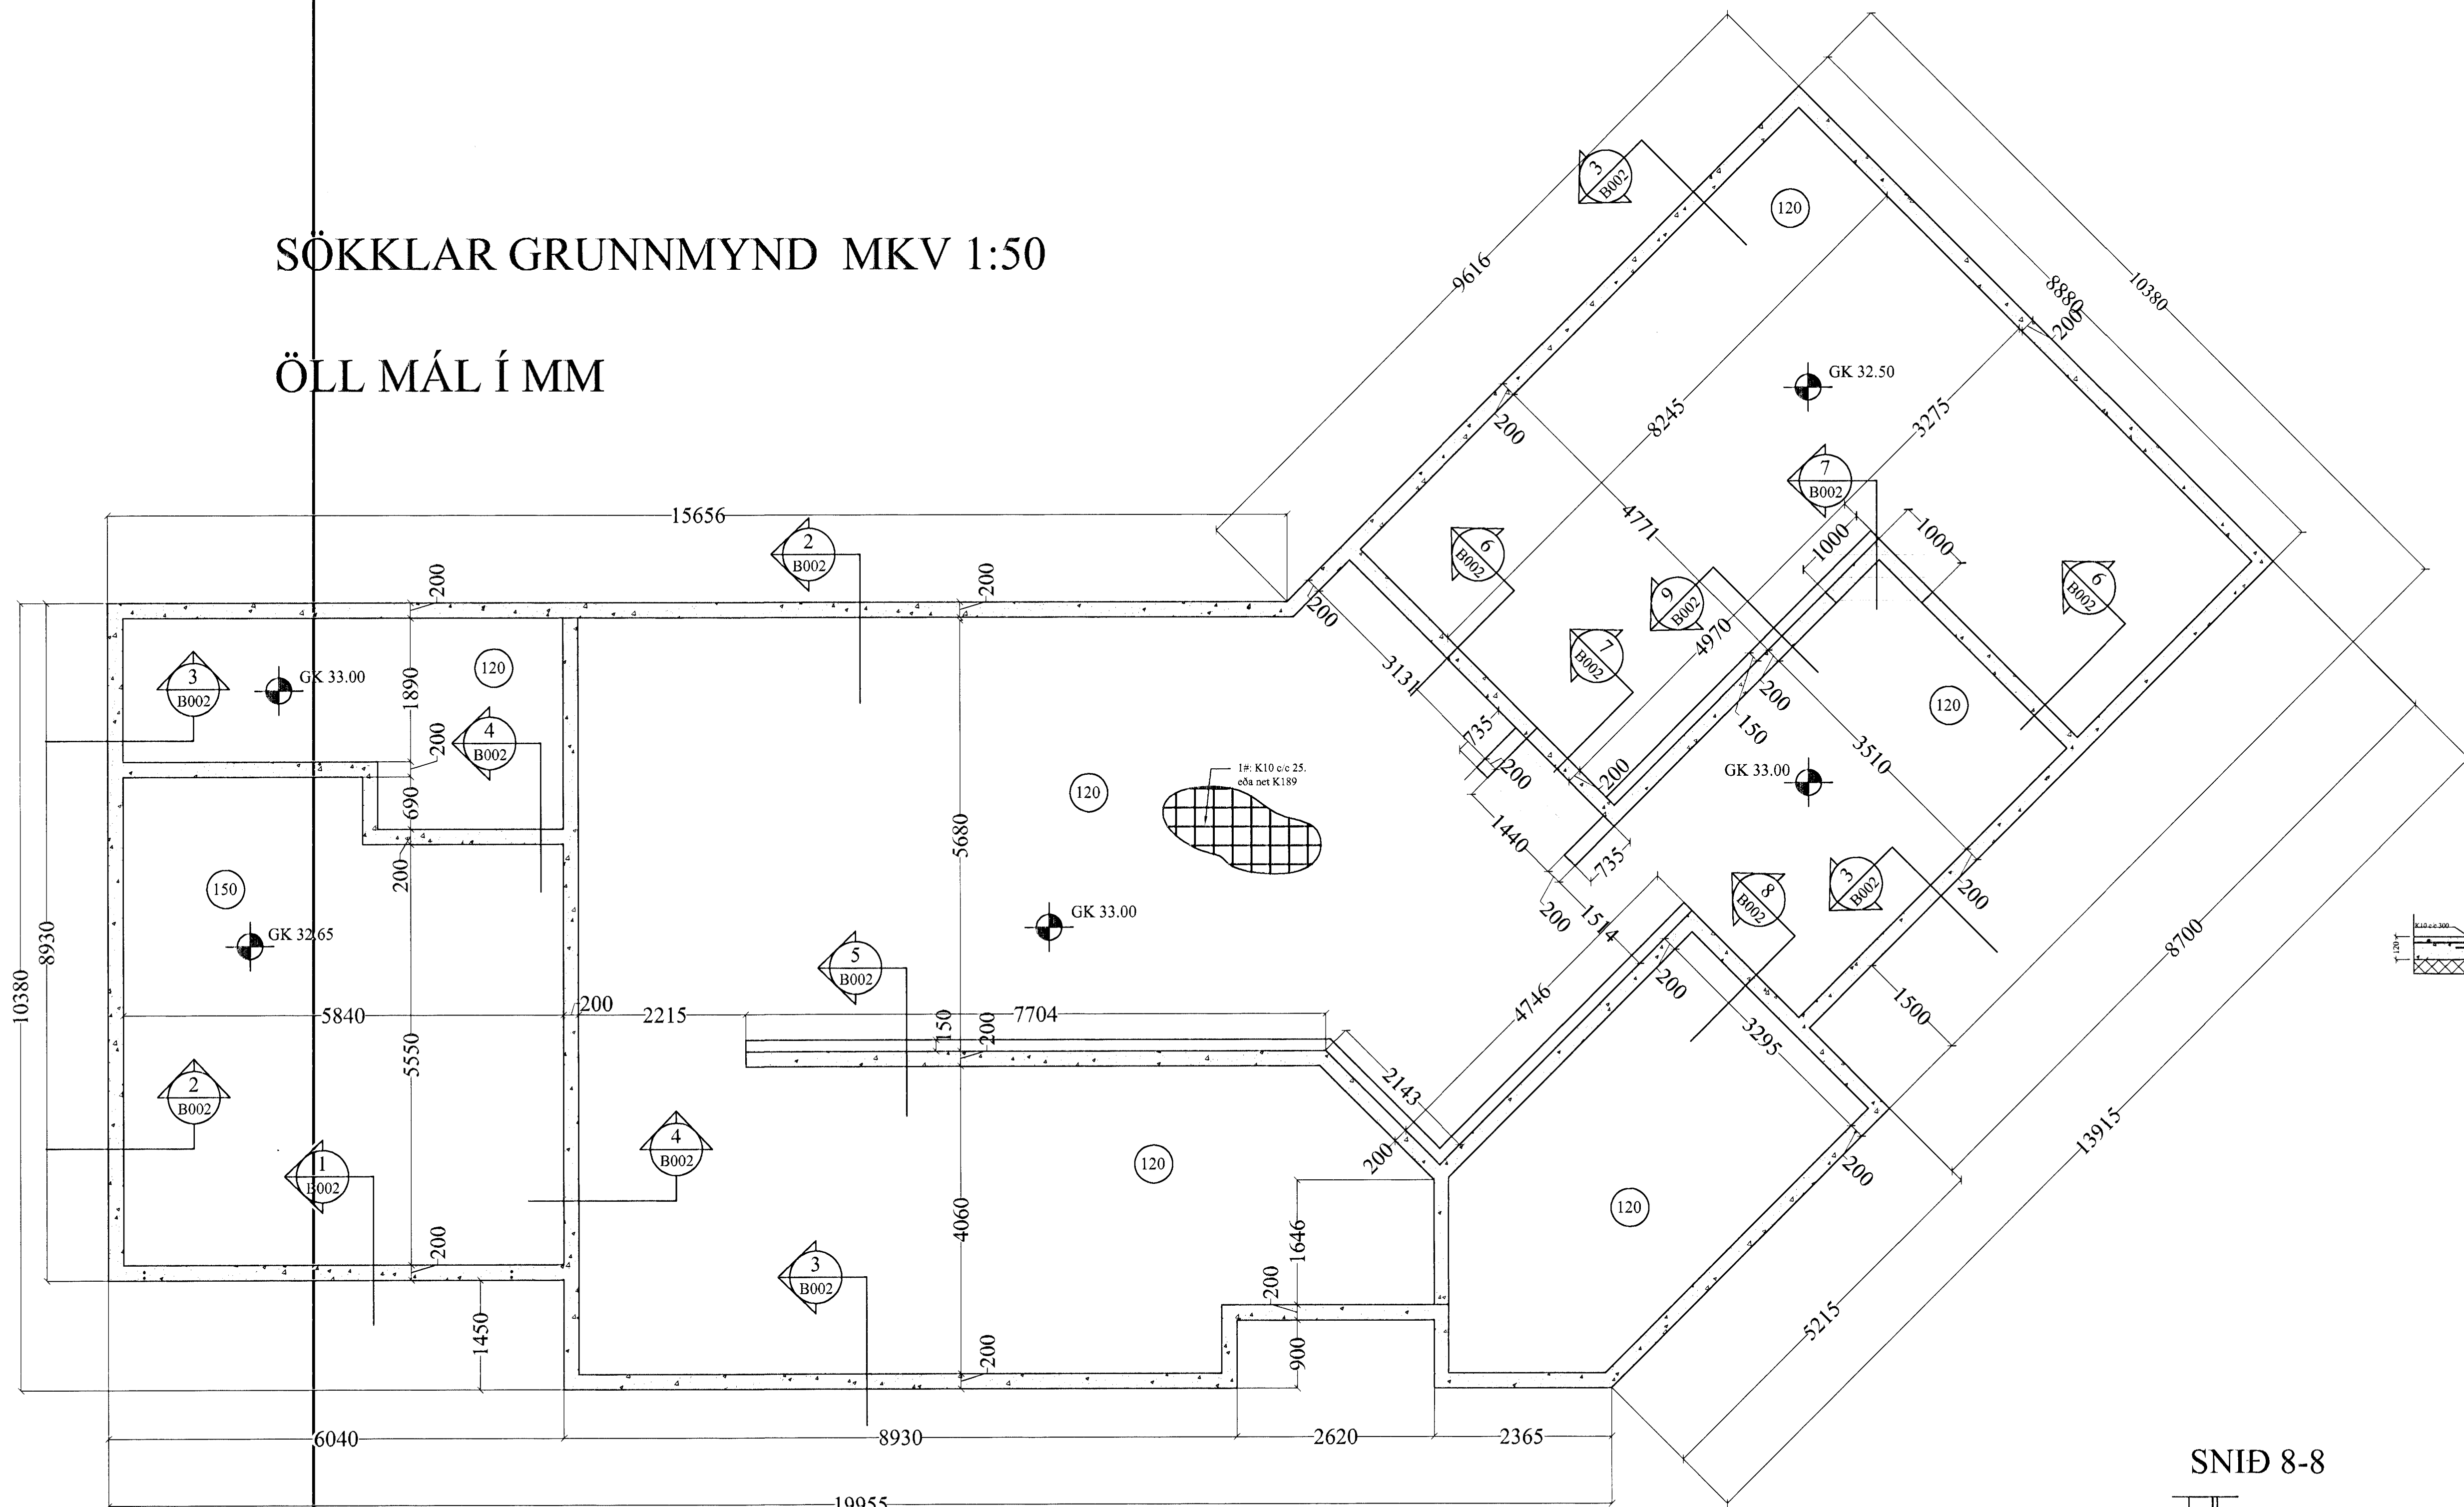


SNÍÐ 1-1

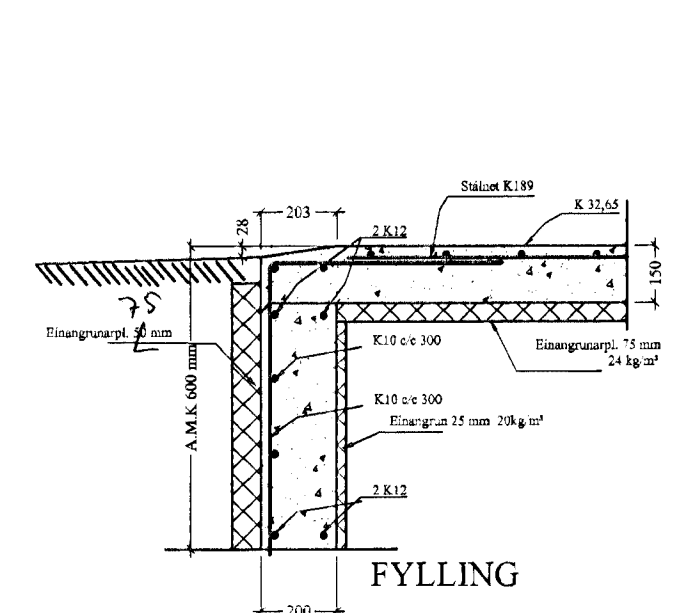


SNÍÐ 2-2

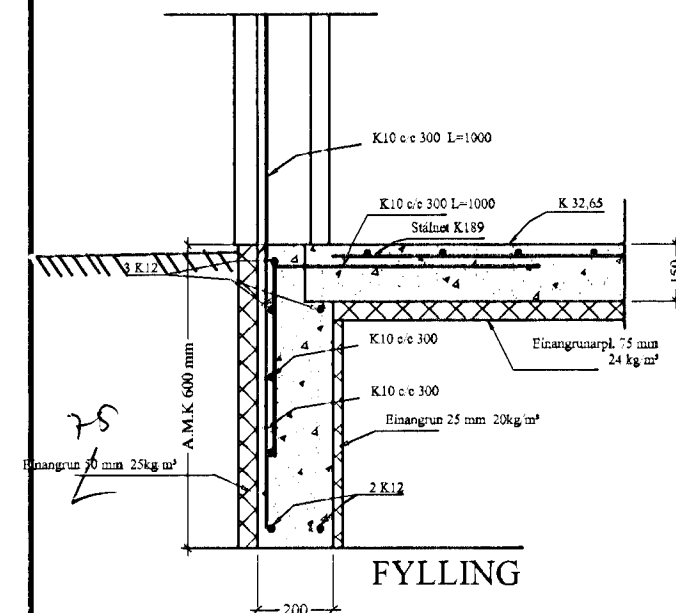


SNÍÐ 3-3

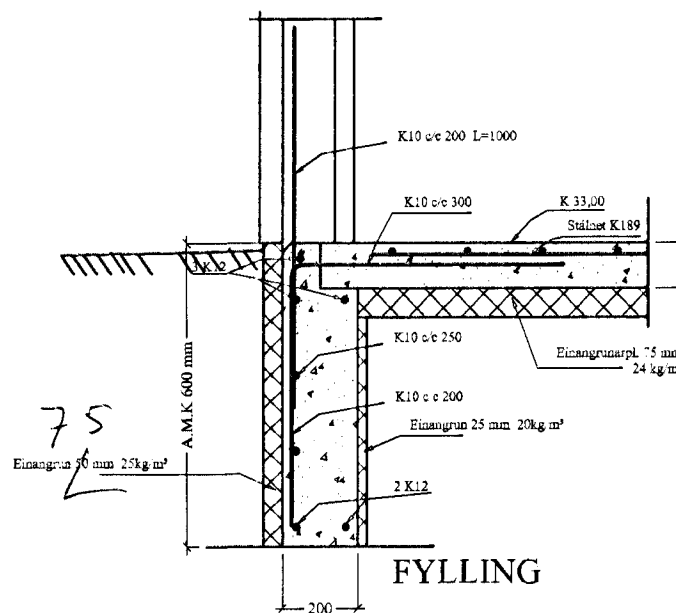


SNÍÐ 4-4

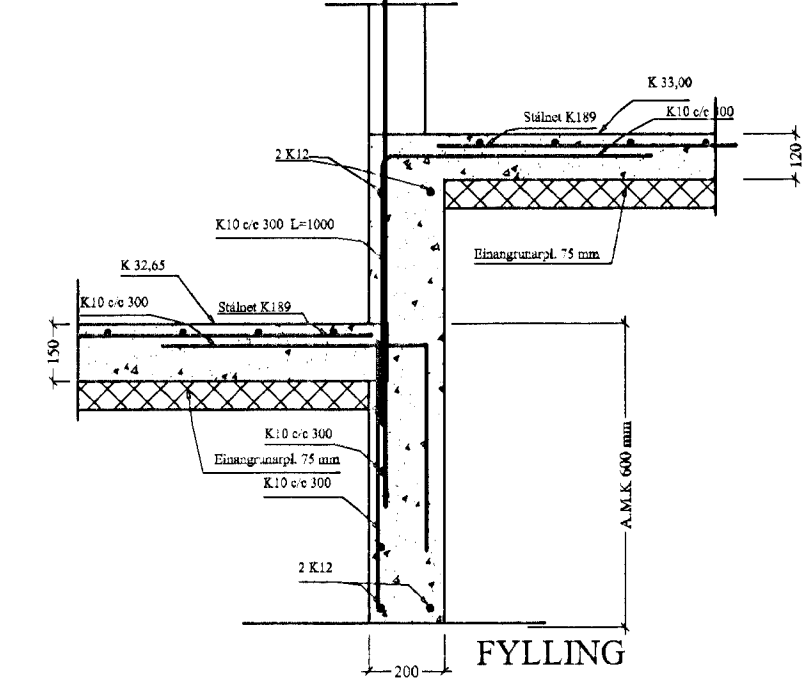


SNÍÐ 5-5

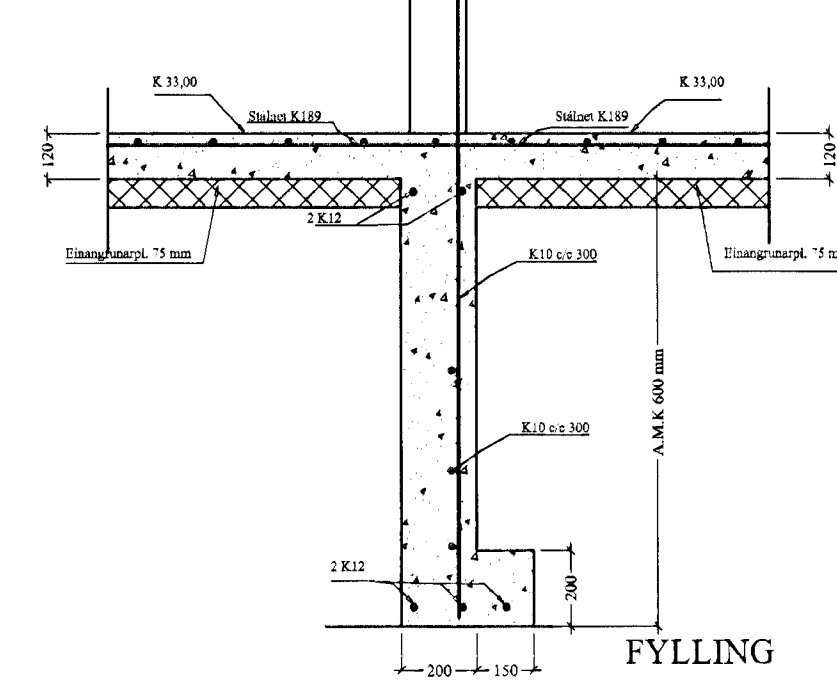

SNÍÐ 8-8

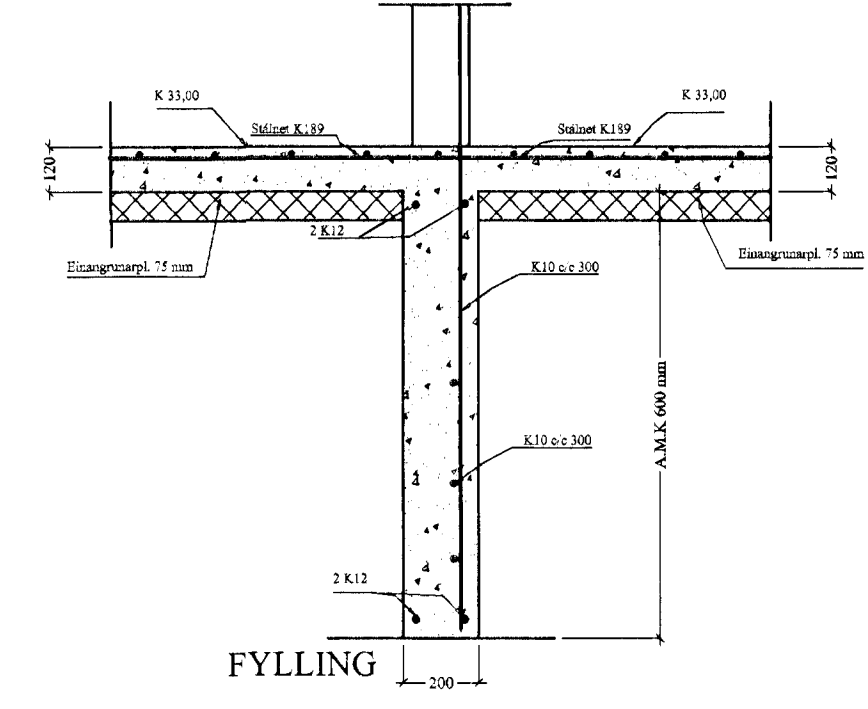

SNÍÐ 9-9

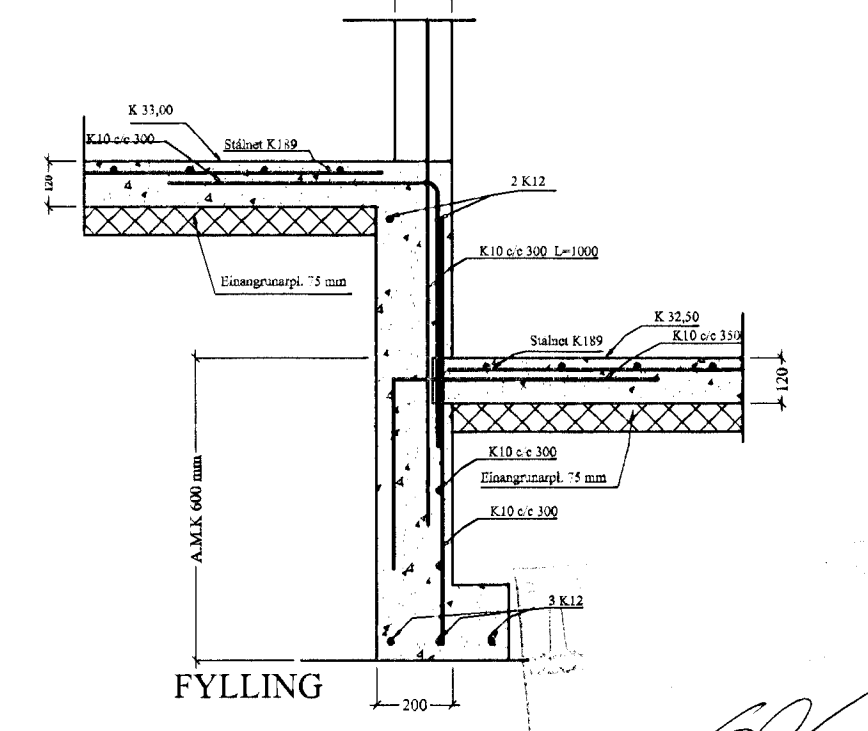

ÖLL DEILI Í MKV 1:20

Verkfræðibjónusta Jóhanns G Bergþórssonar. EHF.

Kennitala: 570879-0149 Símanúmer: 220 Hálfurðjörð Stími 555-3200 Fax 555-3251 Netfang: bjg@jg.is

Tilv.	Magn.	Títil verks.	SPÓAÁS 2	Breytt dags.
Hannaó aft JGB	Teiknaó aft Bergþór J.	Yfirfaró aft	Safnþykkt af - dags. 16.05.2000	Máskilvarði: 1/50 1/20
GRUNNMYND SÖKKLAR BOTNPLATA OG DEILI SPÓAÁS 2			Teikning Nr. BJ02	Skýrskilgreitt: BSPOLASUTG1 Útgáfa: Blað nr. nr.
			Athugasemdir	