
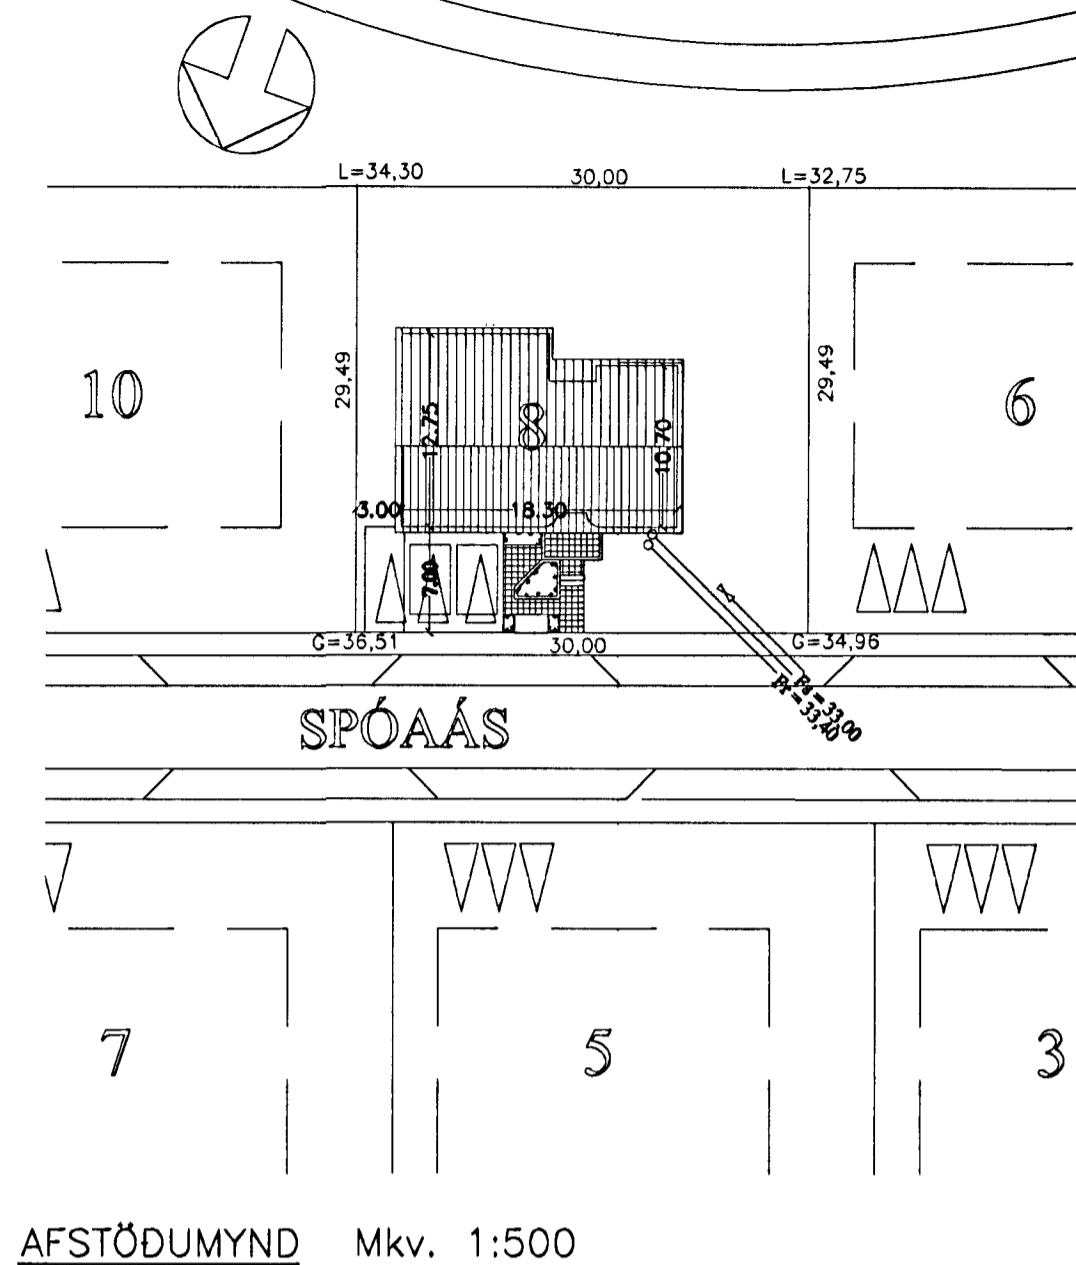


SKÝRINGAR

SKÝRINGAR TÁKNA Á GRUNNMYND SJÁ IST 64
EFNI OG FRÁGANGUR LAGNA SÉ SKV IST 65 OG
GILDANDI REGLUGERÐUM

HÆDARTÖLUR ERU GEFNAR UPP FYRIR BOTN PÍPU VIÐ:
GREININGAR, BRÚN UNDIRSTÖÐU OG Í BEYGJU
UNDIR STÚTUM UPP ÚR PLÖTU.
LAGNASTÆRDIR ERU Í MM. HÆDARTÖLUR ERU Í M.

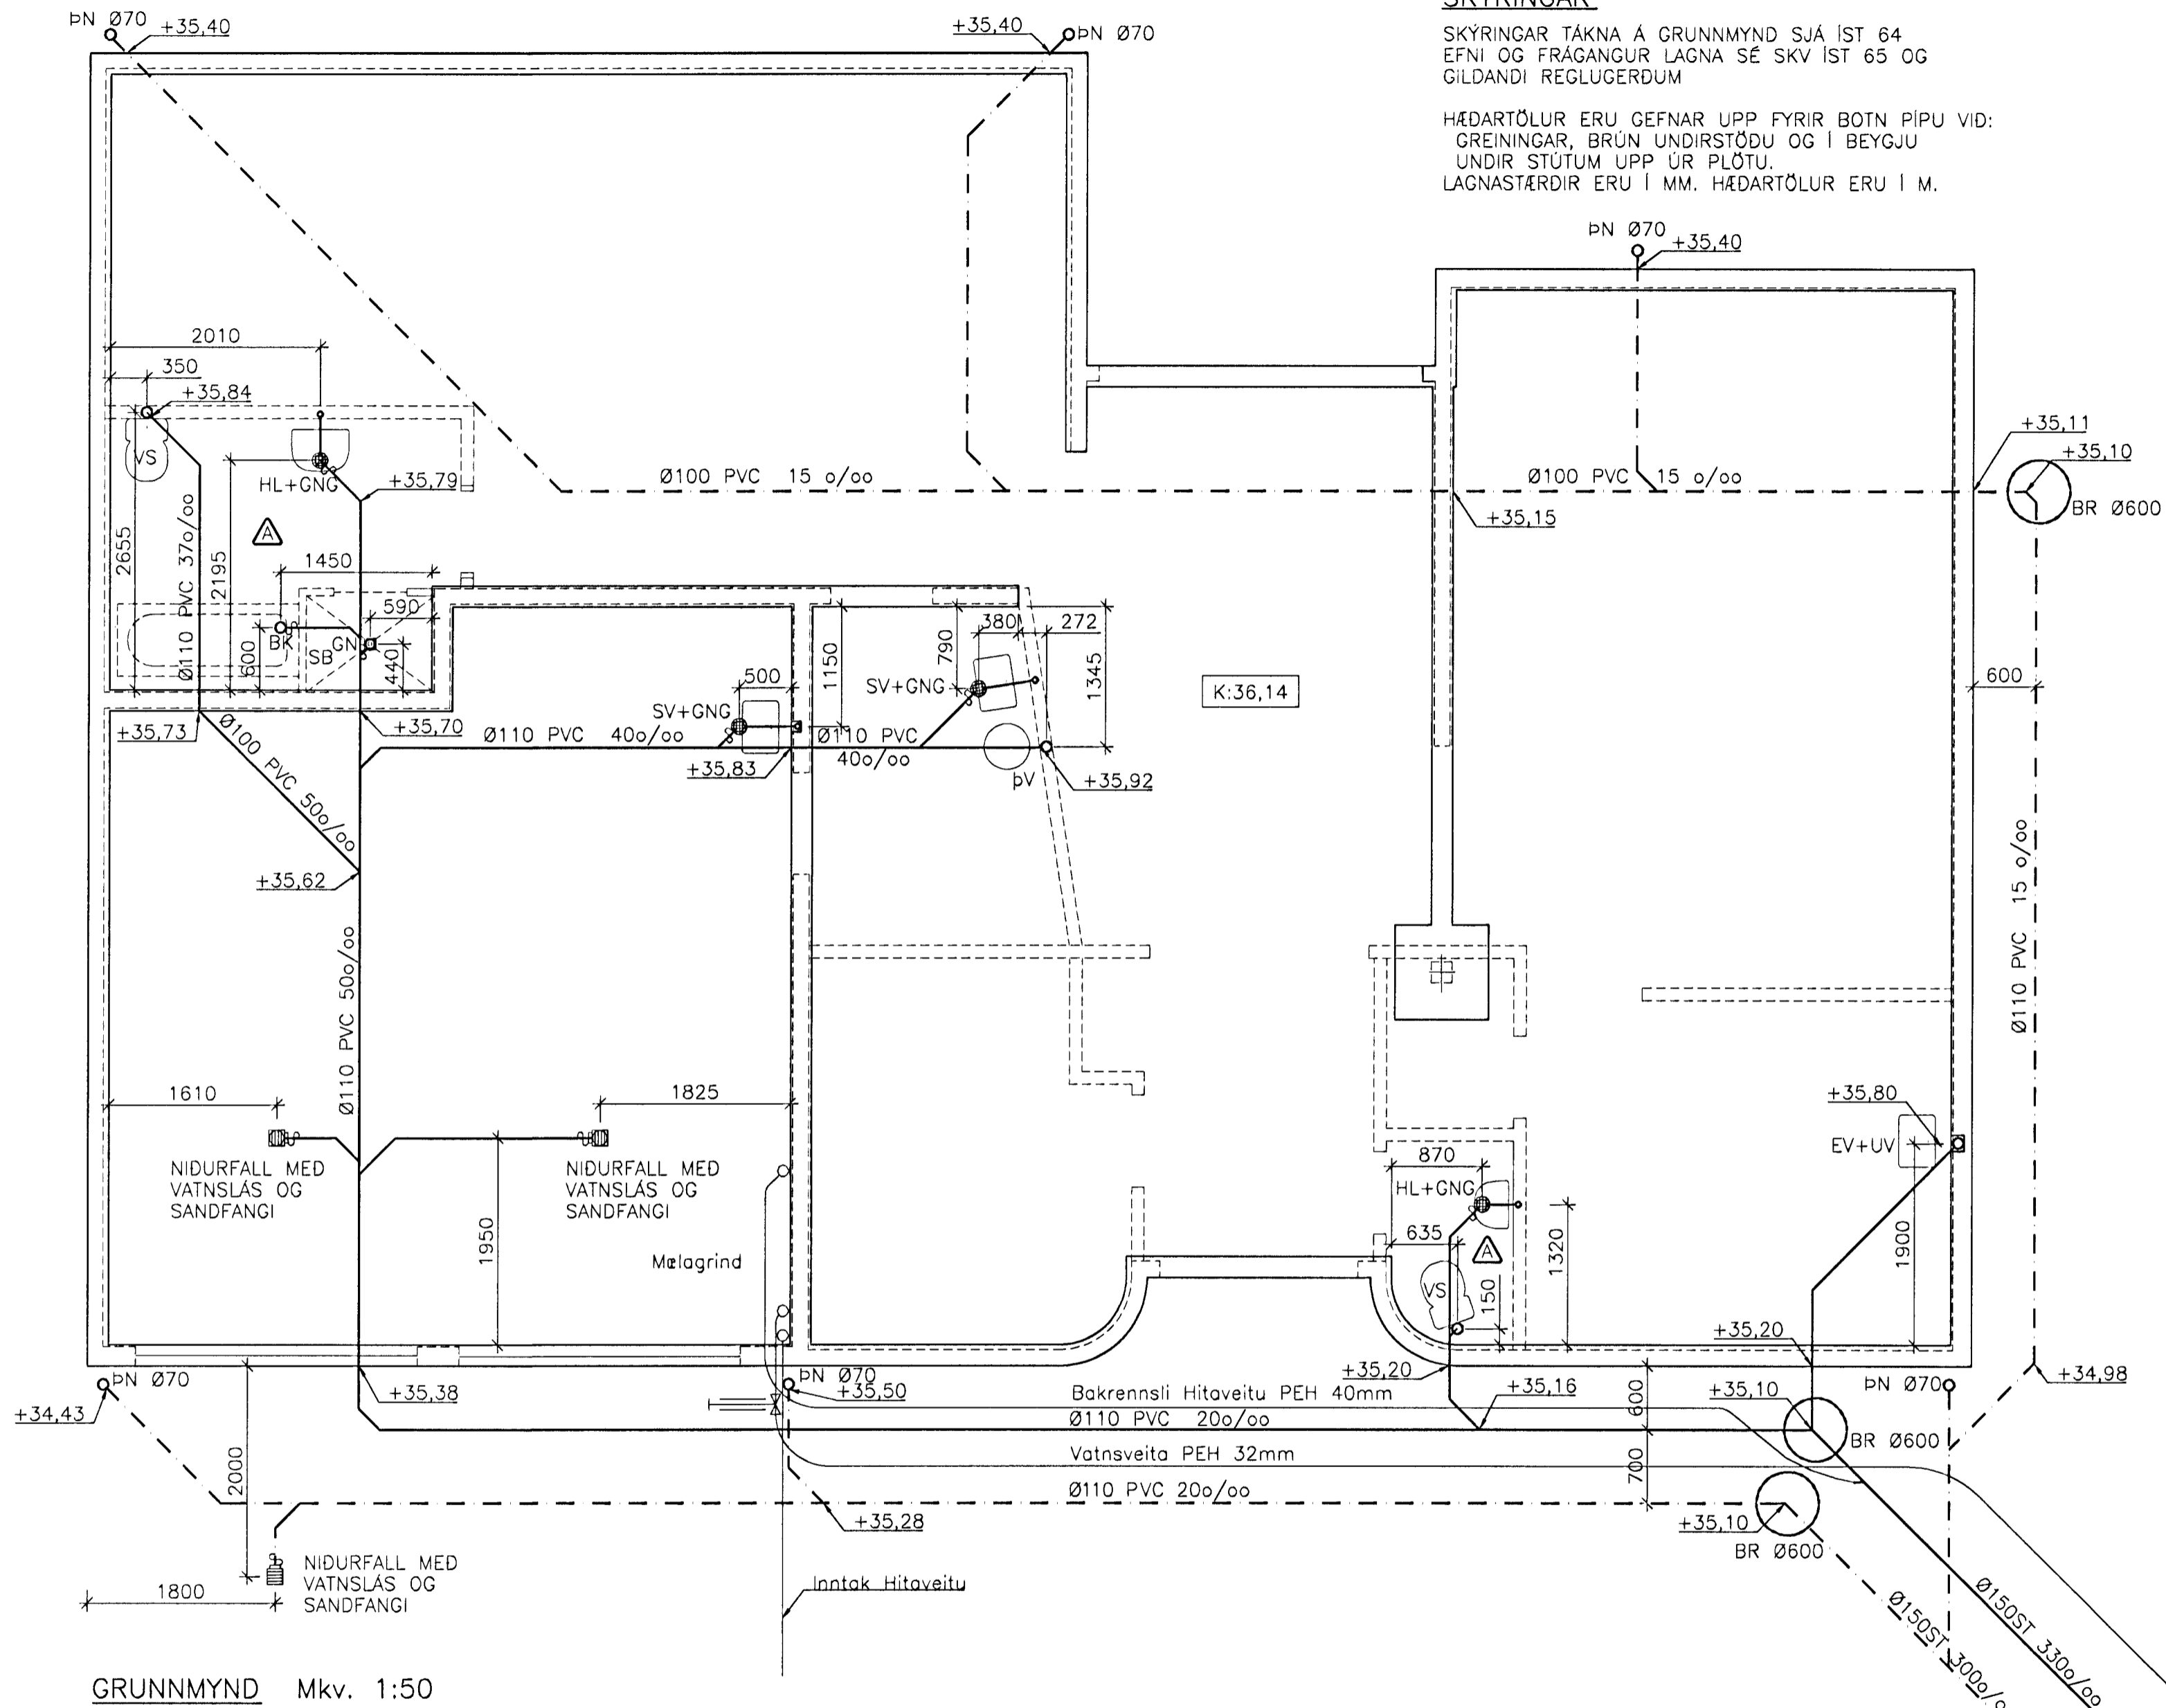

ÖLL MÁL Á TEIKNINGU ERU STEYRUMÁL
 31 MARS 2000
 Sigurbjartur Hákkorsson

SPÓAÁS 8, HAFNARFIRÐI
 FRÁRENNSLISLAGNIR Í GRUNNI
 GRUNNMYND OG AFSTÖÐUMYND
VERKÞJÓNUSTA KRISTJÁNS EHF
 Reykjavíkurvegur 68, 220 Hafnarfjörður Sími 5652100 Fax 5654050

A	24.1.2000	Breyting legu lagna á snyrtingum	ASP	Hannað: KS	Teiknað: ASP	Mælikv.: 1:50, 1:500	Verk nr.: 901
Nr.	Dags:	Breyting:	Af:	Samp:	Dags: 3.11.'99	Flokkur: P GU	Blað nr.: 01A