
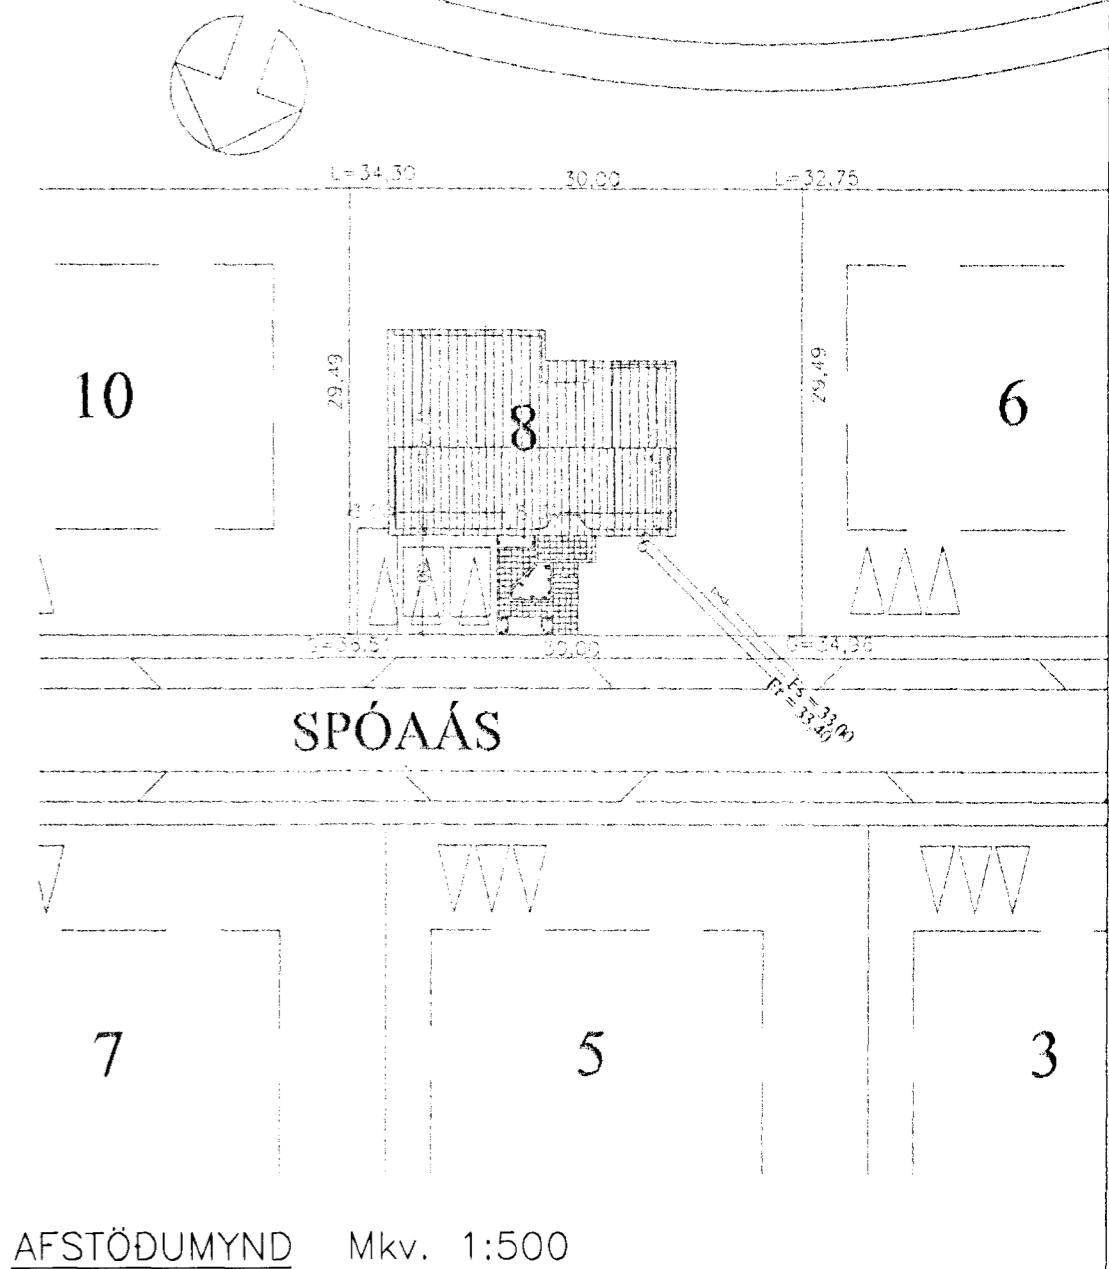


SKÝRINGAR

SKÝRINGAR TAKNA A GRUNNMYND SJÁ IST 64
EFNI OG FRAGANGUR LAGNA SÉ SKV IST 65 OG
GILDANDI REGLUGERÐUM


HÆDARTÖLUR ERU GEFNAR UPP FYRIR BOTN PÍPU VIÐ:
GREININGAR, BRUN UNDIRSTÖÐU OG Í BEYGJU
UNDIR STUTUM UPP UR PLÖTU.
LAGNASTÆRDIR ERU Í MM. HÆDARTÖLUR ERU Í M.

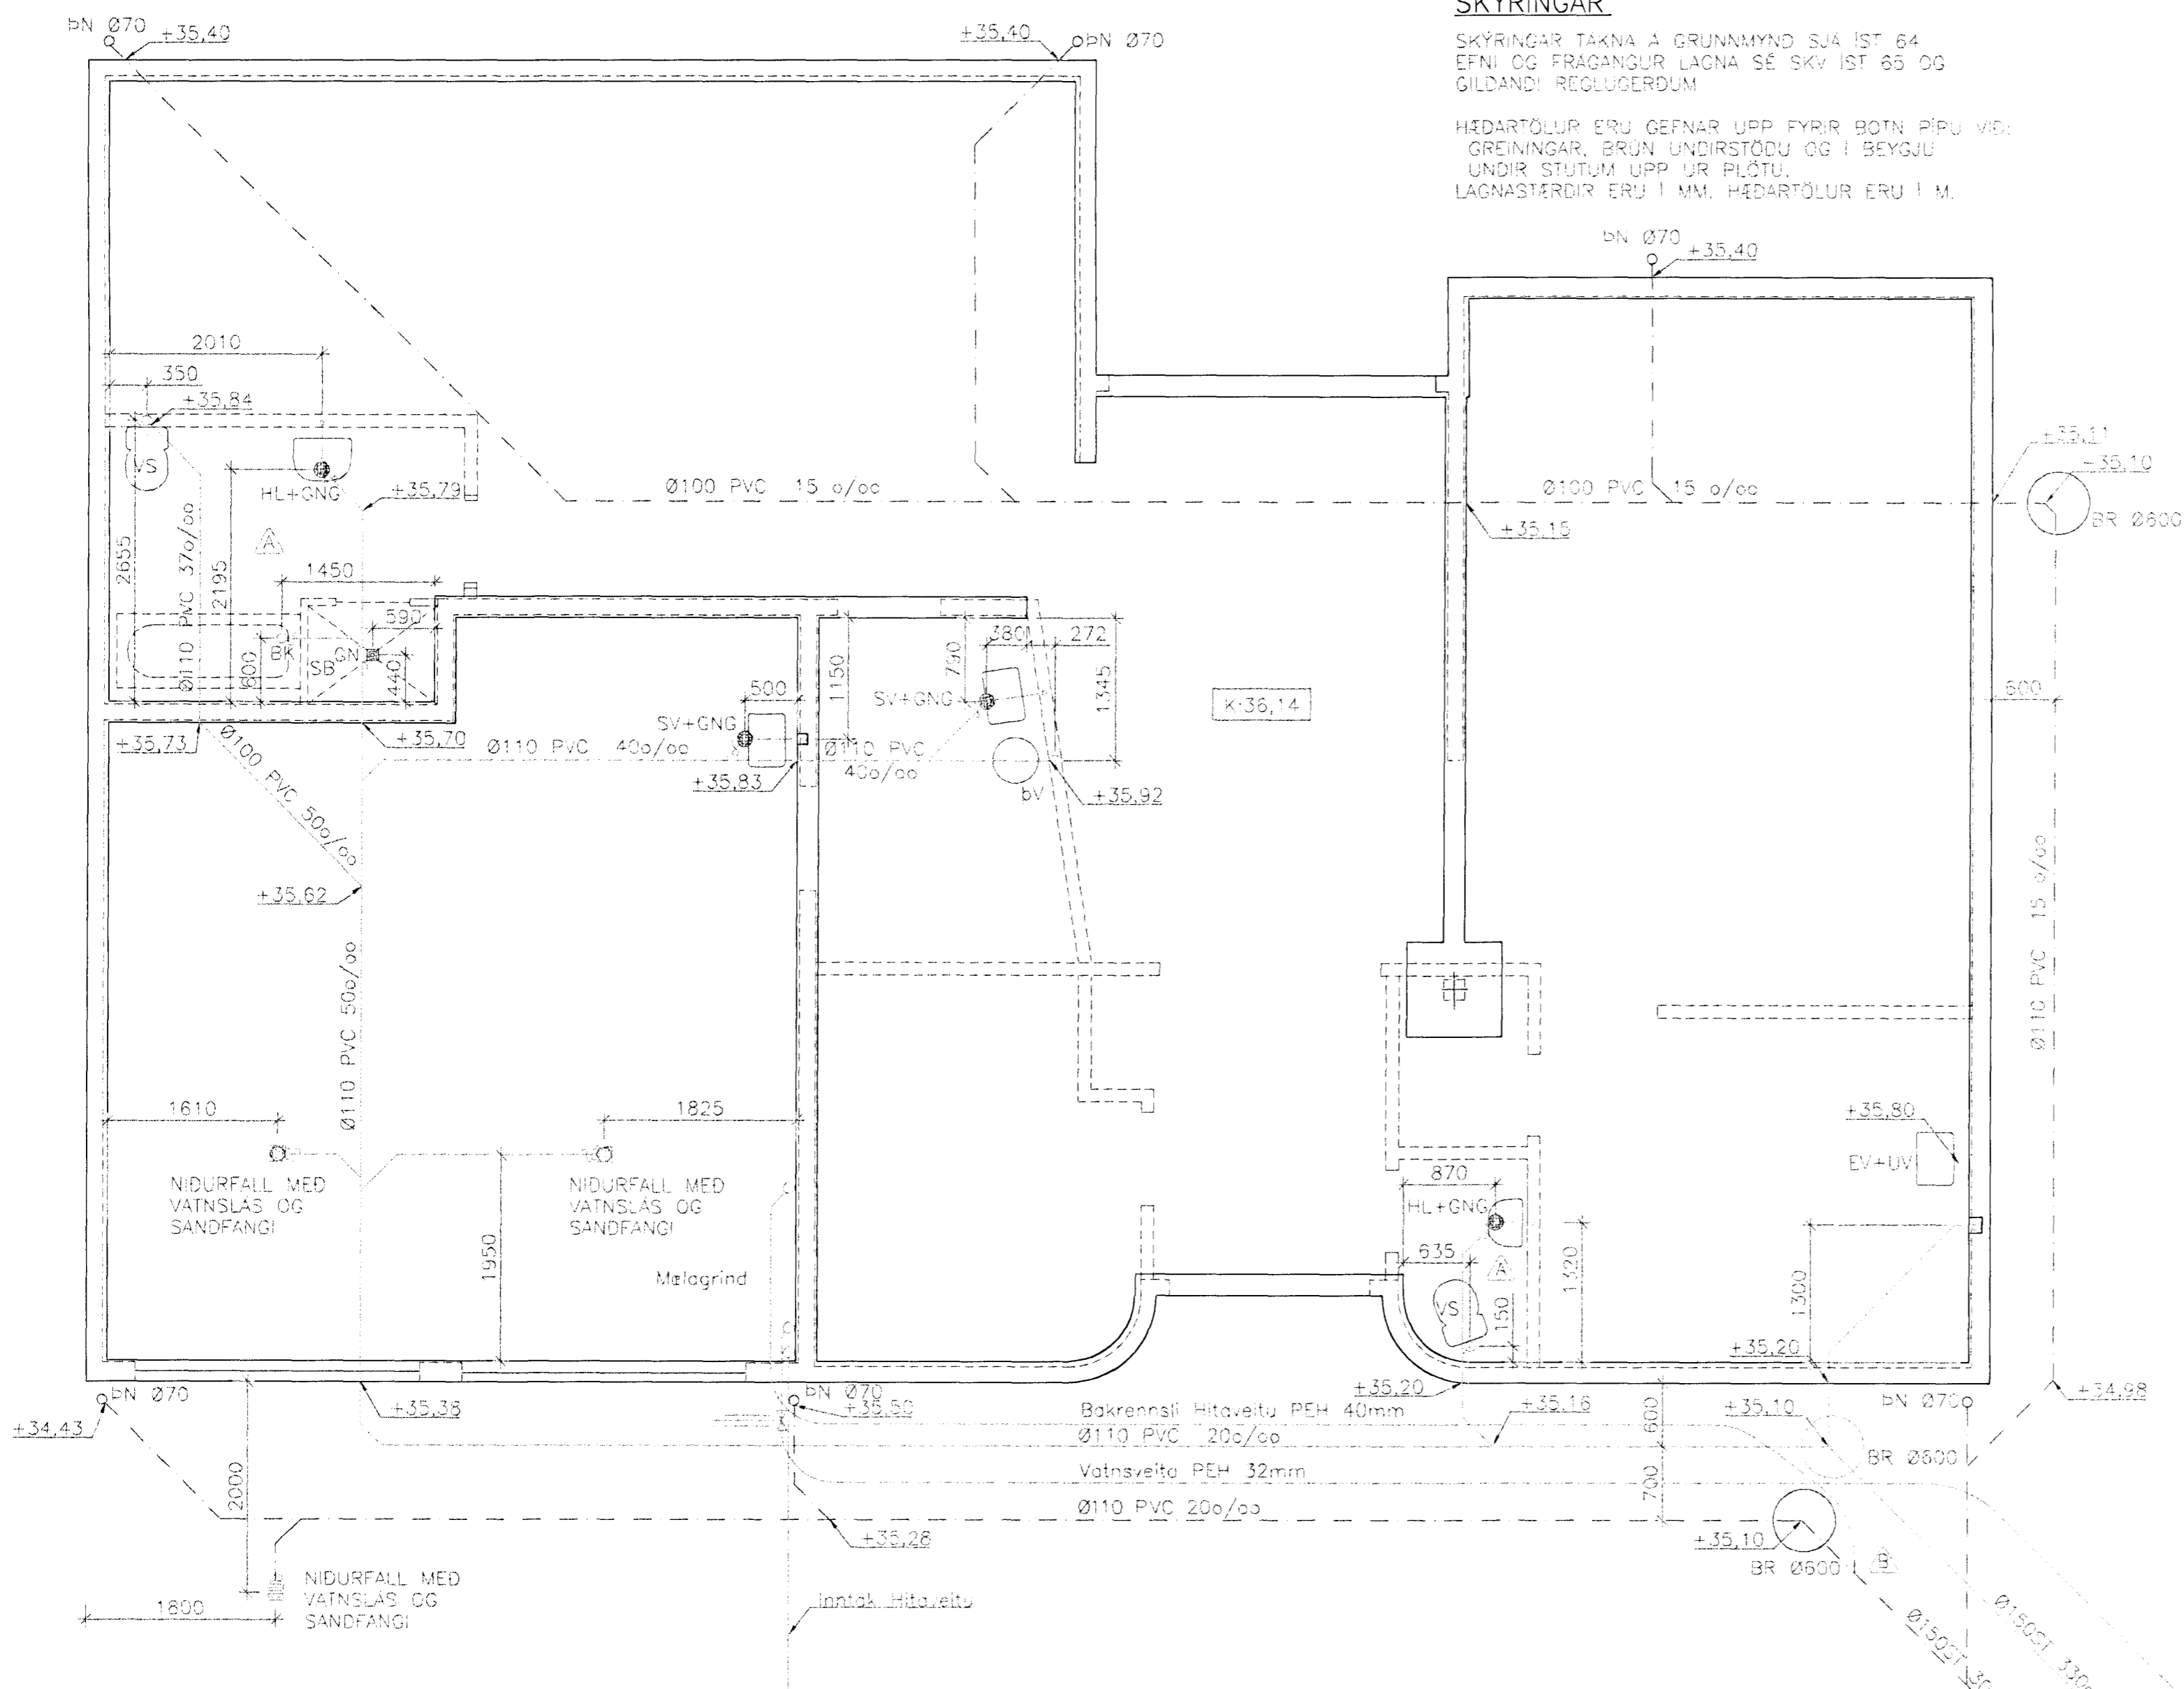

GRUNNMYND Mkv. 1:50

ÖLL MÁL Á TEIKNINGU ERU STEYPUMÁL.

Byggingutekiur Hafnarfjarðar
Afgreitt þann
26 APR 2000
Sigurbjartur Hantósson

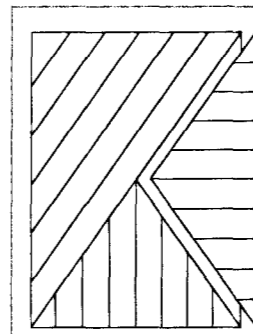

SPÓAÁS 8, HAFNARFJÖRÐUR
FRÁRENNSLISLAGNIR Í GRUNNI
GRUNNMYND OG AFSTÖDUMYND
VERKÞJÓNUSTA KRISTJÁNS EHF
Reykjavíkuvægur 8B, 220 Hafnarfjörður Sími 5652100 Fax 5654050

B	26.4.2000	Bakre. hitaveitu fer. í regnvatnsl.	ASP				
A	24.1.2000	Breyting legu lagna á snyrtingum	ASP	Hannað: KS	Teiknað: ASP	Málkv.: 1:50, 1:500	Verk nr.: 901
Nr.	Dags:	Breyting:	Af:	Samþ.: K.S.	Dags: 3.11.'99	Flökkur: P GU	Bláð nr.: 01B