


GRUNNMYND 79,9m

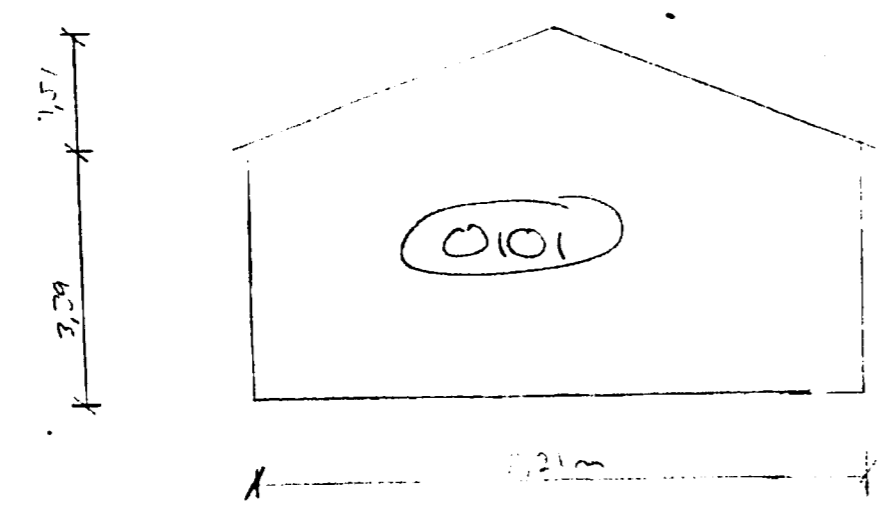

Alcan á Íslandi hf.			
Skráning matshluta bygginga í Straumsvík			
SVEFNSKÁLI A	123154	35	
<small>Heiti byggingar</small>	<small>Fastanúmer</small>	<small>Landnúmer</small>	<small>Matshlutanúmer</small>
VST Verkfæðistofa Sigurðar Thoroddsen hf. kt. 611276-0289			
Niels Indriðason NI			2003-09-23
<small>Niels Indriðason kt. 181144-3949</small>			

ÍSLENSKA ÁLFÉLAGIÐ HF.			
SVEFNSKÁLI A. TÖLVUDEILD GRUNNMYND, VEGGMYNDIR	1:100	Þrys. 16.12.95	
TEIKNISTOFA SNORRA HAUSSONAR AUSTURBRÚN 37 RVK. SÍMI 5686723		186, 851	416 BA 1200