


Lykilmynd

Samþykkt þann
Byggingafræðingur / Hafnarfirði
F.A. Hrólfur S. Gunnlaugsson

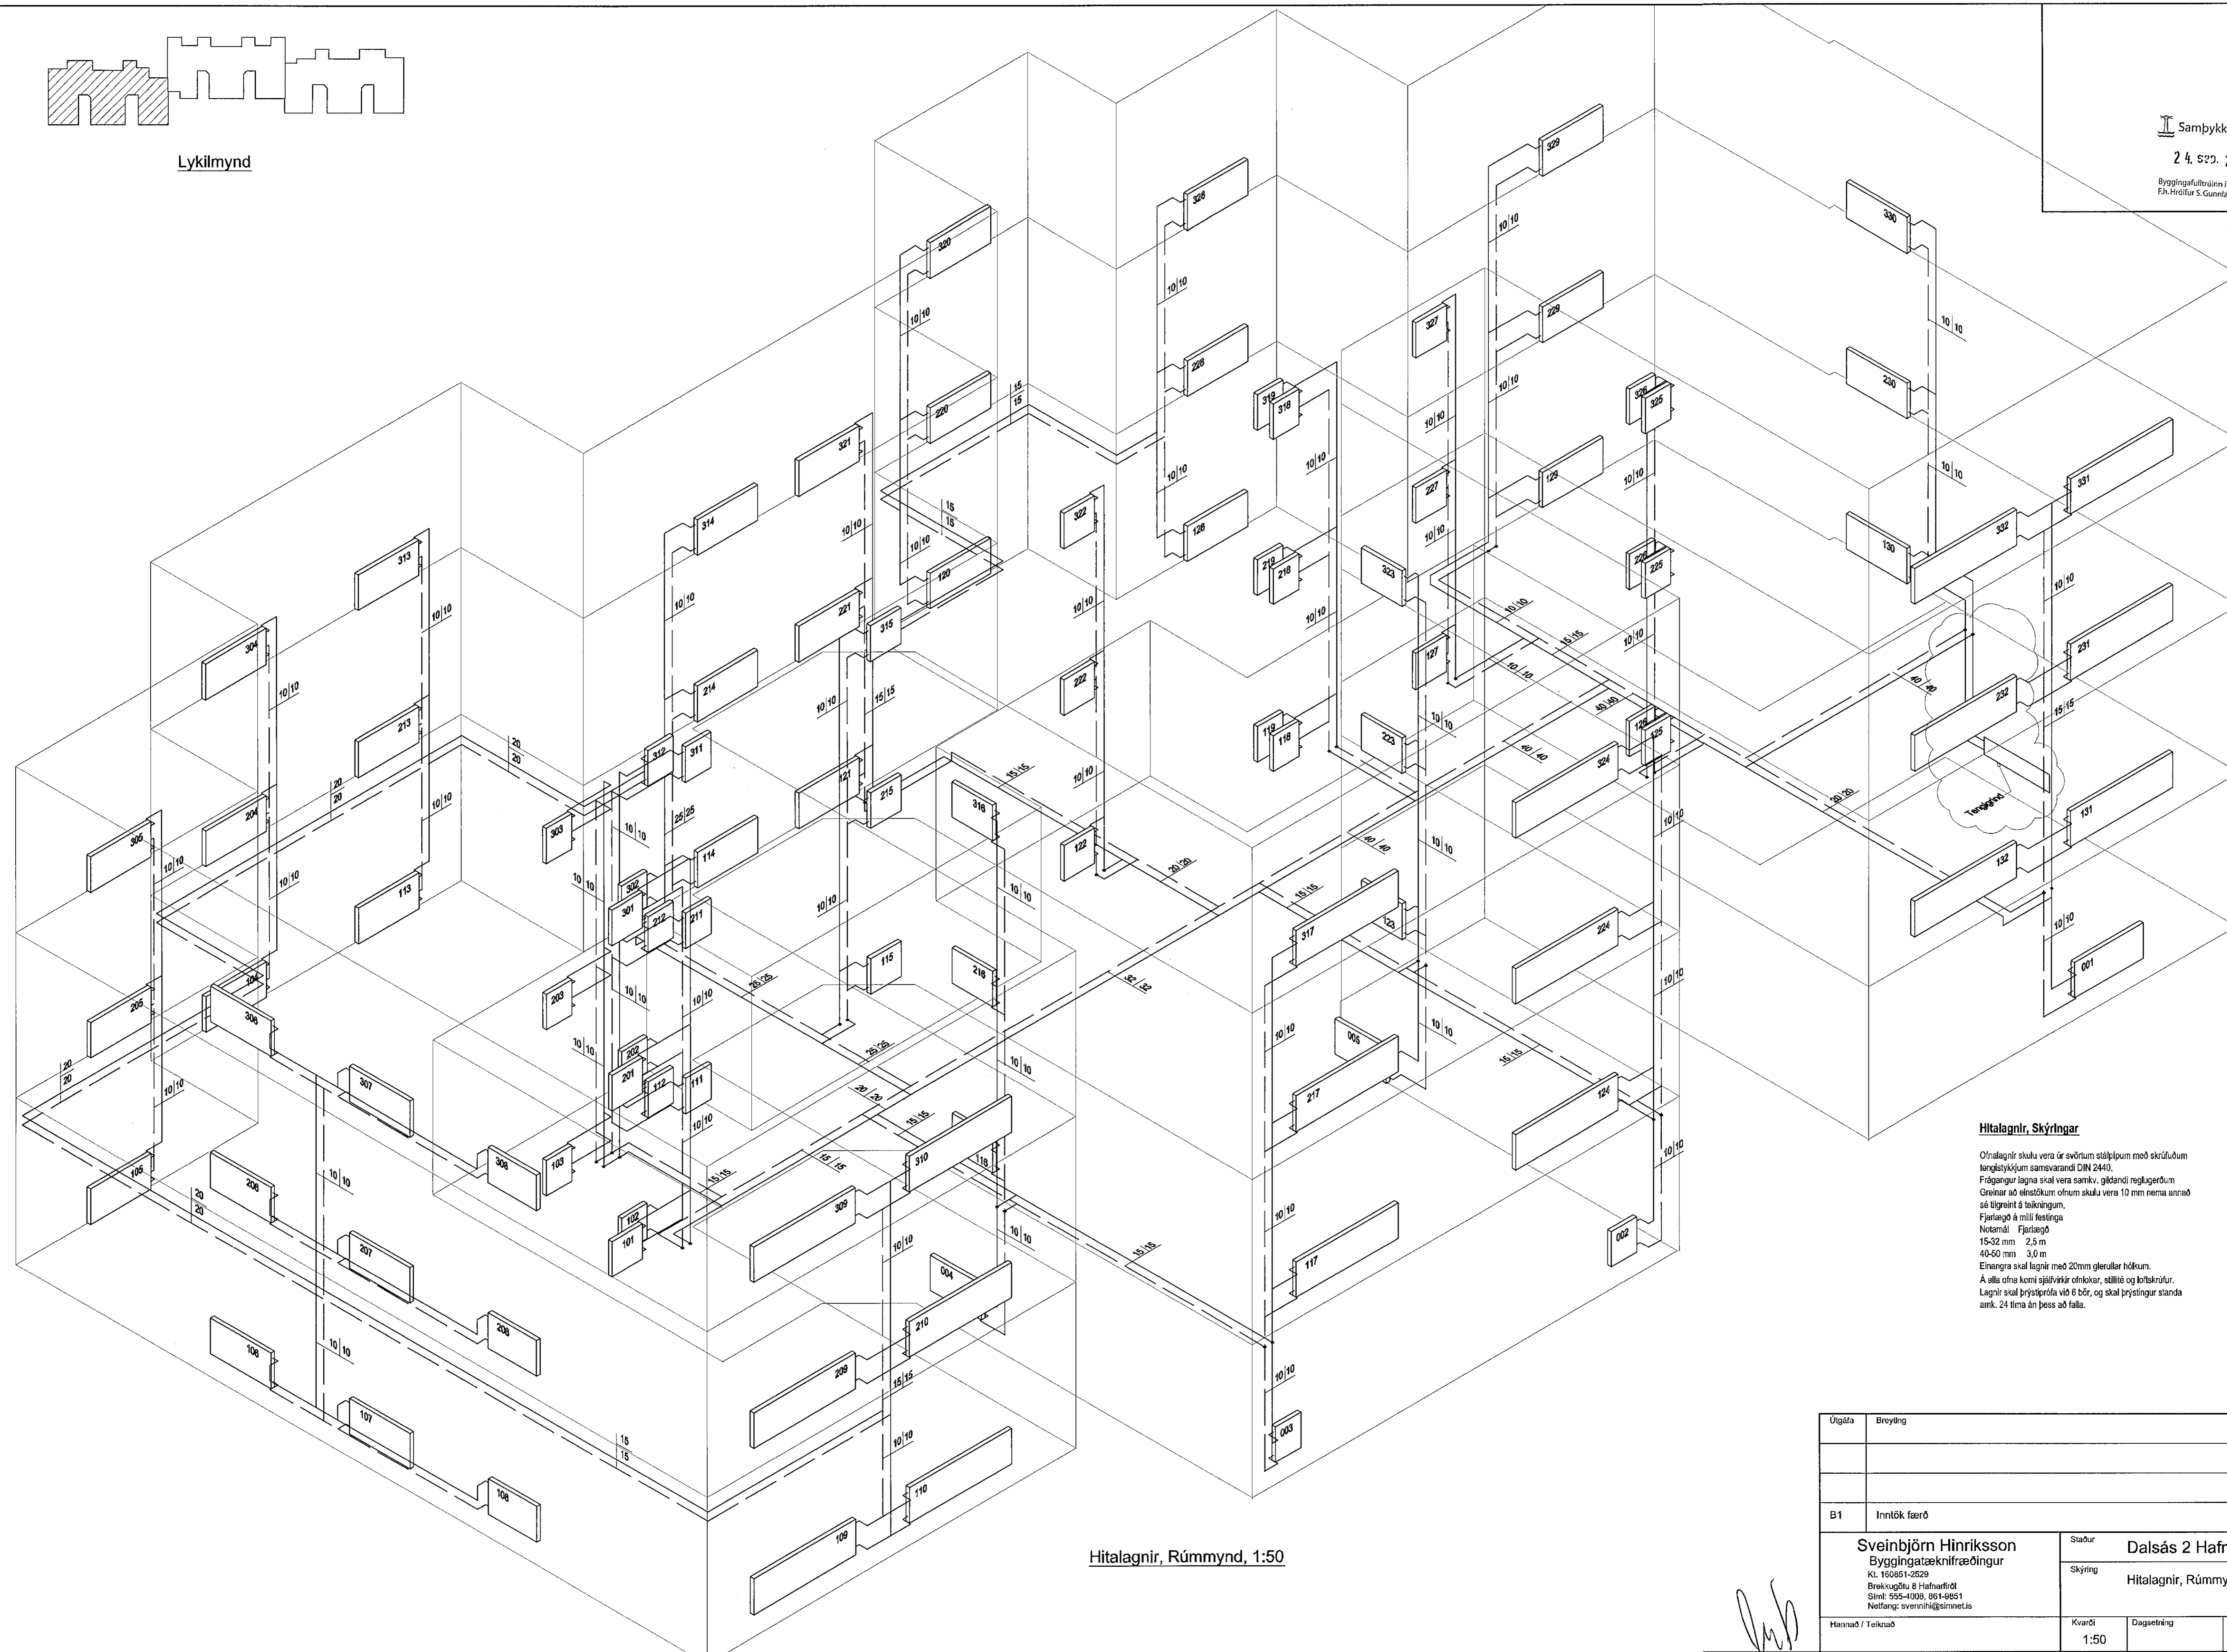

Hítalagnir, Rúmmynd, 1:50

Hítalagnir, Skýringar

Ofalagnir skulu vera úr svörtum stálþípum með skrúfudum tengistýkjum samsvarami DIN 2440.
Frágangur lagna skal vera samkv. gildandi reglugerðum.
Greinar að einstökkum öðrum skulu vera 10 mm nema annað sé tilgreint á teikningum.
Fjarlægð á milli festinga.
Notandi: Fjarlægð
15-32 mm 2,5 m
40-50 mm 3,0 m
Einangra skal lagnir með 20mm glerulur hökum.
Á öllum ofna komi sjálfvirkir ofnlokar, stíllóð og loftkrúkur.
Lagnir skal þrýsþrifa við 6 bór, og skal þrýsingur standa smk. 24 tíma án þess að falla.

Útgáfa	Breyting	Dagsetning	Hannað
B1	Inntök færð	29. 11. 2013	S.H.
Hannað / Teiknað	Kvarði 1:50	Dagsetning 08-12	Verkur. Teikn.nr. 2-08