


29.11.16/1610362

ÁRITUN BYGGINGARFULLTRÚA

Sampykkt þann
29 NOV 2016
Byggingarfulltrúinn í Hafnarfjörð
F.h. Sigurður Steinar Jónsson

GRUNNMYND M1:50

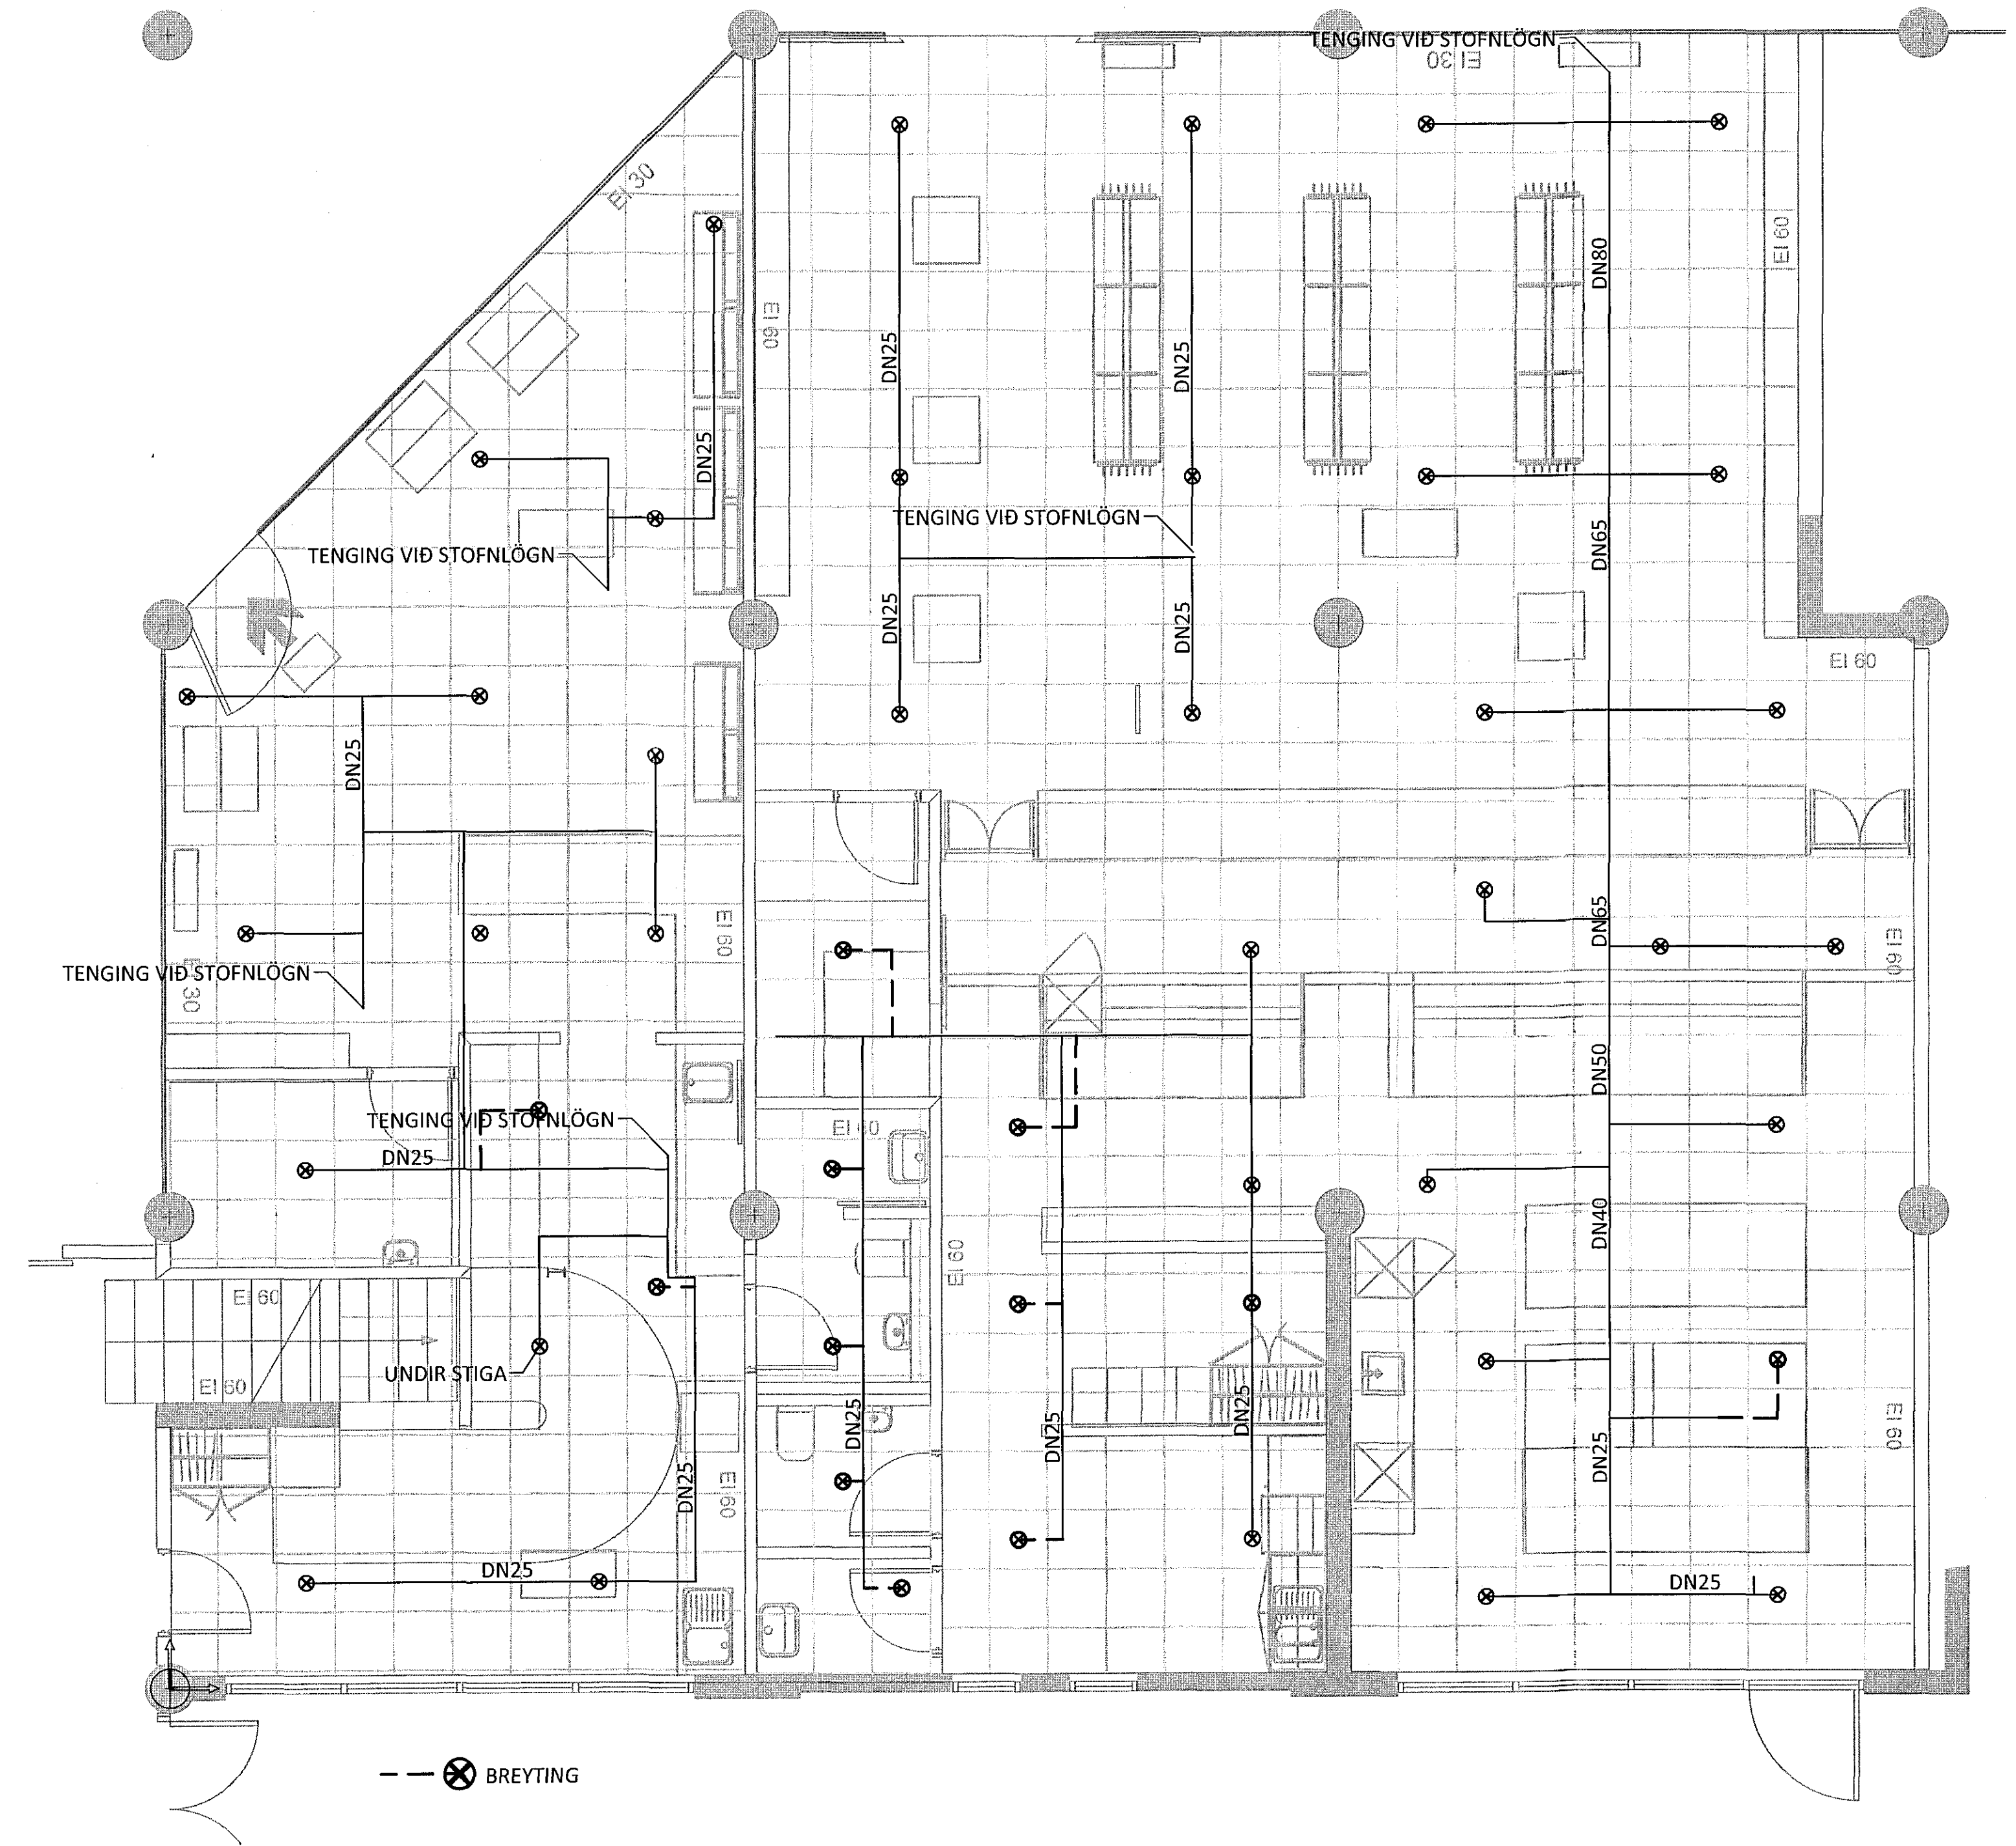

UPPRUNALEG HÖNNUN SJÁ TEIKNINGAR FRÁ ALMENNUN VERKFRÆÐISTOFUNNI
TEIKNING NR. 1032-V-254, DAGSETT 19.09.1994 GRUNNMYND
TEIKNING NR. 1032-V-264, DAGSETT 19.09.1994 RÚMMYND

HAUSAR ERU ADLAGADIR AÐ BREYTTU SKIPULAGI OG HAUSAR OFAN
KERFISLOFTA ERU ÖBREYTTIR.

ÁRITUN HÖNNUNARSTÓRA: *[Signature]* KT.

ALMENNAR SKÝRINGAR SJÁ TEIKNINGU NR. -7-001

BR.	DAGS.	BREYTING

ferill
VERKFRÆÐISTOFA

FJARÐARGATA 13-15 HAFNARFJÖRÐUR
FJÖRÐUR - VERSLUNARMIDSTÖÐ
VATNSÚÐAKERFI
1. HÆÐ - SVÆÐI 4
GRUNNMYND

SAMPYKKT: <i>[Signature]</i> DAG			
HÖNNUÐUR	YFIRFARIÐ	DAGS. ÚTÍÐ	DAGS. BREYTT.
ITB	ingolfur@ferill.is	DAG	20.05.16
MKV. (A1)	VERKNAÐ	TEIKN. NR.	BREYTT.
1:50	16043	7 - 100	
Ferill ehf. Mörkin 1 108 Reykjavík Sími: 575 1600 Fax: 575 1001 www.ferill.is			

GLAMA-KIM
[Signatures and stamps of various professionals including architects and engineers]