09.03.17/1612236

Grunnmynd

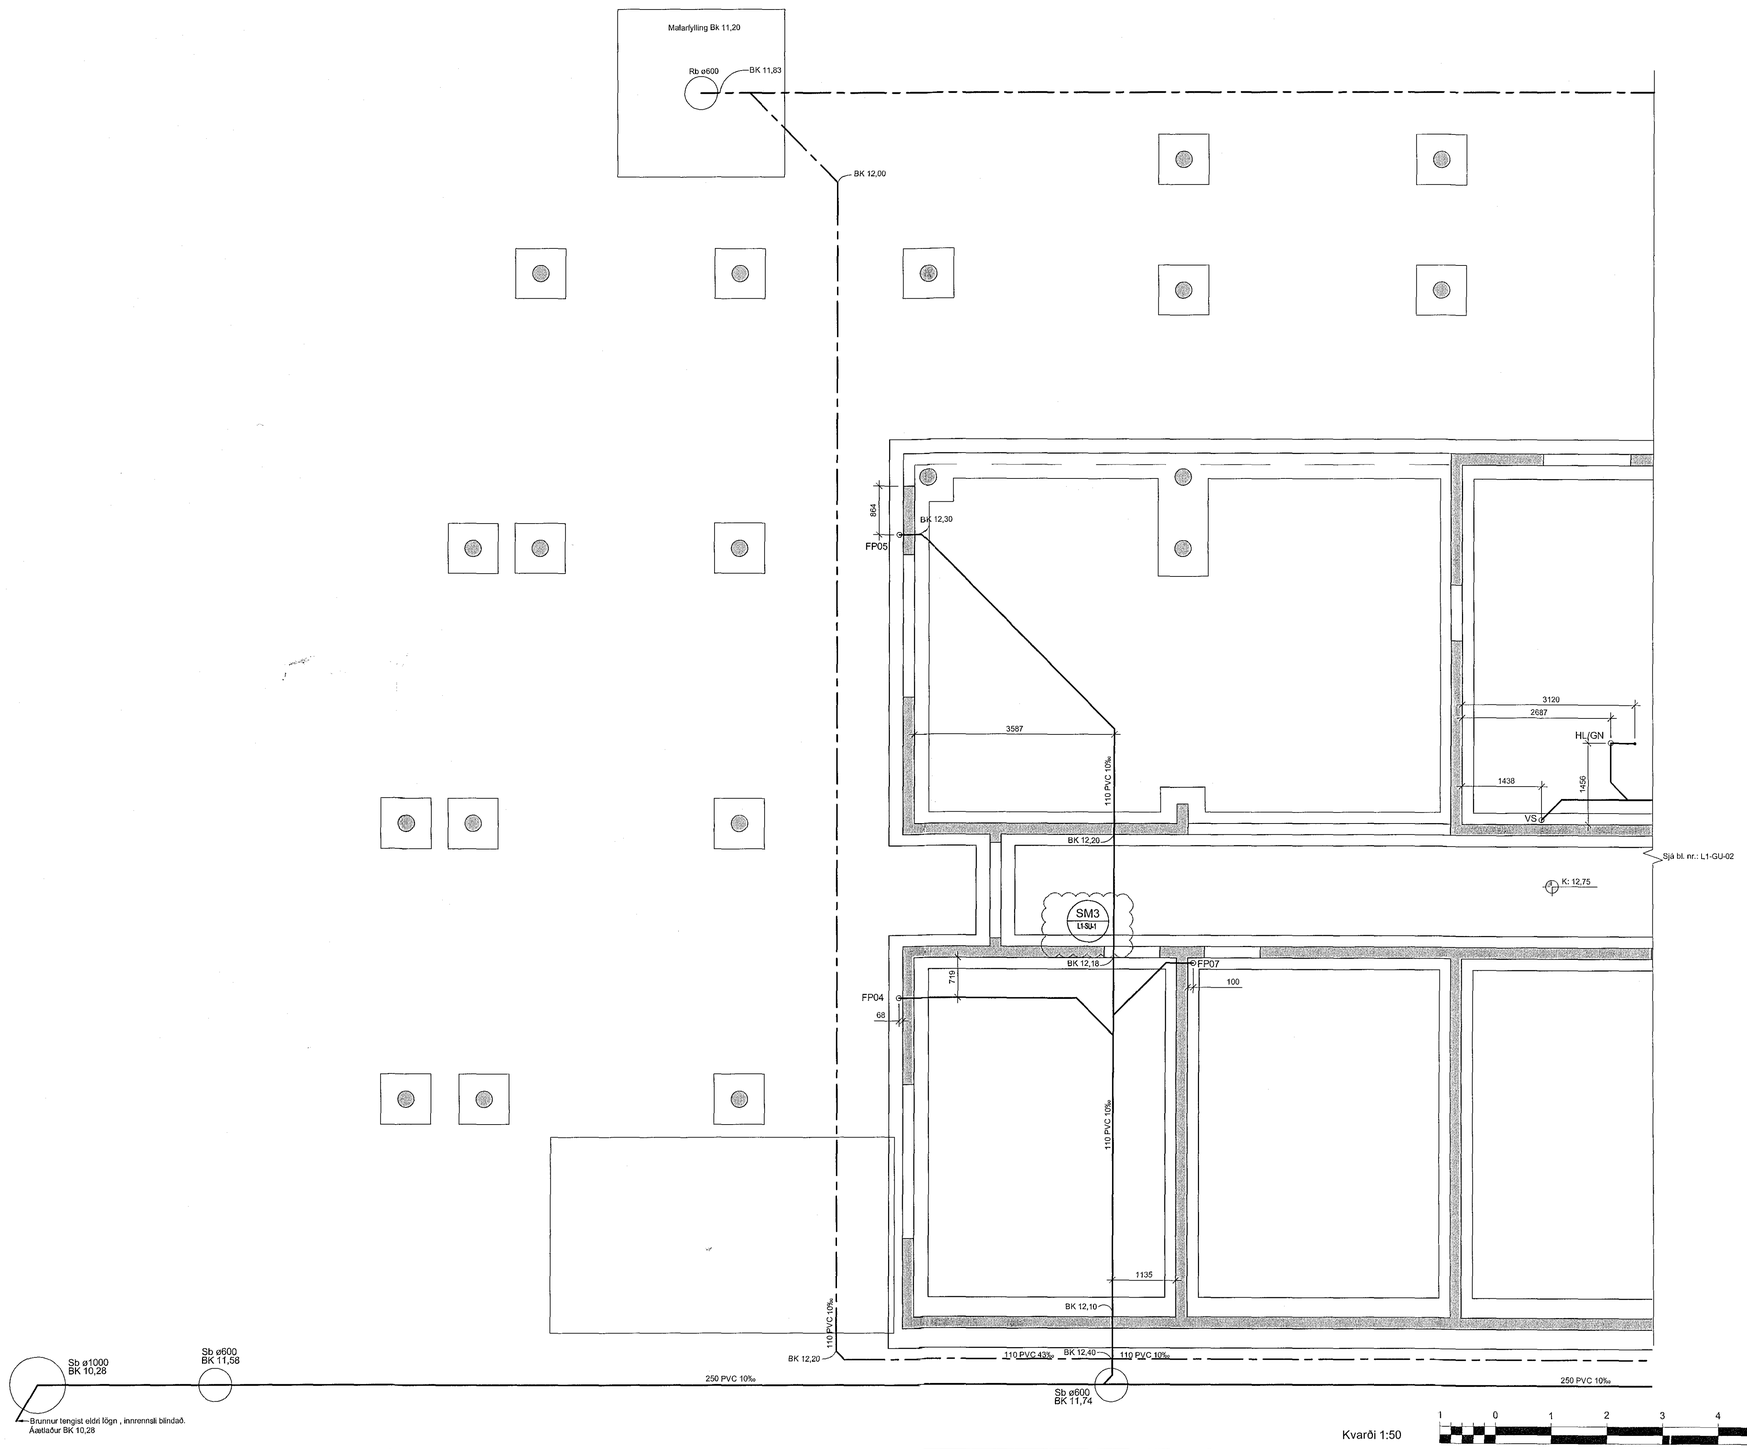

Kvarði 1:50

1 0 1 2 3 4 5m

Samþykkt þann
21 MAR 2017
Byggingarfulltrúinn í Hafnarfirði
F.h. Sigurður Steinar Jónsson

Áritun samræmingarhönnuðar

Dagsetning samþykkts aðaluppdráttar

Hönnunarstig: Verkteikning

ÚTI INN
ARKITEKTAR
Jón Þór Þorvaldsson ARKSA
Kt.021256 7577

Tilvísanir:

Almennar skýringar . . . . sjá bl. nr. L1-A-01

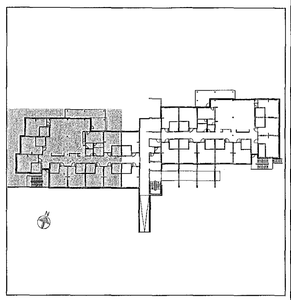

Br.	Dags.	Breyting	Hannað	Teikn.
A	01.03.2017	Sérmynd bætt við	GS	ÞH

VSÓ RÁÐGJÖF
BORGARTÚNI 20, 105 REYKJAVÍK, SÍMI 585-9000, NETF: vso@vso.is

Sólvangur hjúkrunarheimili 2016
-

Þrifakerfi
Lagnir í grunni
Grunnmynd

Hannað/teiknað: GS / ÞH
Yfirfarið:
Samþykkt: Kjartan Helgason
Kt: 300857-5909

Kvarði: 1:50 (A1)
Reykjavík: 13.01.2017

Verknr. 16364
Teikn.nr. L1-GU-01
Br. A

S:\2016\16364_LAGN\Teikn\blob\16364-L1-GU-01-03.dwg