



GRUNNMYND  
HÚS 27  
1:50

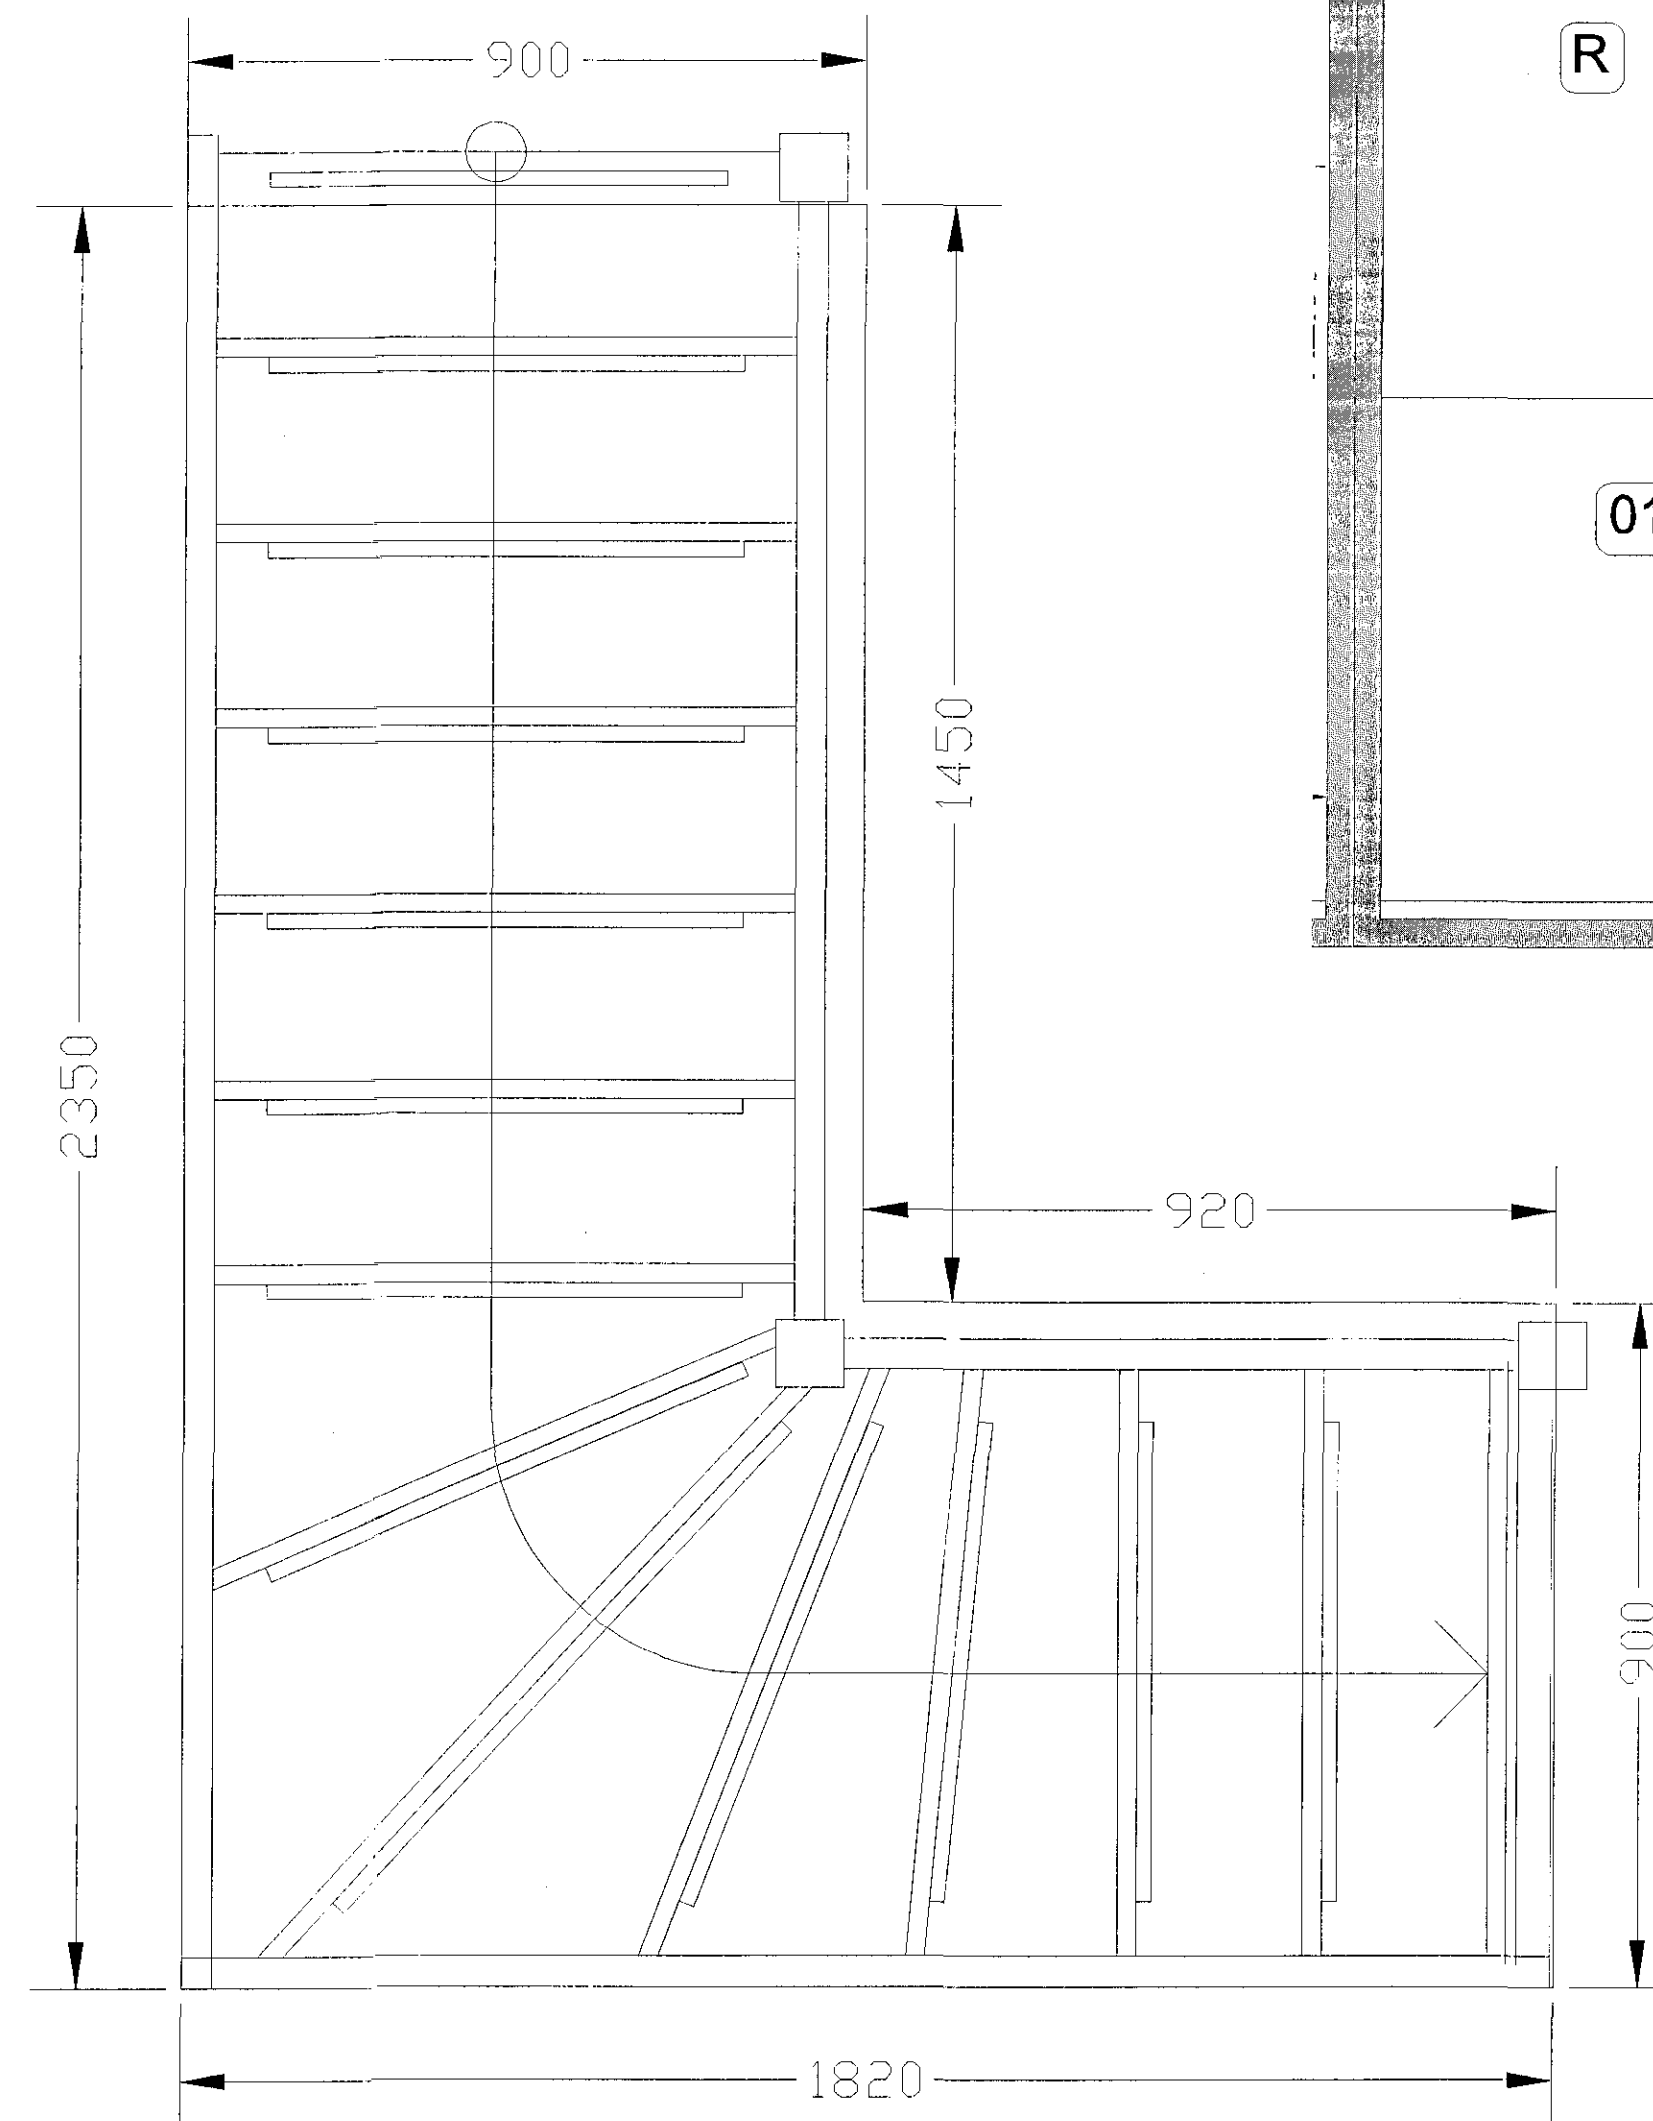

HNOÐRAVELLIR 27  
STIG  
1:10

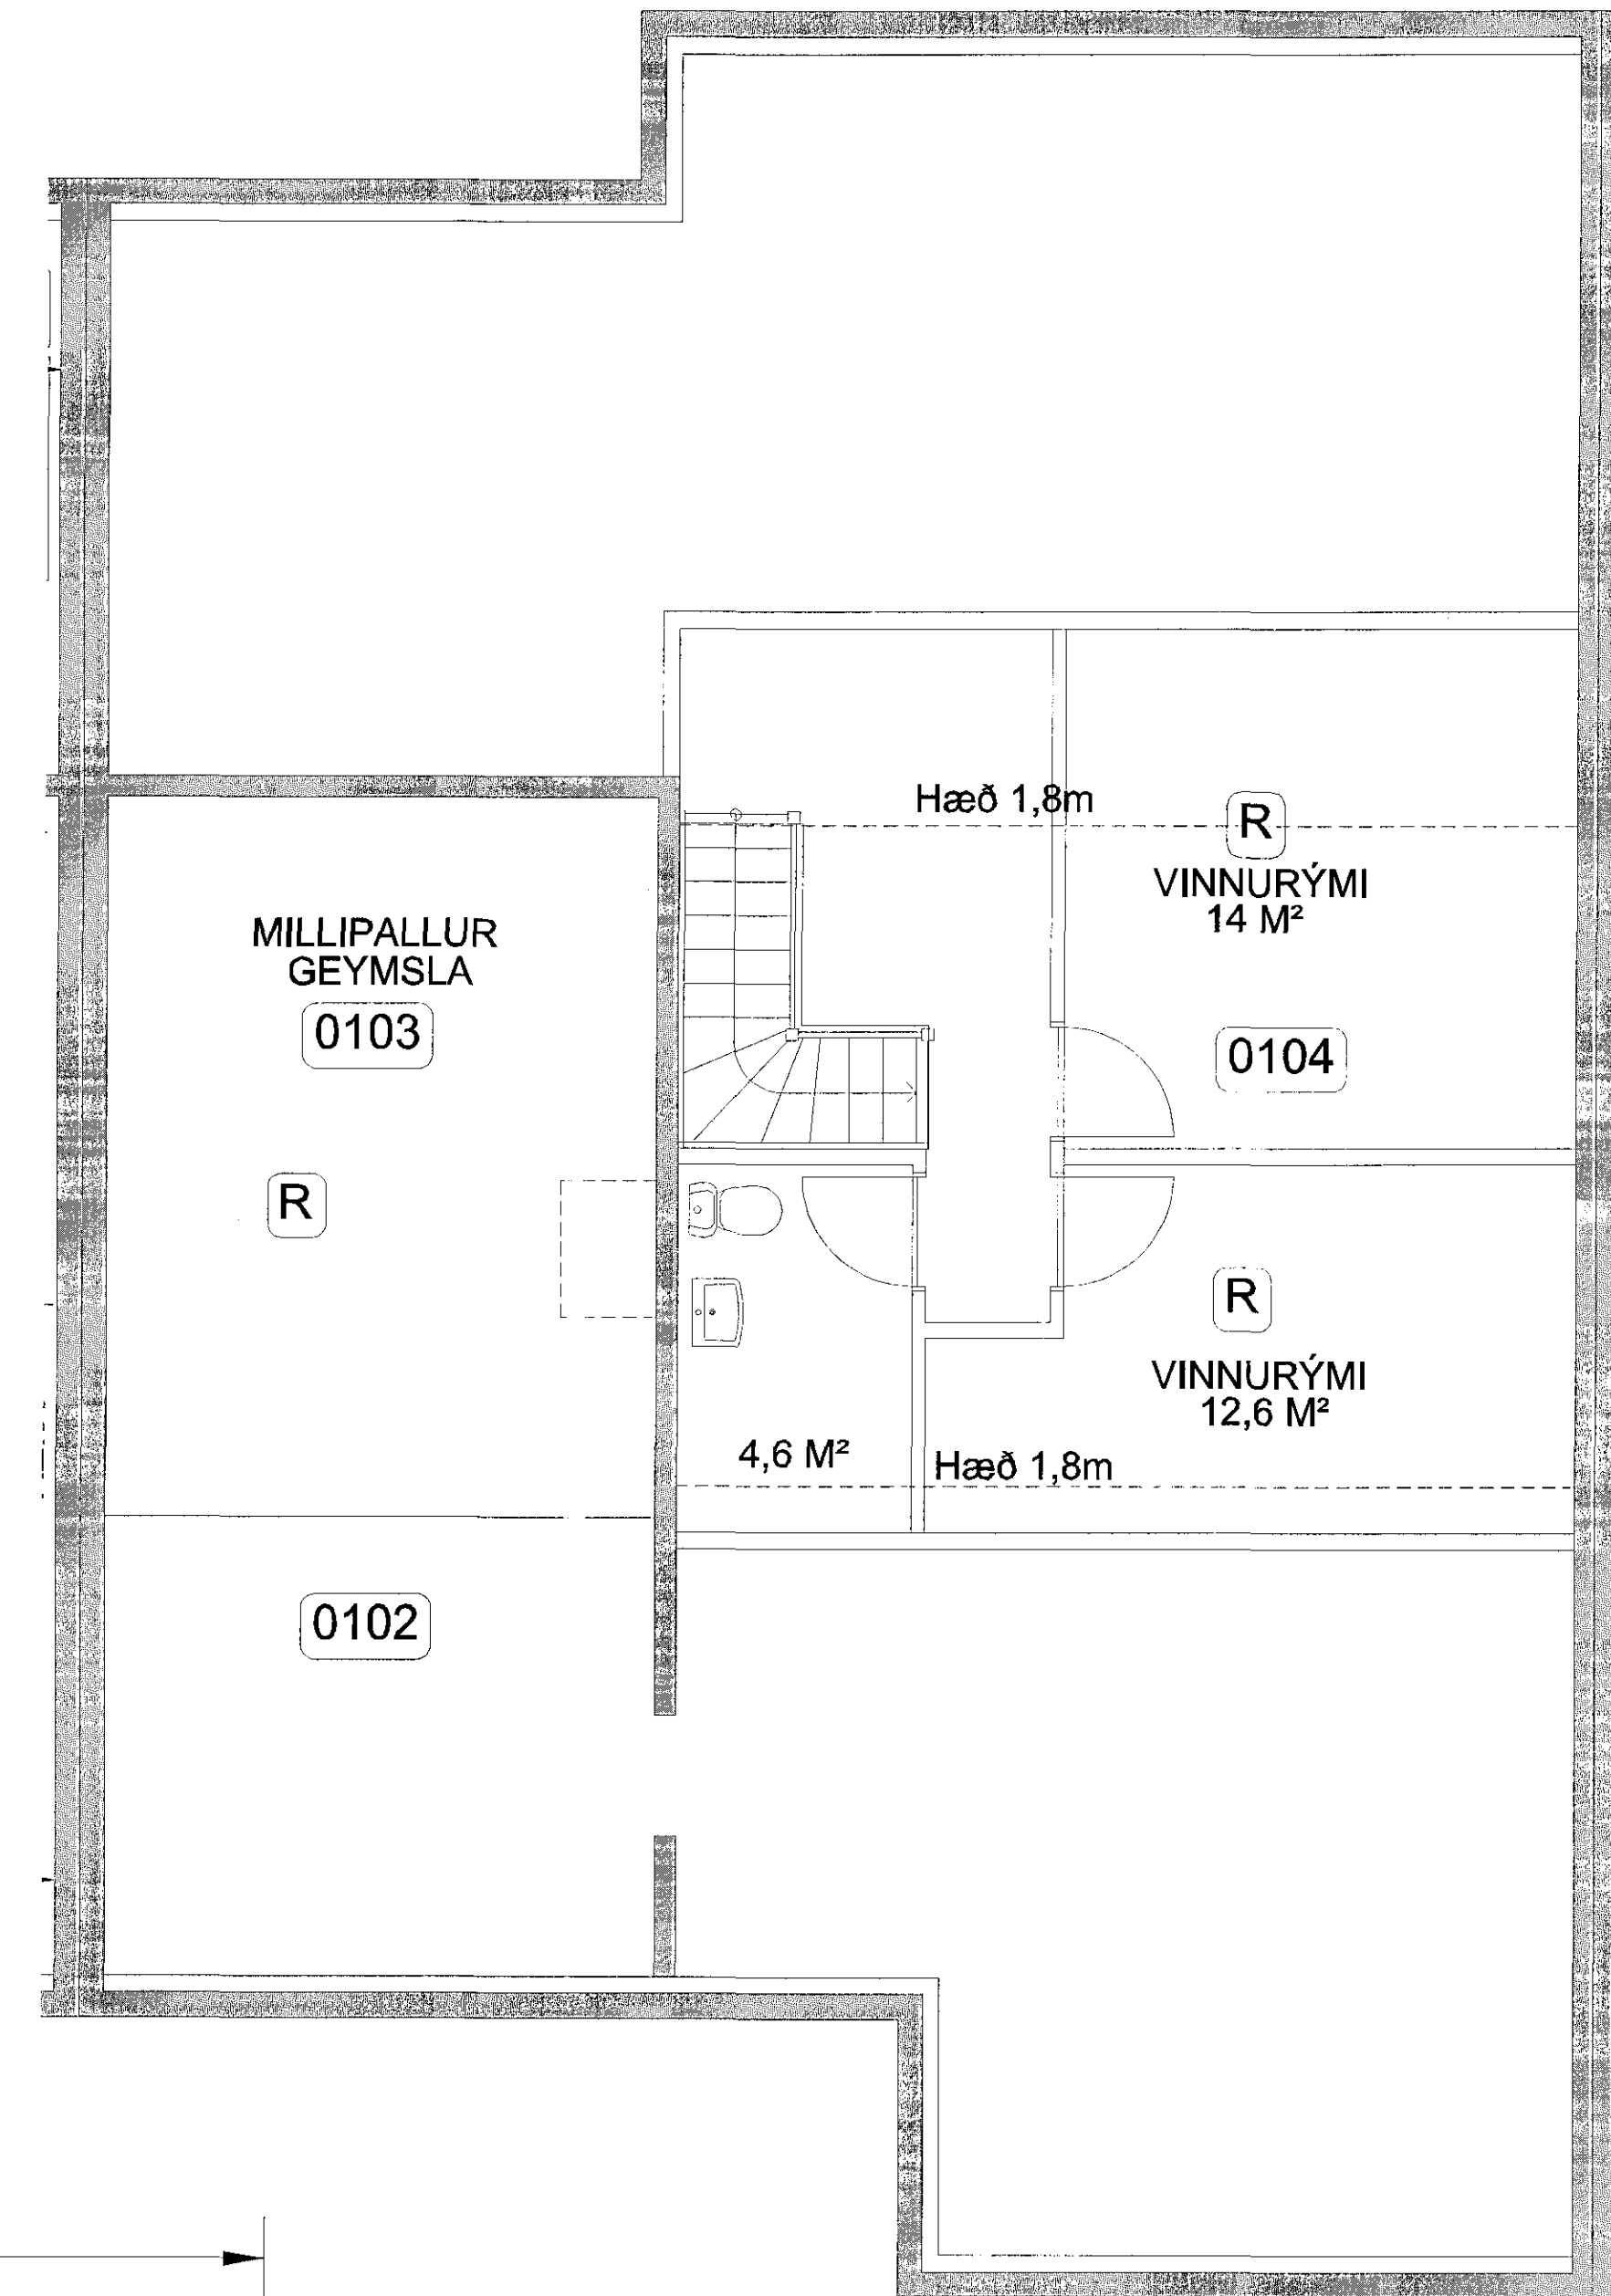

GRUNNMYND  
HÚS 27, MILLILOFT  
1:50

Breyting				
Höfundur Erfundur Árni Hjálmarsson, Byggingafræðingur, Kt.: 100355-5239 netfang: eil@hafnarfjordur.is				
Hannað EAH	Talman RG	Samb. af - dags. EAH	Dags. 5.4.2016	Kvæði 1:50; 1:10
HNOÐRAVELLIR 27 HAFNARFJÖRDUR		RAUNTEIKNING, GRUNNMYND OG MILLILOFT Verknr. 16-1 Telkn.nr. 1601 Breyt.nr.		