




JKP

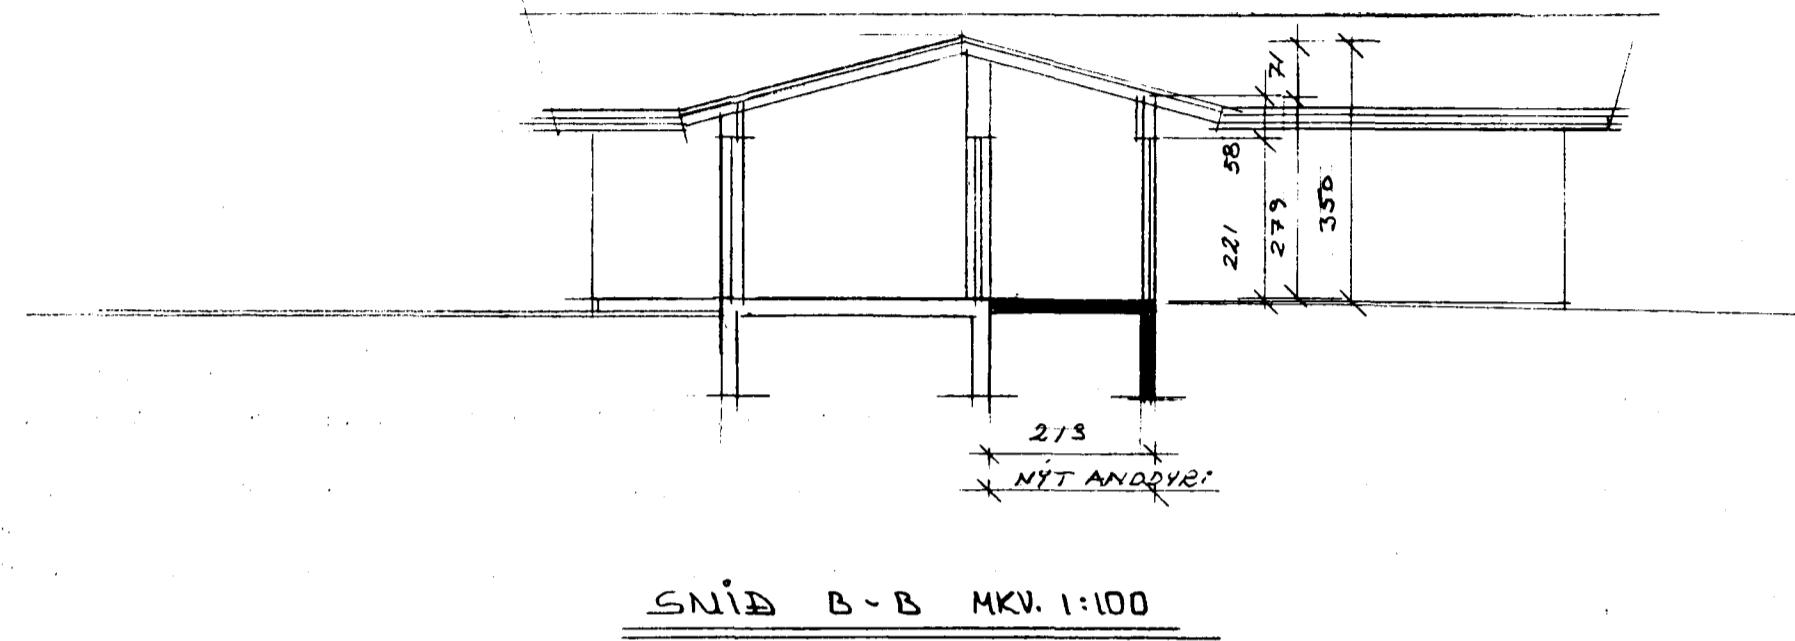

Skýringar

Almen

Engar samþykktar teikningar eru til hjá embætti byggingafulltrúa af húsinu en stuðst er við teikningar sem fengust hjá fyrrverandi eiganda.  
Hús þetta var upphaflega teiknað sem einbílsihús af Sigurði Gíslasyni og var þá í

**Garðabæ.**  
Nú eru gerðar þær breytingar að því er breytt í Heilsdagsskóla ( dagvistarstofnun ) í tengslum við Setbergsskóla.

Varðandi frágang lóðar og girðingar vísast í teikningu Lilju Grétarsdóttur dags.  
25.11.1998

25.11.19

Öryggismá

Hönnun á breytingum miðast við að ekki séu fleiri en 49 börn að jafnaði í húsinu sem gerir það að verkum að samkv. byggingareglugerð gr. 106.2 eru sömu kröfur og til fjölbýlishúsa, að viðbættu því að í húsinu verði sjálvirkт brunaviðvörunarkerfi sbr. gr. 106.14 og slöngukefli og slökkvitæki í samráði við slökkvistjóra sbr. gr. 106.12 í byggingareglugerð.

Björgunarop og rýmingarleiðir eru úr öllum rýmum og skal með slökkviðssjóra.

Breytinga

- 1: Engar breytingar eru gerðar á útlit að undanskildu því að frontur við anddyri er færður fram um 205 cm. og skorsteinn sem aldrei var settur upp en var á teikningu hefur verið fjarlægður.
  - 2: Í eldhúsi eru gerðar þær breytingar að innréttning er stækkuð um 60 cm. þannig að hægt er að koma uppvottavél fyrir, þá er annari hurð inní eldhús lokað.
  - 3: Í snyrtungum eru gerðar þær breytingar að gerðar eru tvær snyrtungar fyrir börn og ein fyrir starfsfólk sem einnig er snyrtung fyrir hreyfihamlaða. Þá er bætt við geymslu fyrir pakkamat og þ.h.

Öll þessi rými eru lofræst.

  - 4: Það sem áður voru íbúðarherbergi verður nú lestrar-, hvíldar- og föndurherbergi og eru skápar fjarlægðir og hurðum snúið þannig að þær opnist í flóttaleiðir.
  - 5: Snyrtung í núv. anddyri er fjarlægð.
  - 6: Bilgeymslu er breytt í sal og opnað er milli salar og annars hluta hússins, þá er ræstiaðstaða sett í inntaksrými og aðstaða fyrir starfsfólk þar sem ma. eru læstir skápar fyrir starfsfólk