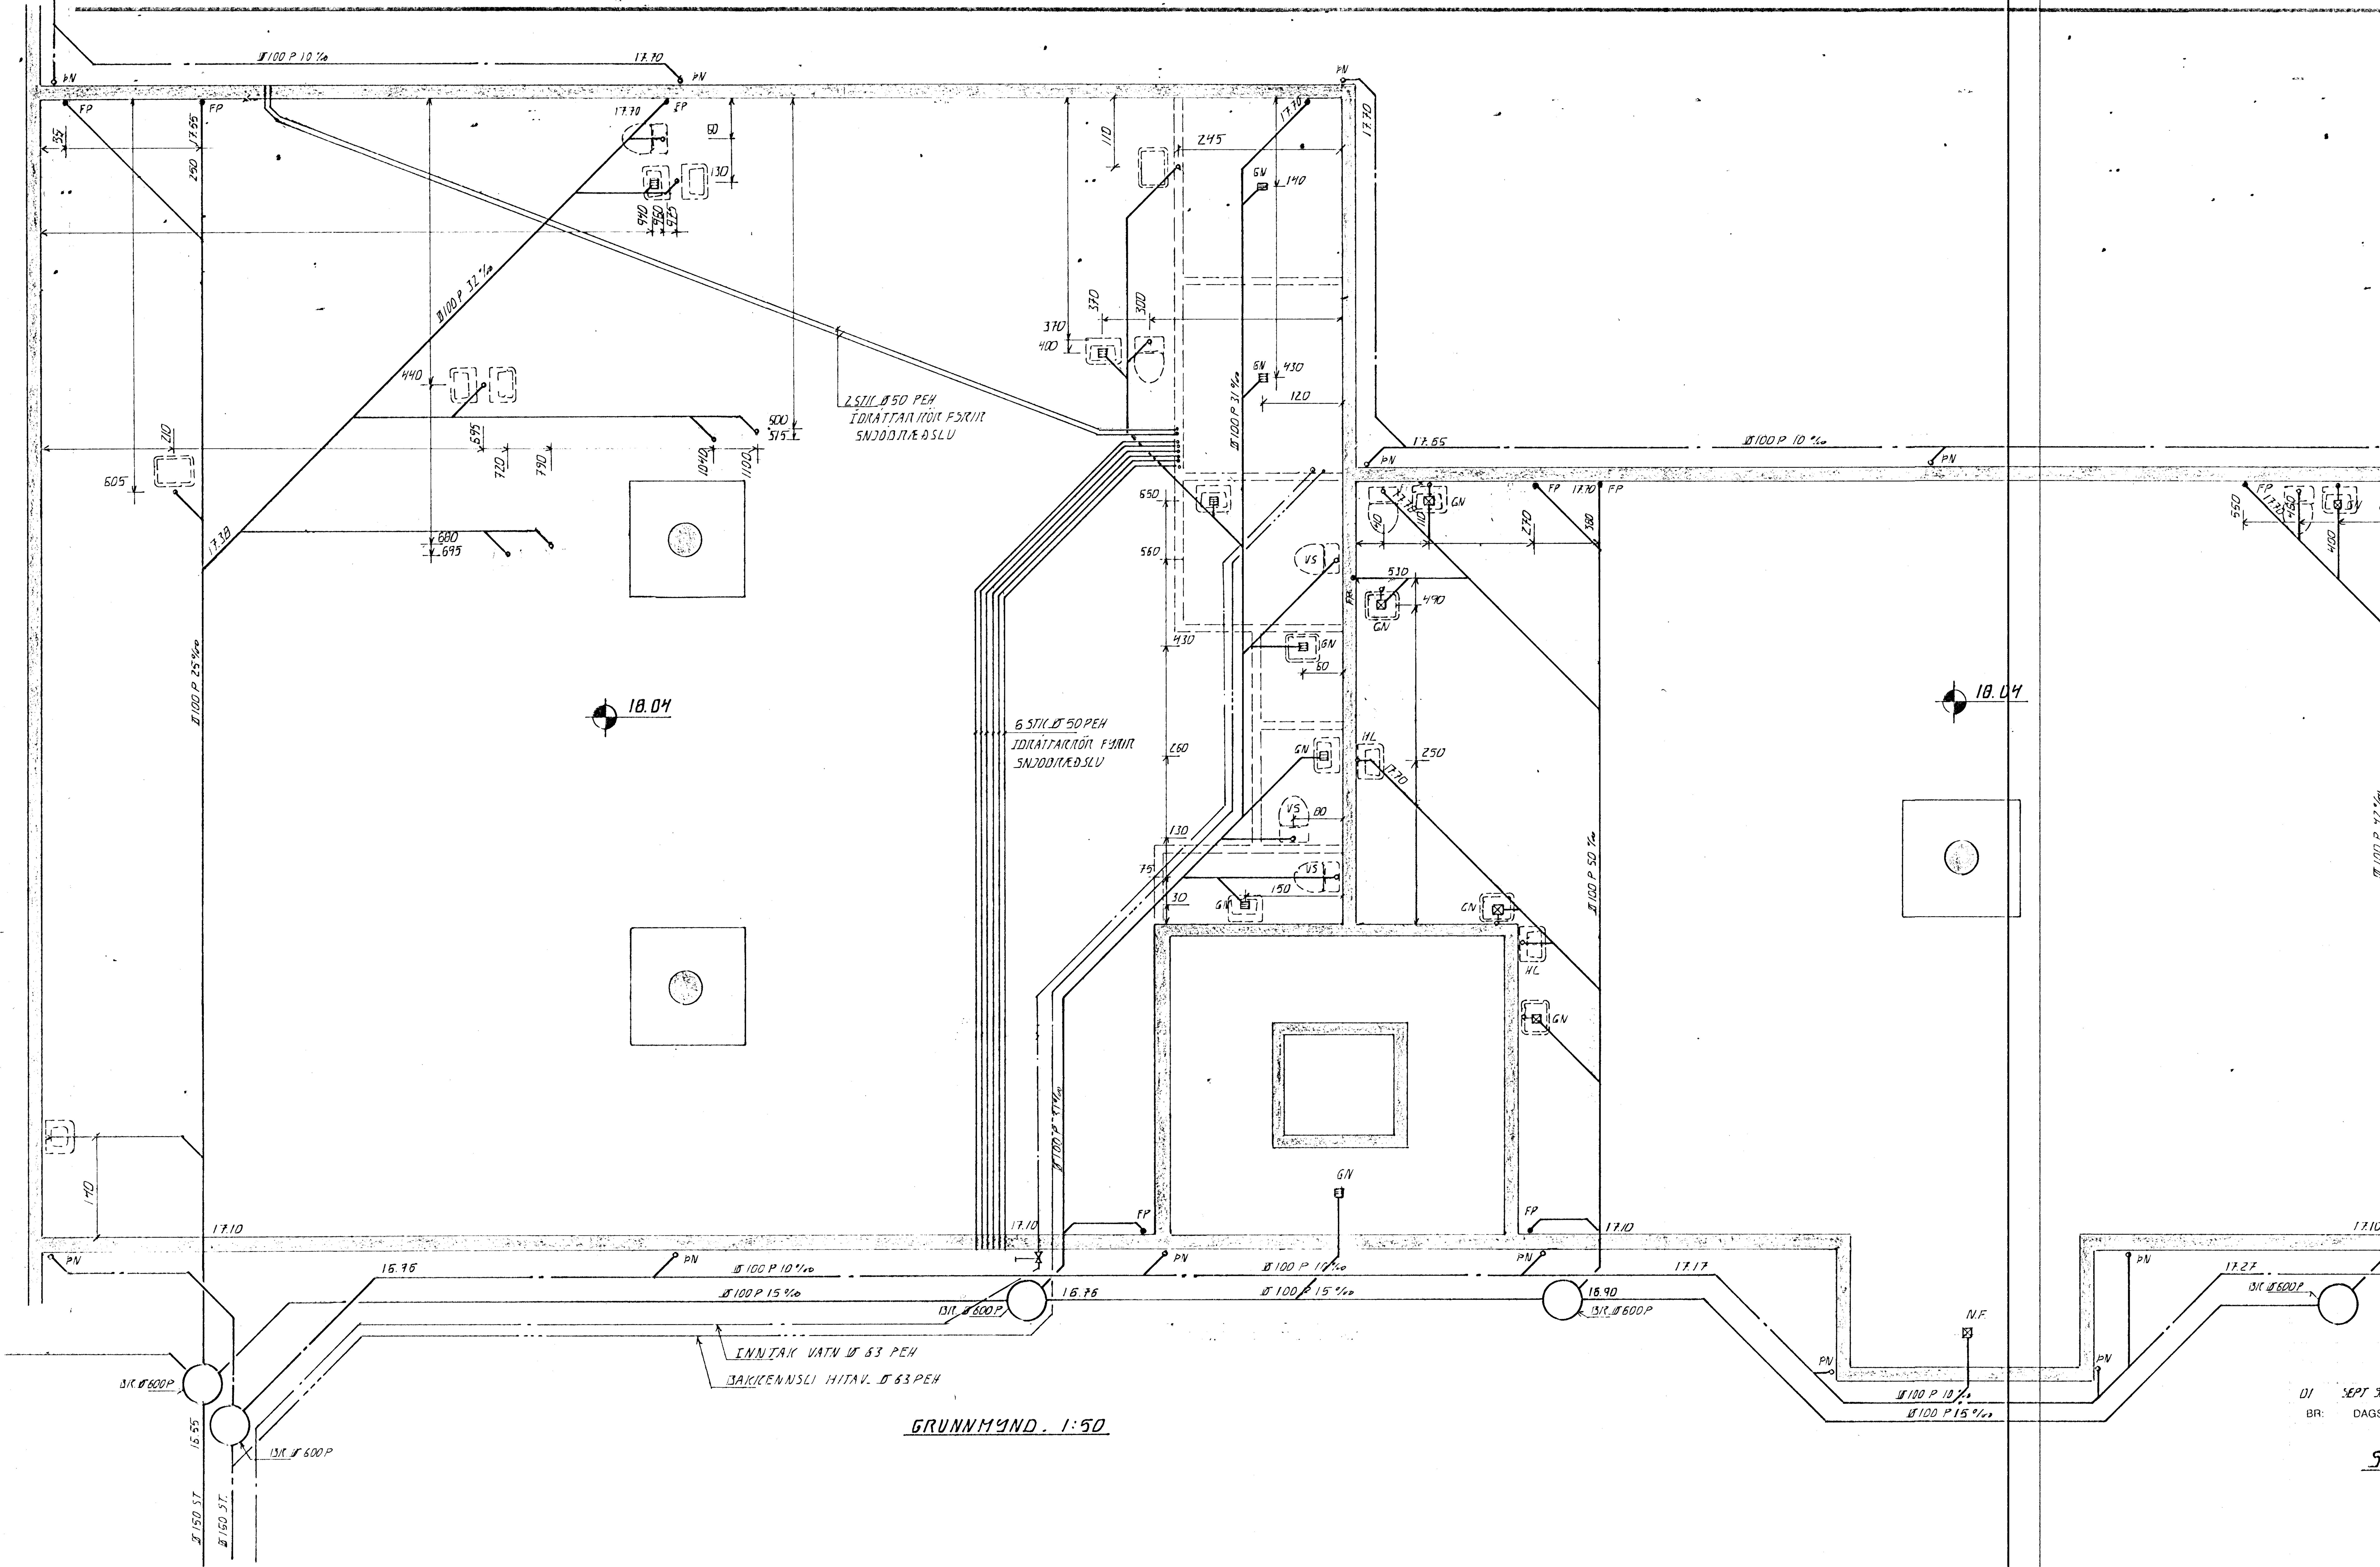


GRUNNMYND. 1:50

| BR: | DAGS. | EÐLI BR. | SIGN. |
|---|---|---|---|
| 01 | SEPT 96 | LEGU LAGNA BREYTT | Á.H. |

## STAÐARBERG 2-4
## HAFNARFIRÐI

GRUNNLAGNIR

ÁSKILIÐ, ELDRI TEIKNING ÓGILD

DAGS. APRIL 96
VERK NR. 9607
TEIKN NR. 2-03
HANNAÐ Á.H.
TEIKNAÐ Á.H.
YFIRFARIÐ

Byggingafulltrúi Hafnarfjarðar
Afgreitt þann
23 DES. 1996
Sigurbjartur Halldórsson

TÆKNIÞJÓNUSTA
SIGURÐAR ÞORLEIFSSONAR ehf
STRANDGÖTU 11 · 220 HAFNARFJÖRÐUR · SÍMI 555 4255 · FAX