
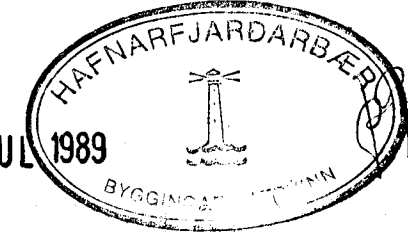
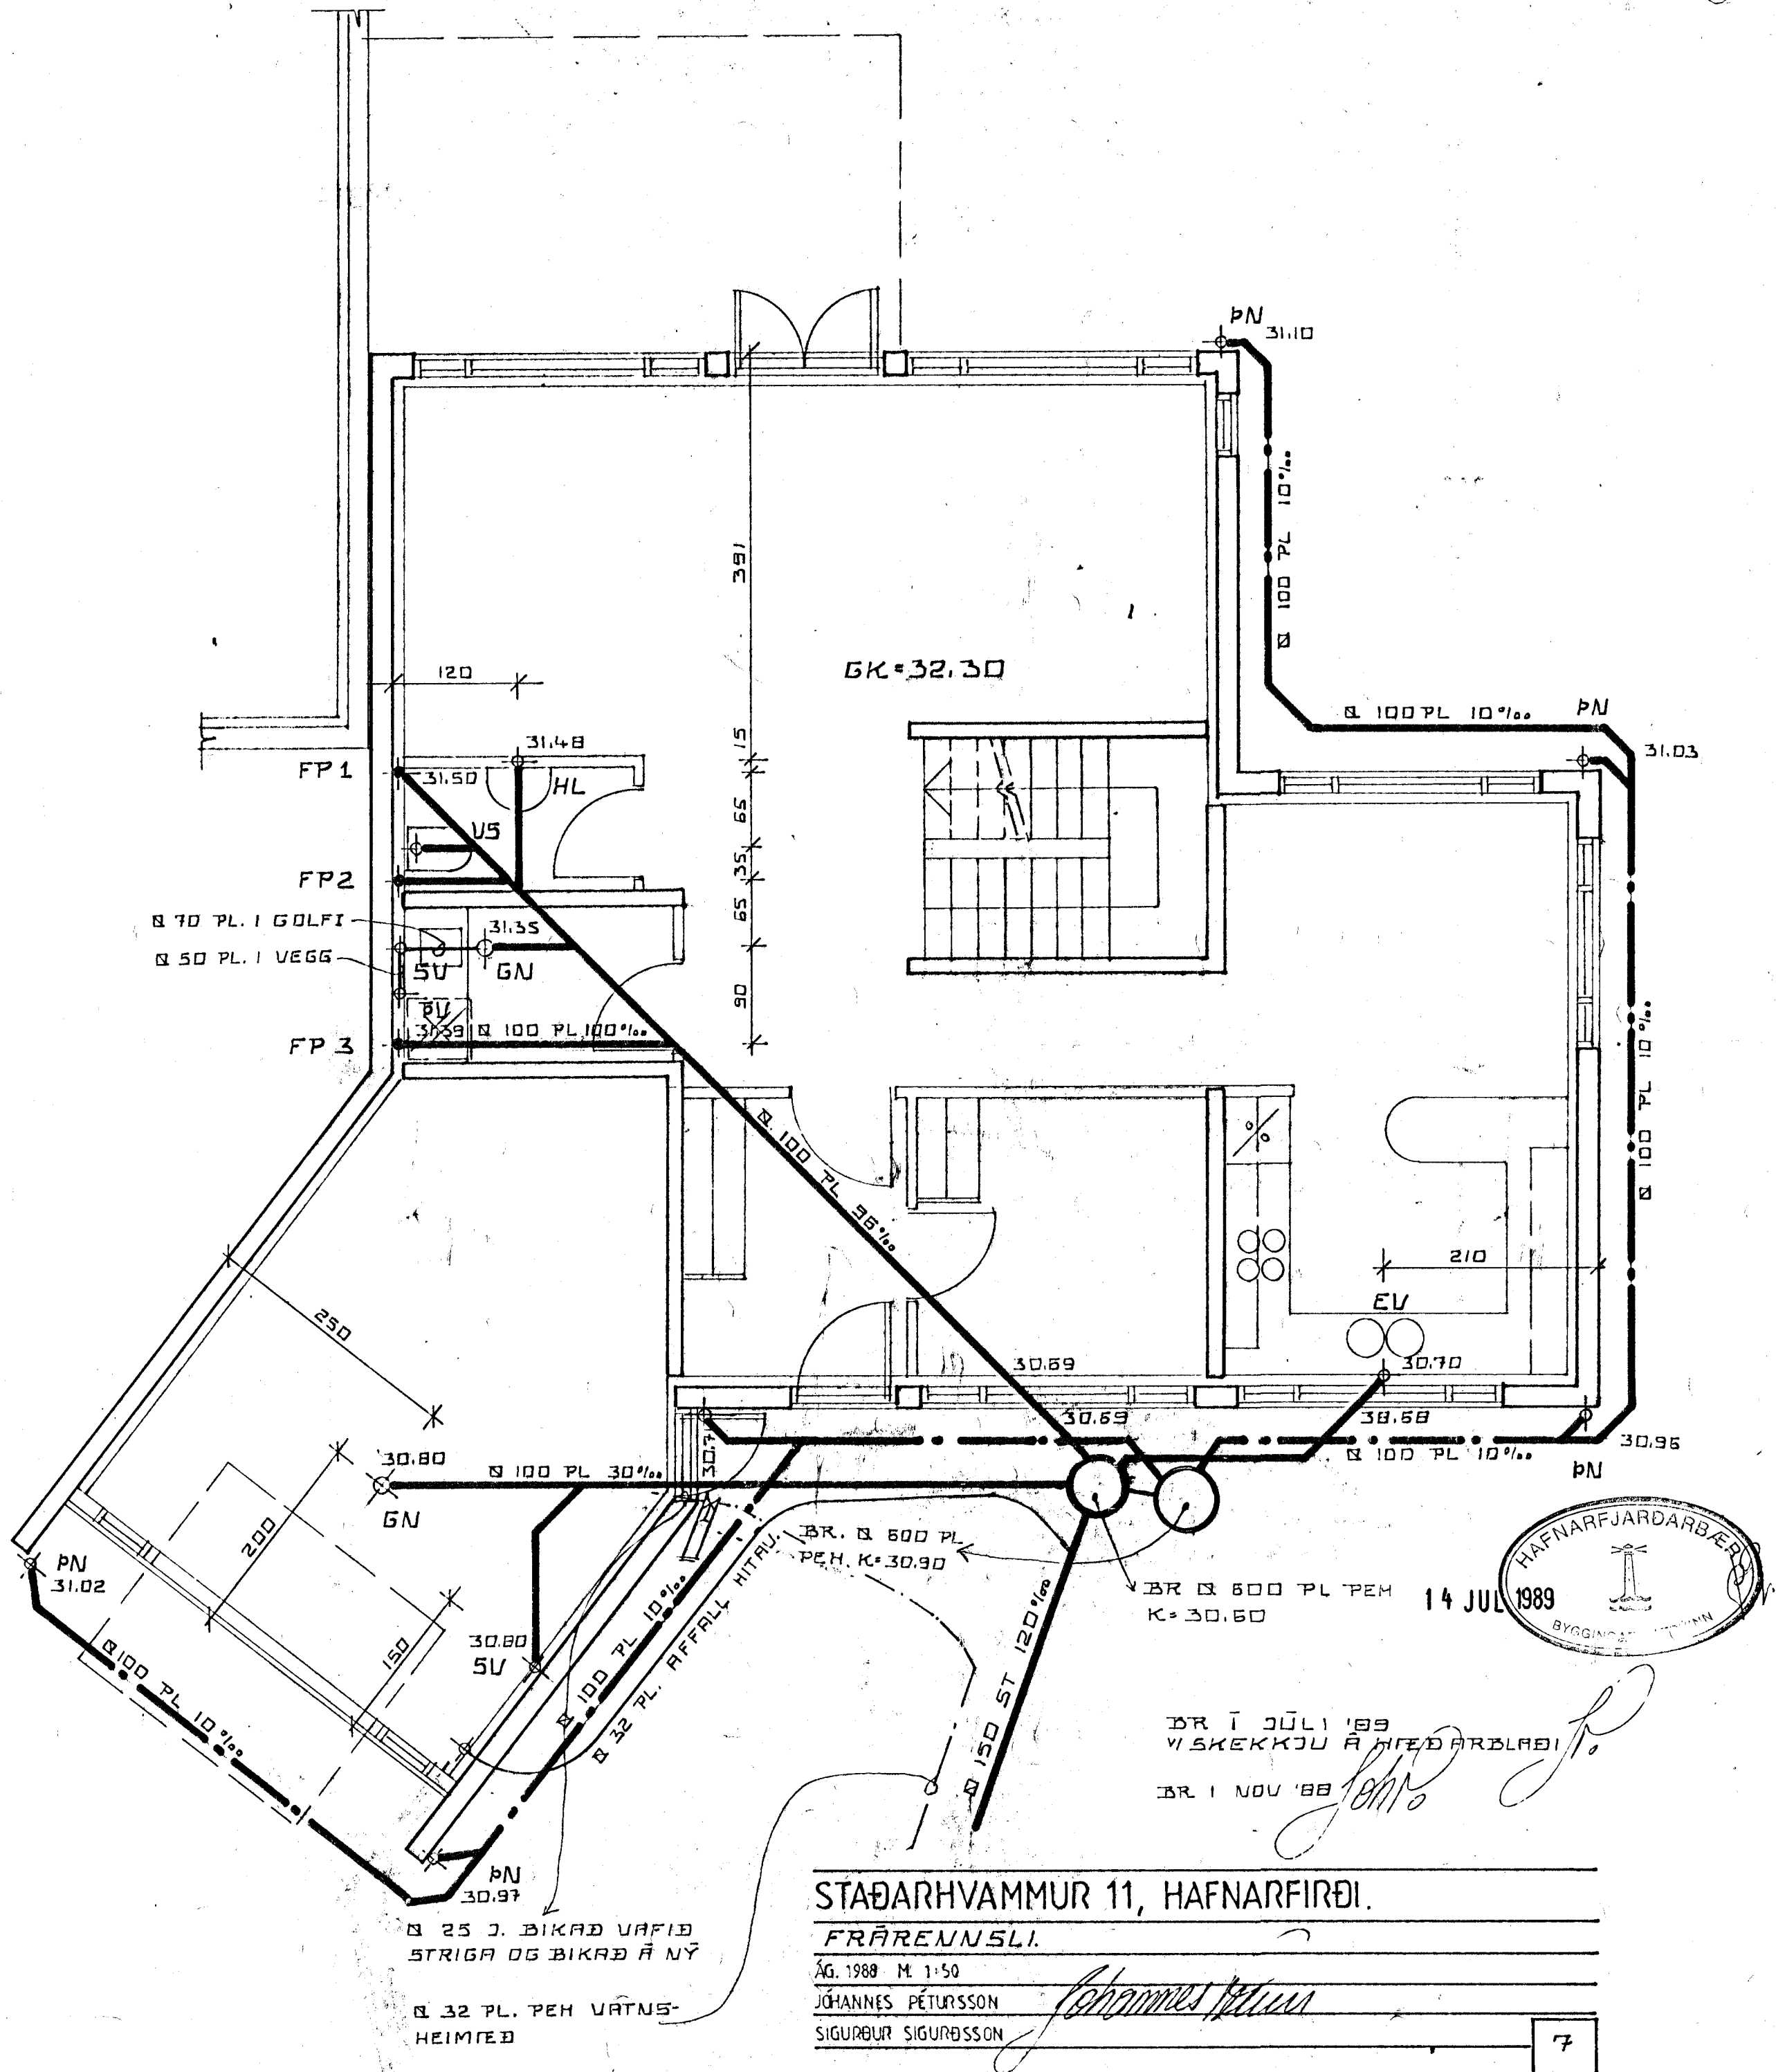


SKAMMSTOFUN	HÆITI	ÞVERMÁL VATNSLÍÐS AD/PAA í mm.
HL	HÁNDLAUS	32 / 40
BK	BARNA	40 / 30
ST	STURTA	40 / 50
GN	GOLFNIDURFALL	100 / 100
EV	ELDHJÚRSKUR	40 / 50
SU	SKOLVASKUR	40 / 50
US	VATNSSALERN	100 / 100
BV	ÞVOTTAVEL	25 / 32
SN 1	GOLFNIDURFALL	50 / 70
P	UPPÞVOTTAVEL	40 / 30

SKYRINGAR FRÆRENNSLISLÖGN:
ALLIR KOTAR ÞU Í HÆÐARKERFI.

ADUR EN VINNA EP HAFIN VID LÖGN SKAL ATH. HVORT TRYGGT SE AD
HALLI NAIST NÆG, Þ.E. 20% FRÁ BYGNNI VID HÖS AD TENGINGU
VID GÖTULÖGN. ÞIPUR SKULU LAGÐAR A L FJAPPADA UNDIRSTÖÐU
ÖR SAND. DANNI AD EKKI SE HATTA LÖGNIN BROTNI EDA SIGI.
GRUNNLAGNIR SKULJ VERA STEINSTYÐ AR EDA PVC GRUNNLAGNAPÍPUR
ÖJ DANNIG LAGÐAR AC ÞEP HVILI A BELOJUM EN EKKI MOFFUM.
BEYGGJUR A LÖGN SKAL FRAMKVEM. MED ÞAR TIL GERÐUM
BEYGGJASTYKJUM OG SKAL ÞESS GÆTT AD LÖGNIN SE BEIN A MILLI
ÞEIRRA. ÖLL SAMSKYTTI SKULU ÞETT MEE GUMMIHRINGJUM. FYLLA
SKAL YFIR LÖGN MED SANDI OG DJAPPA EYVID VEL AD ÞEIM. ALLT
EFTI OG VINNA SKAL VERA I SAMREMI VID AKVÆÐI GILDANDI
BYGGINGASAMÞYKKTAR UM HOLTESLAGNIR.

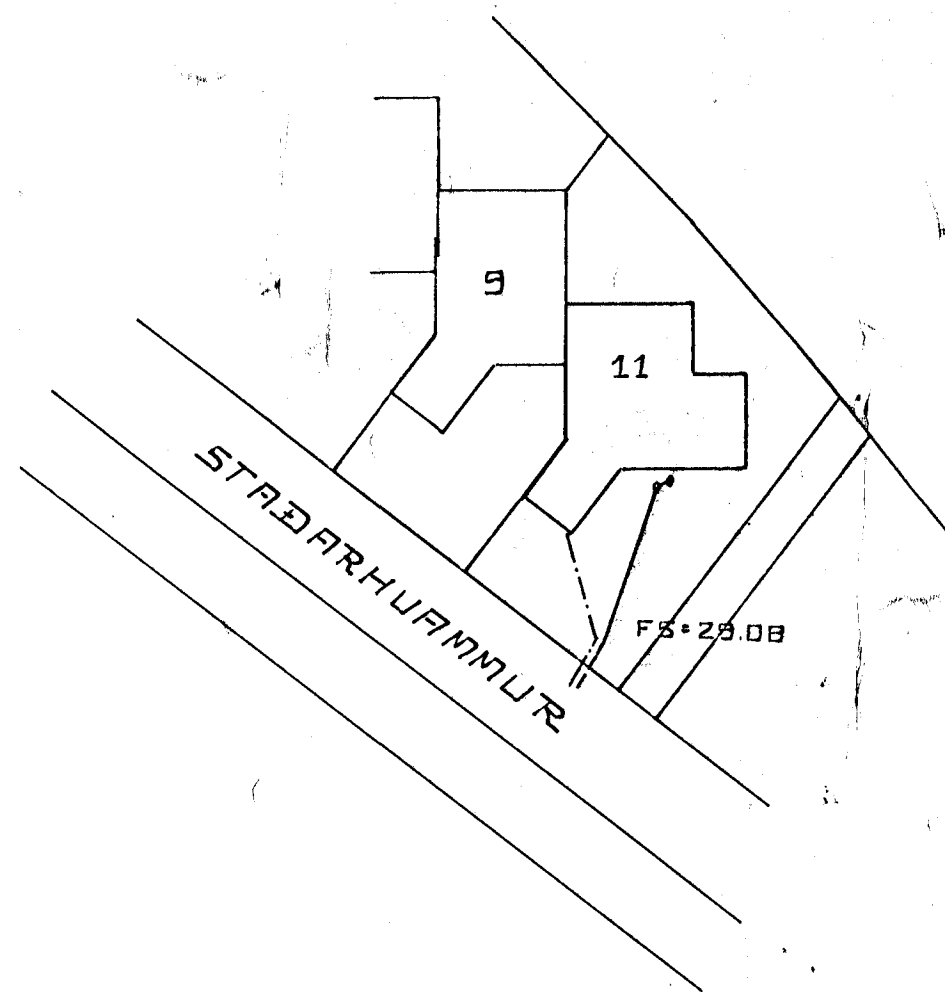

ÞR I JÚLI '89
VÍSKEKKJU Á HÍFÐARBLAÐI
ÞR I NOV '88

STÆÐARHVAMMUR 11, HAFNARFIRÐI.
FRÆRENNSLI.
ÁG. 1988 M. 1:50
JÓHANNES PÉTURSSON
SIGURÐUR SIGURÐSSON