

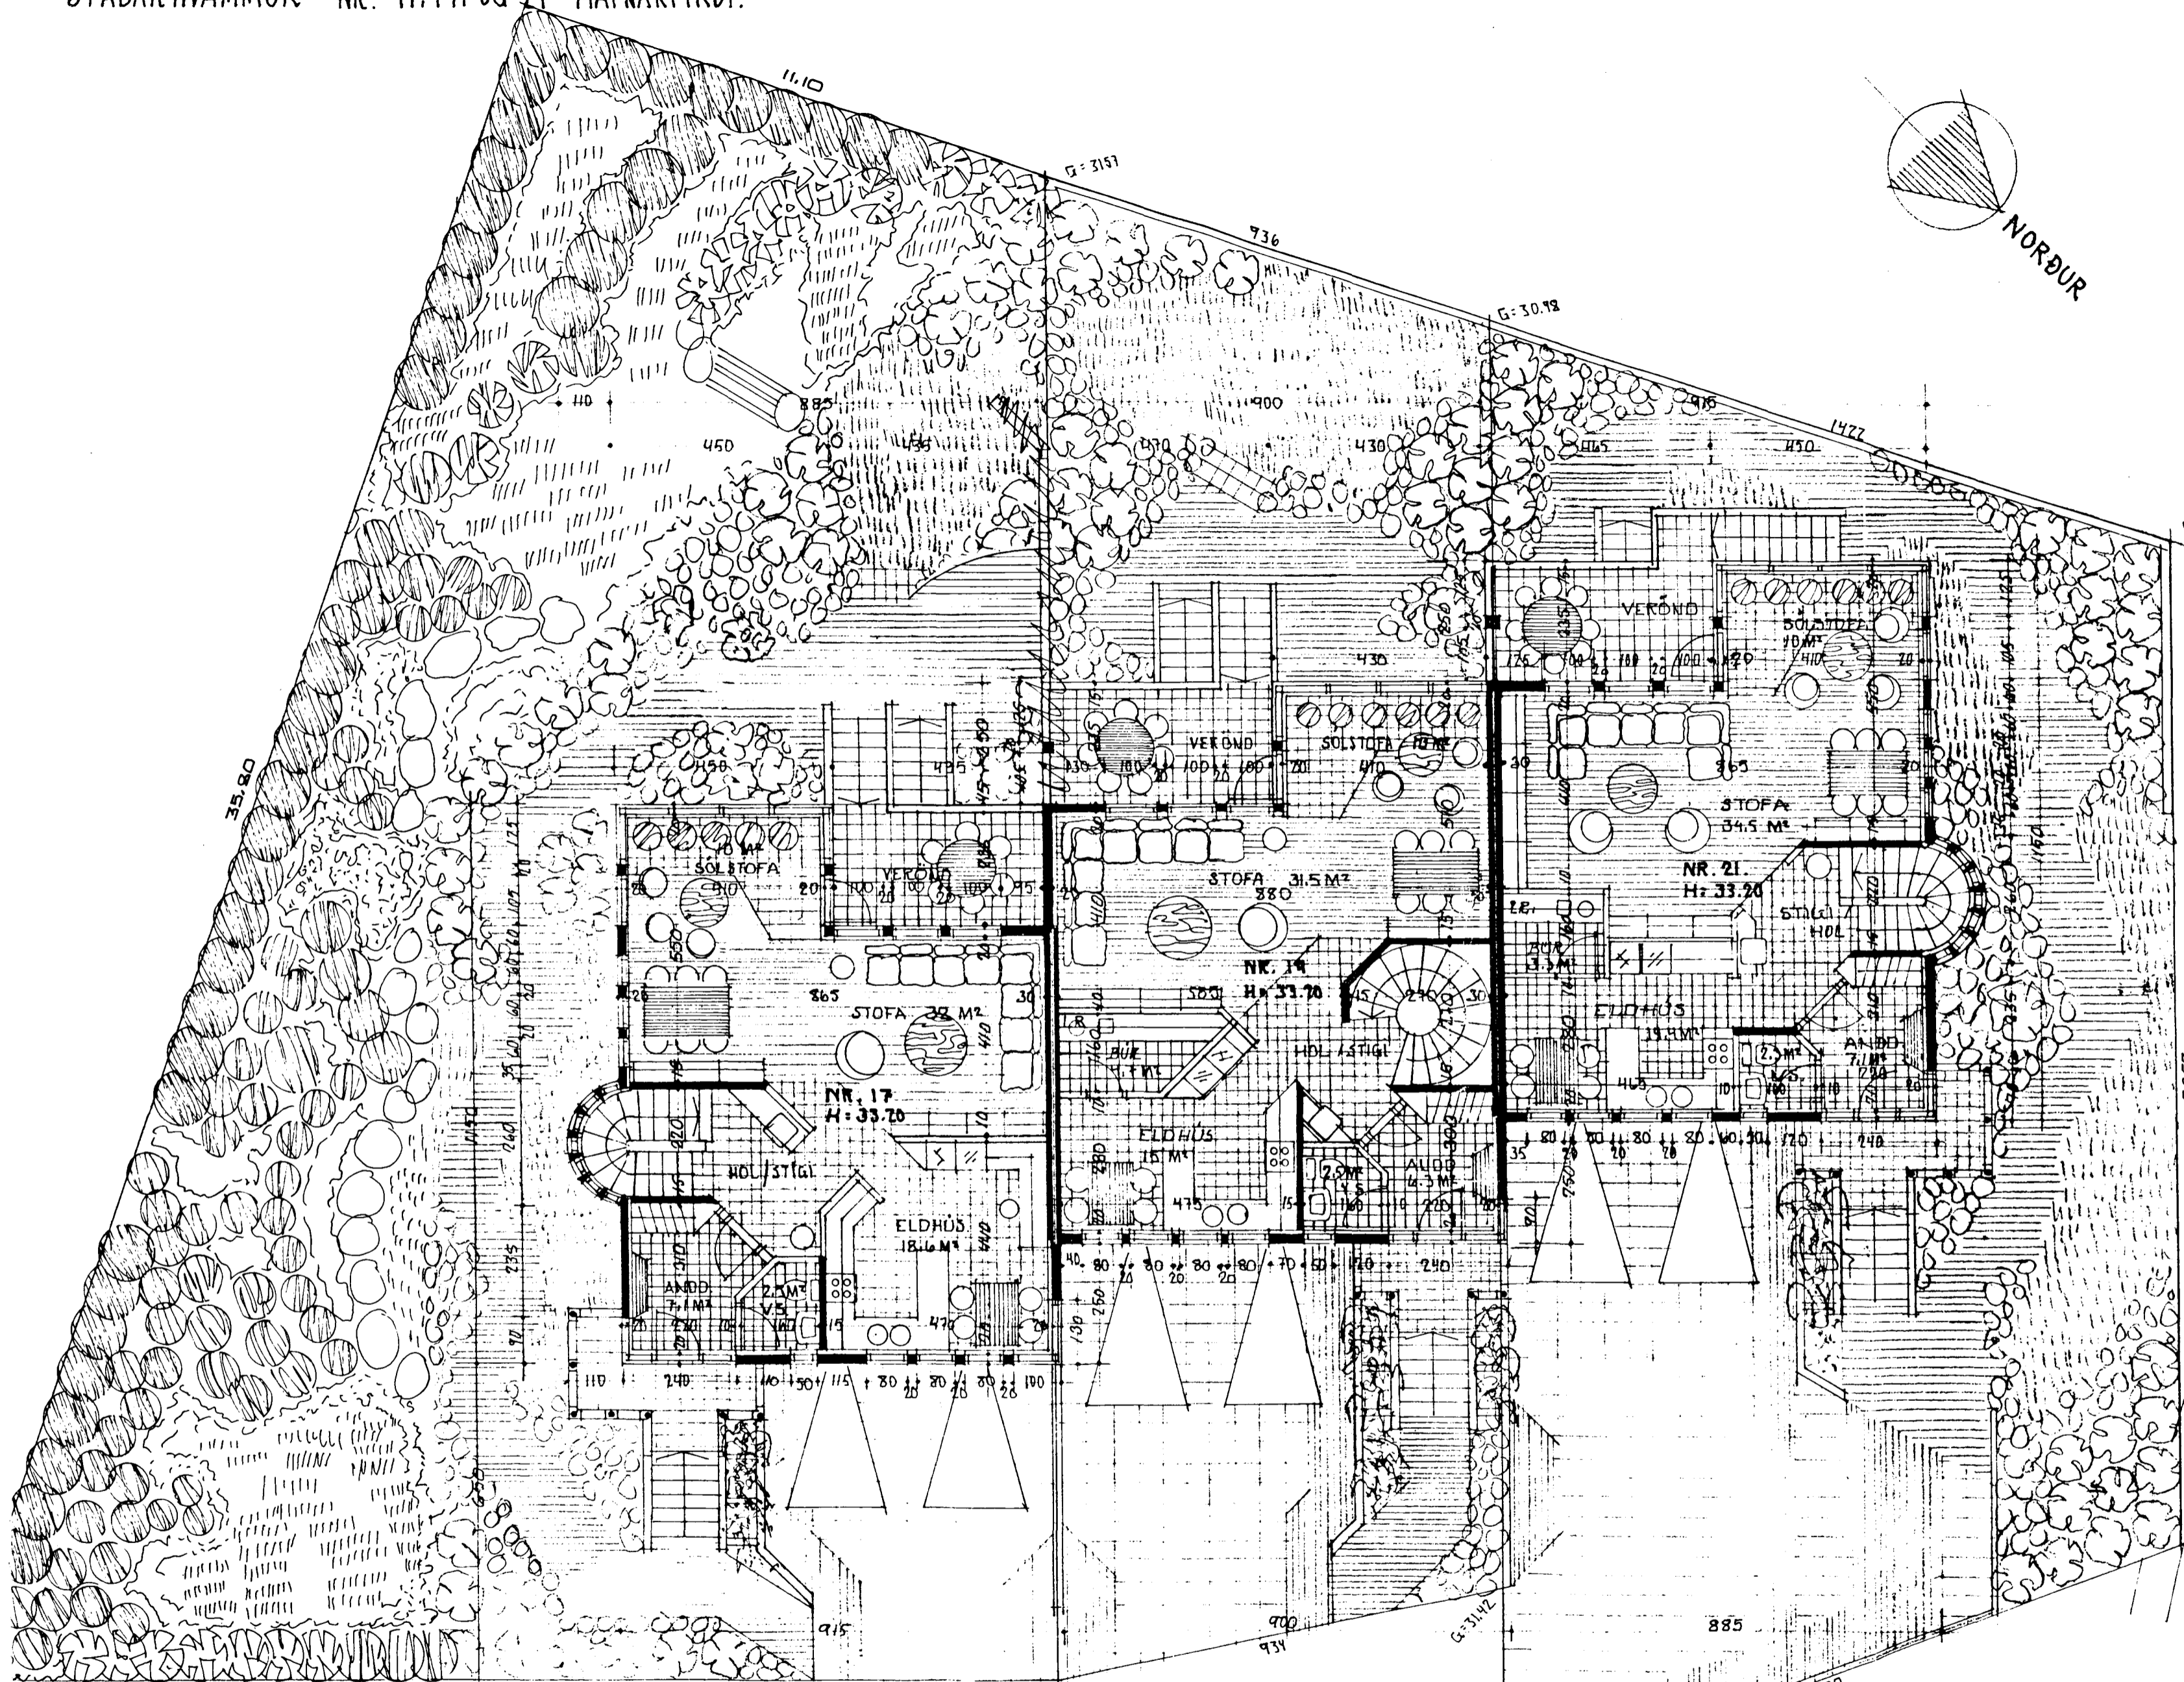


*RP*

*Skjalleggur á loftarmörkum en undan skilinu samþykkinginni*

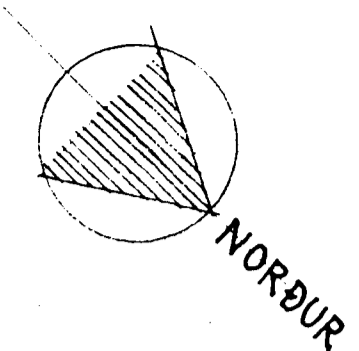

GRUNNMYND 1. HÆÐAR. M. 1:100.

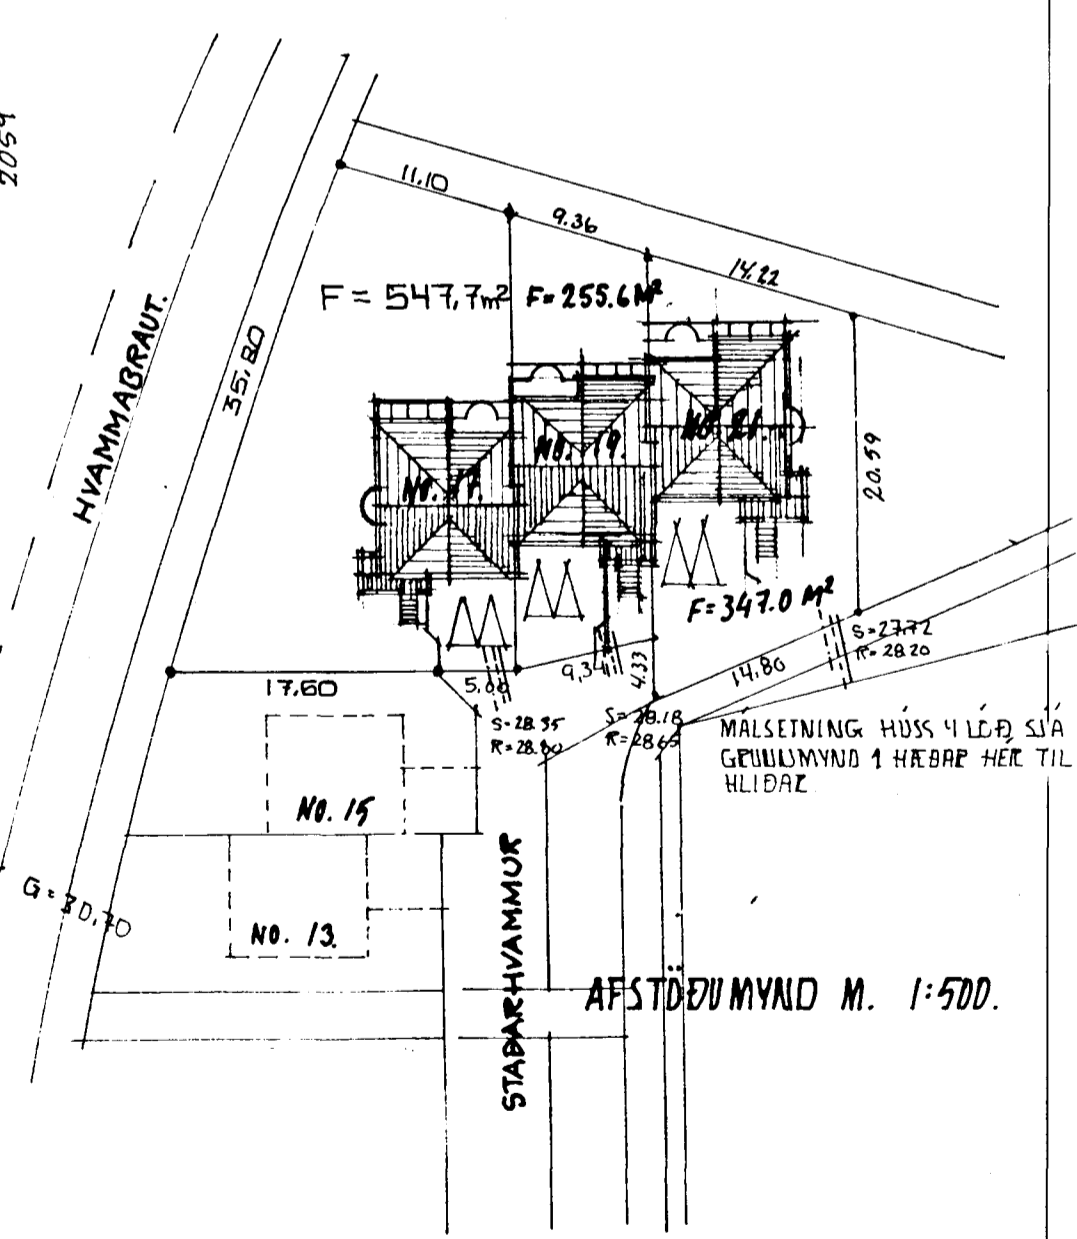

LÓÐARMÖRKUM NR. 17 BREYTT Í JULÍ 1998 SP

*6/7 1998*  
*Kristján Þórásson*  
Breytt 28.8.88  
TEIKNING NR 115