




Byggingarfulltrúi  
samþykkt erindið.  
28 JULI 2004  
Bent skal á að samþykkt þessi verður ekki virk, fyrr en eftir framlagsins og skráningarfyllsingu úmátt og skráningu heimila hjá Efstærnamni til byggingarfulltrúinn í Hafnarfirði.  
Efn. Kristjánsson

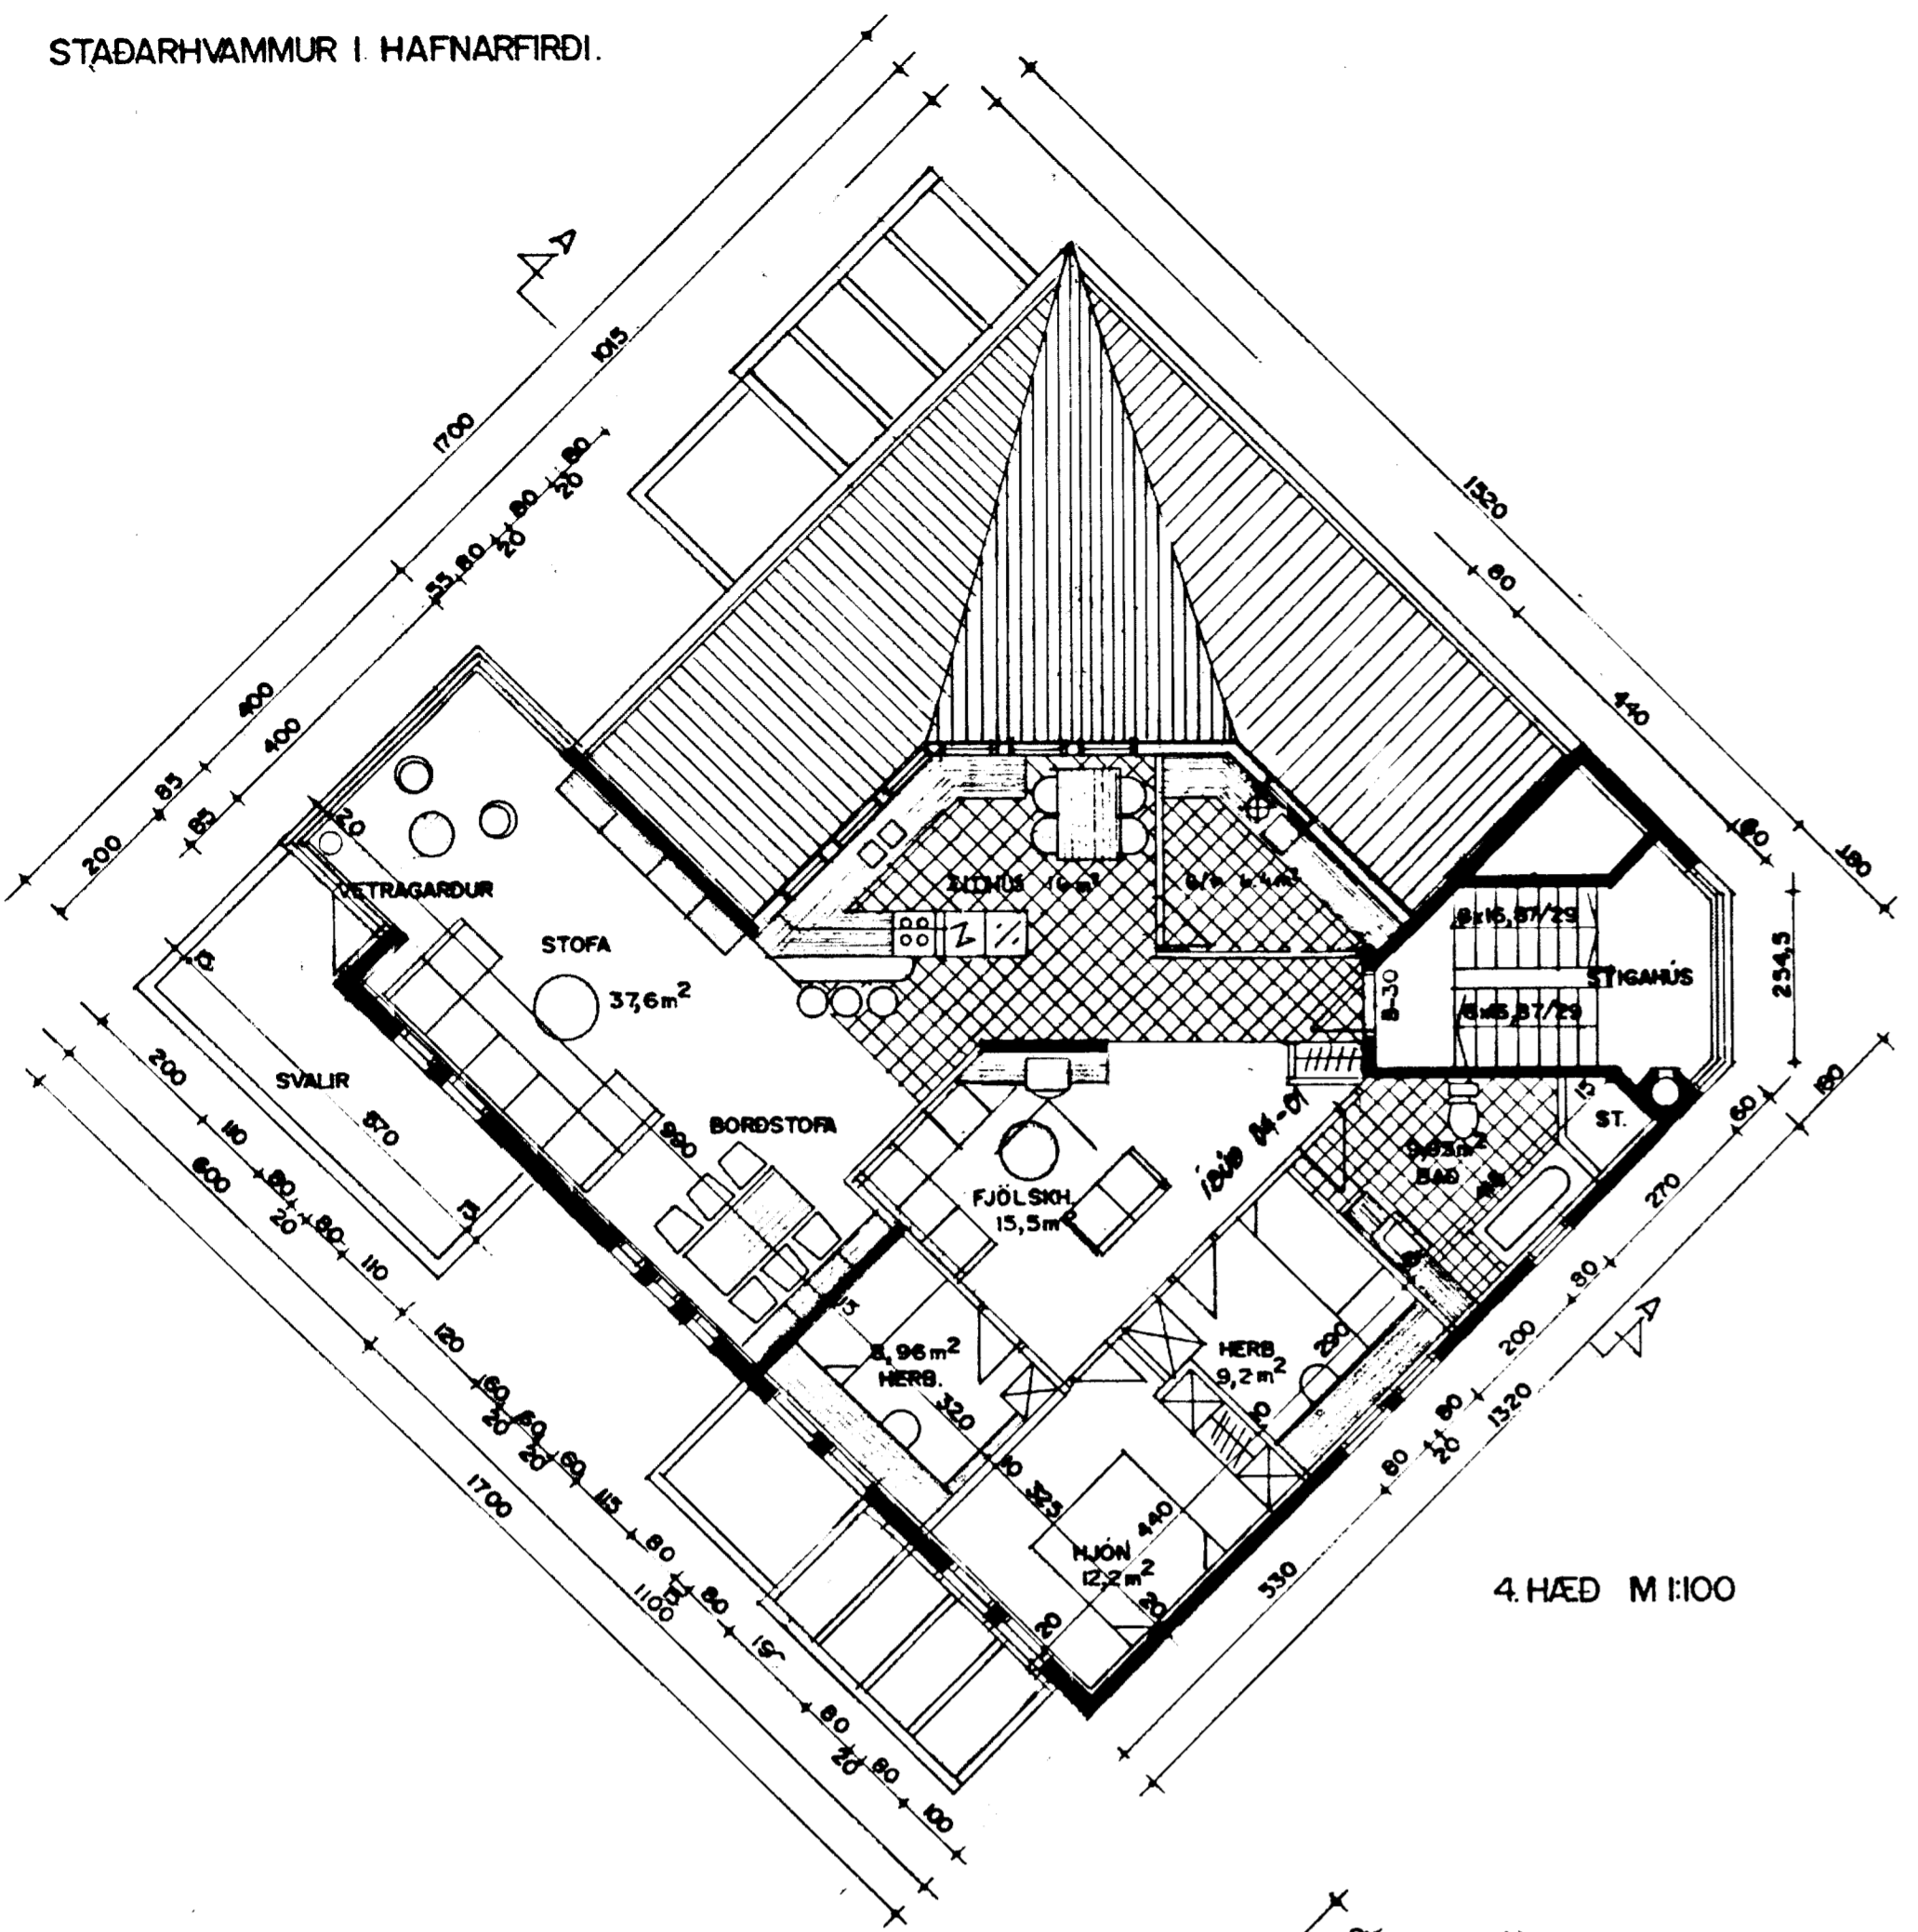


4. HÆÐ M.I.100

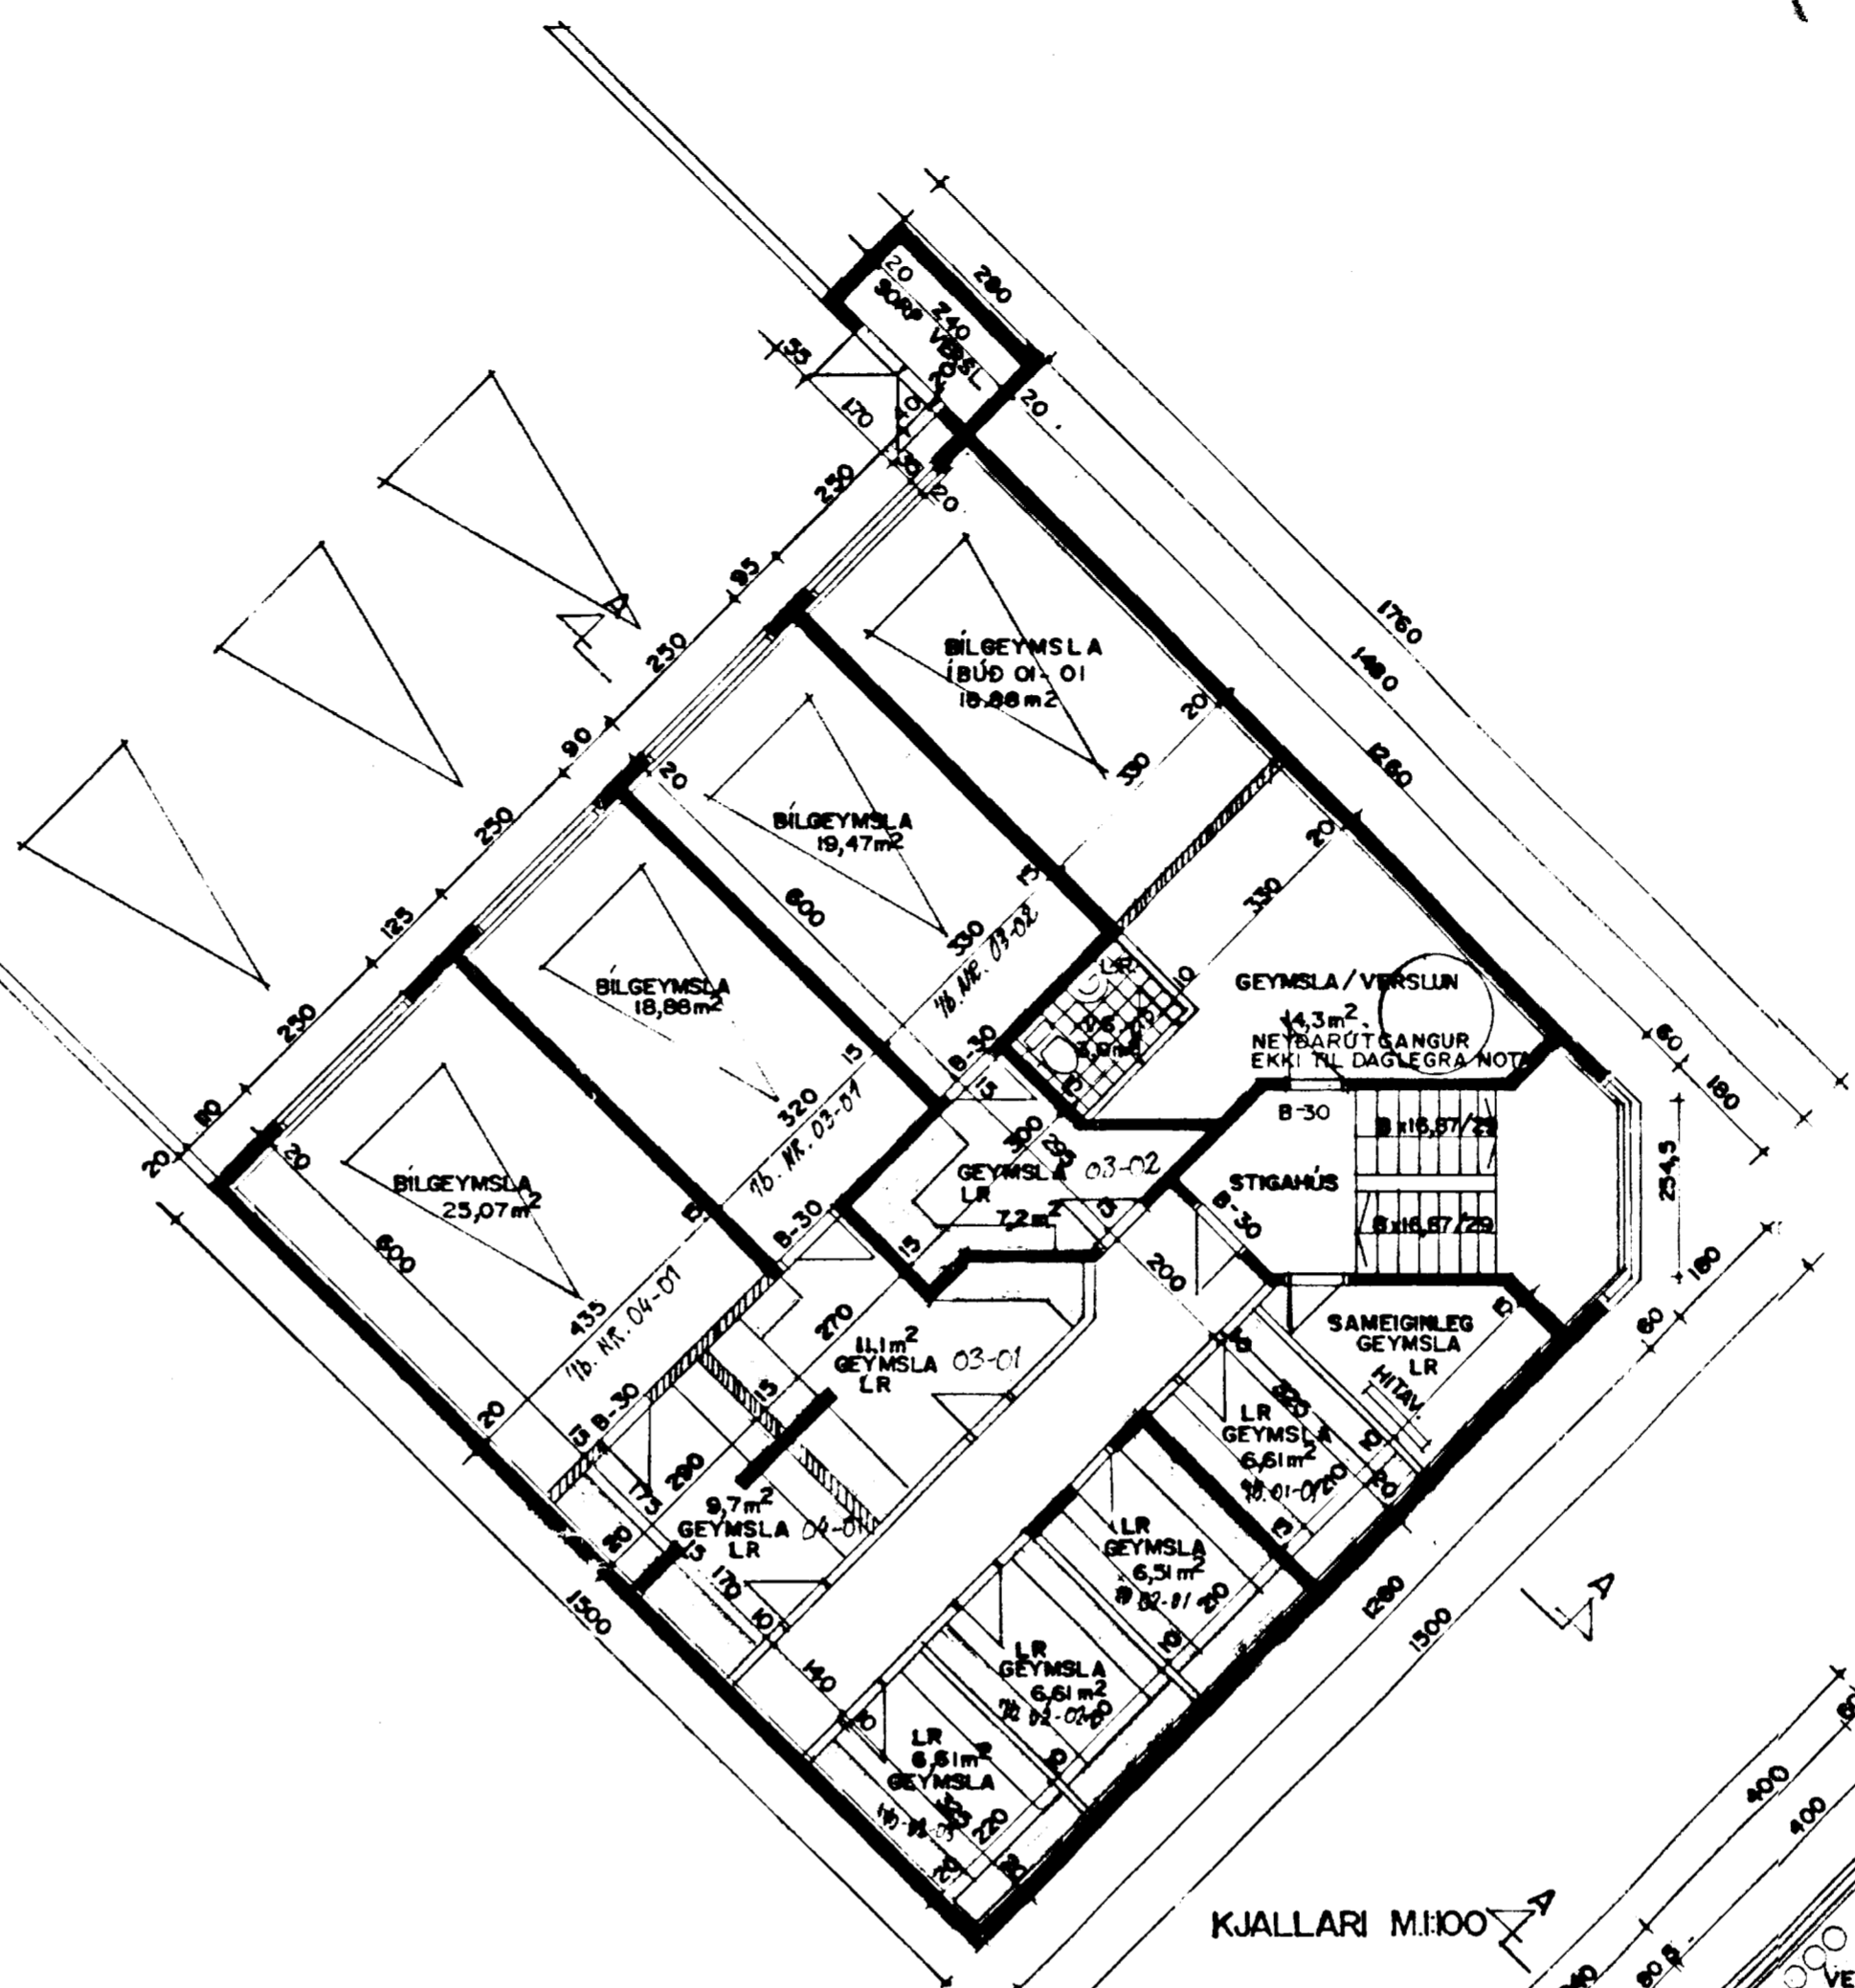


KJALLARI M.I.100

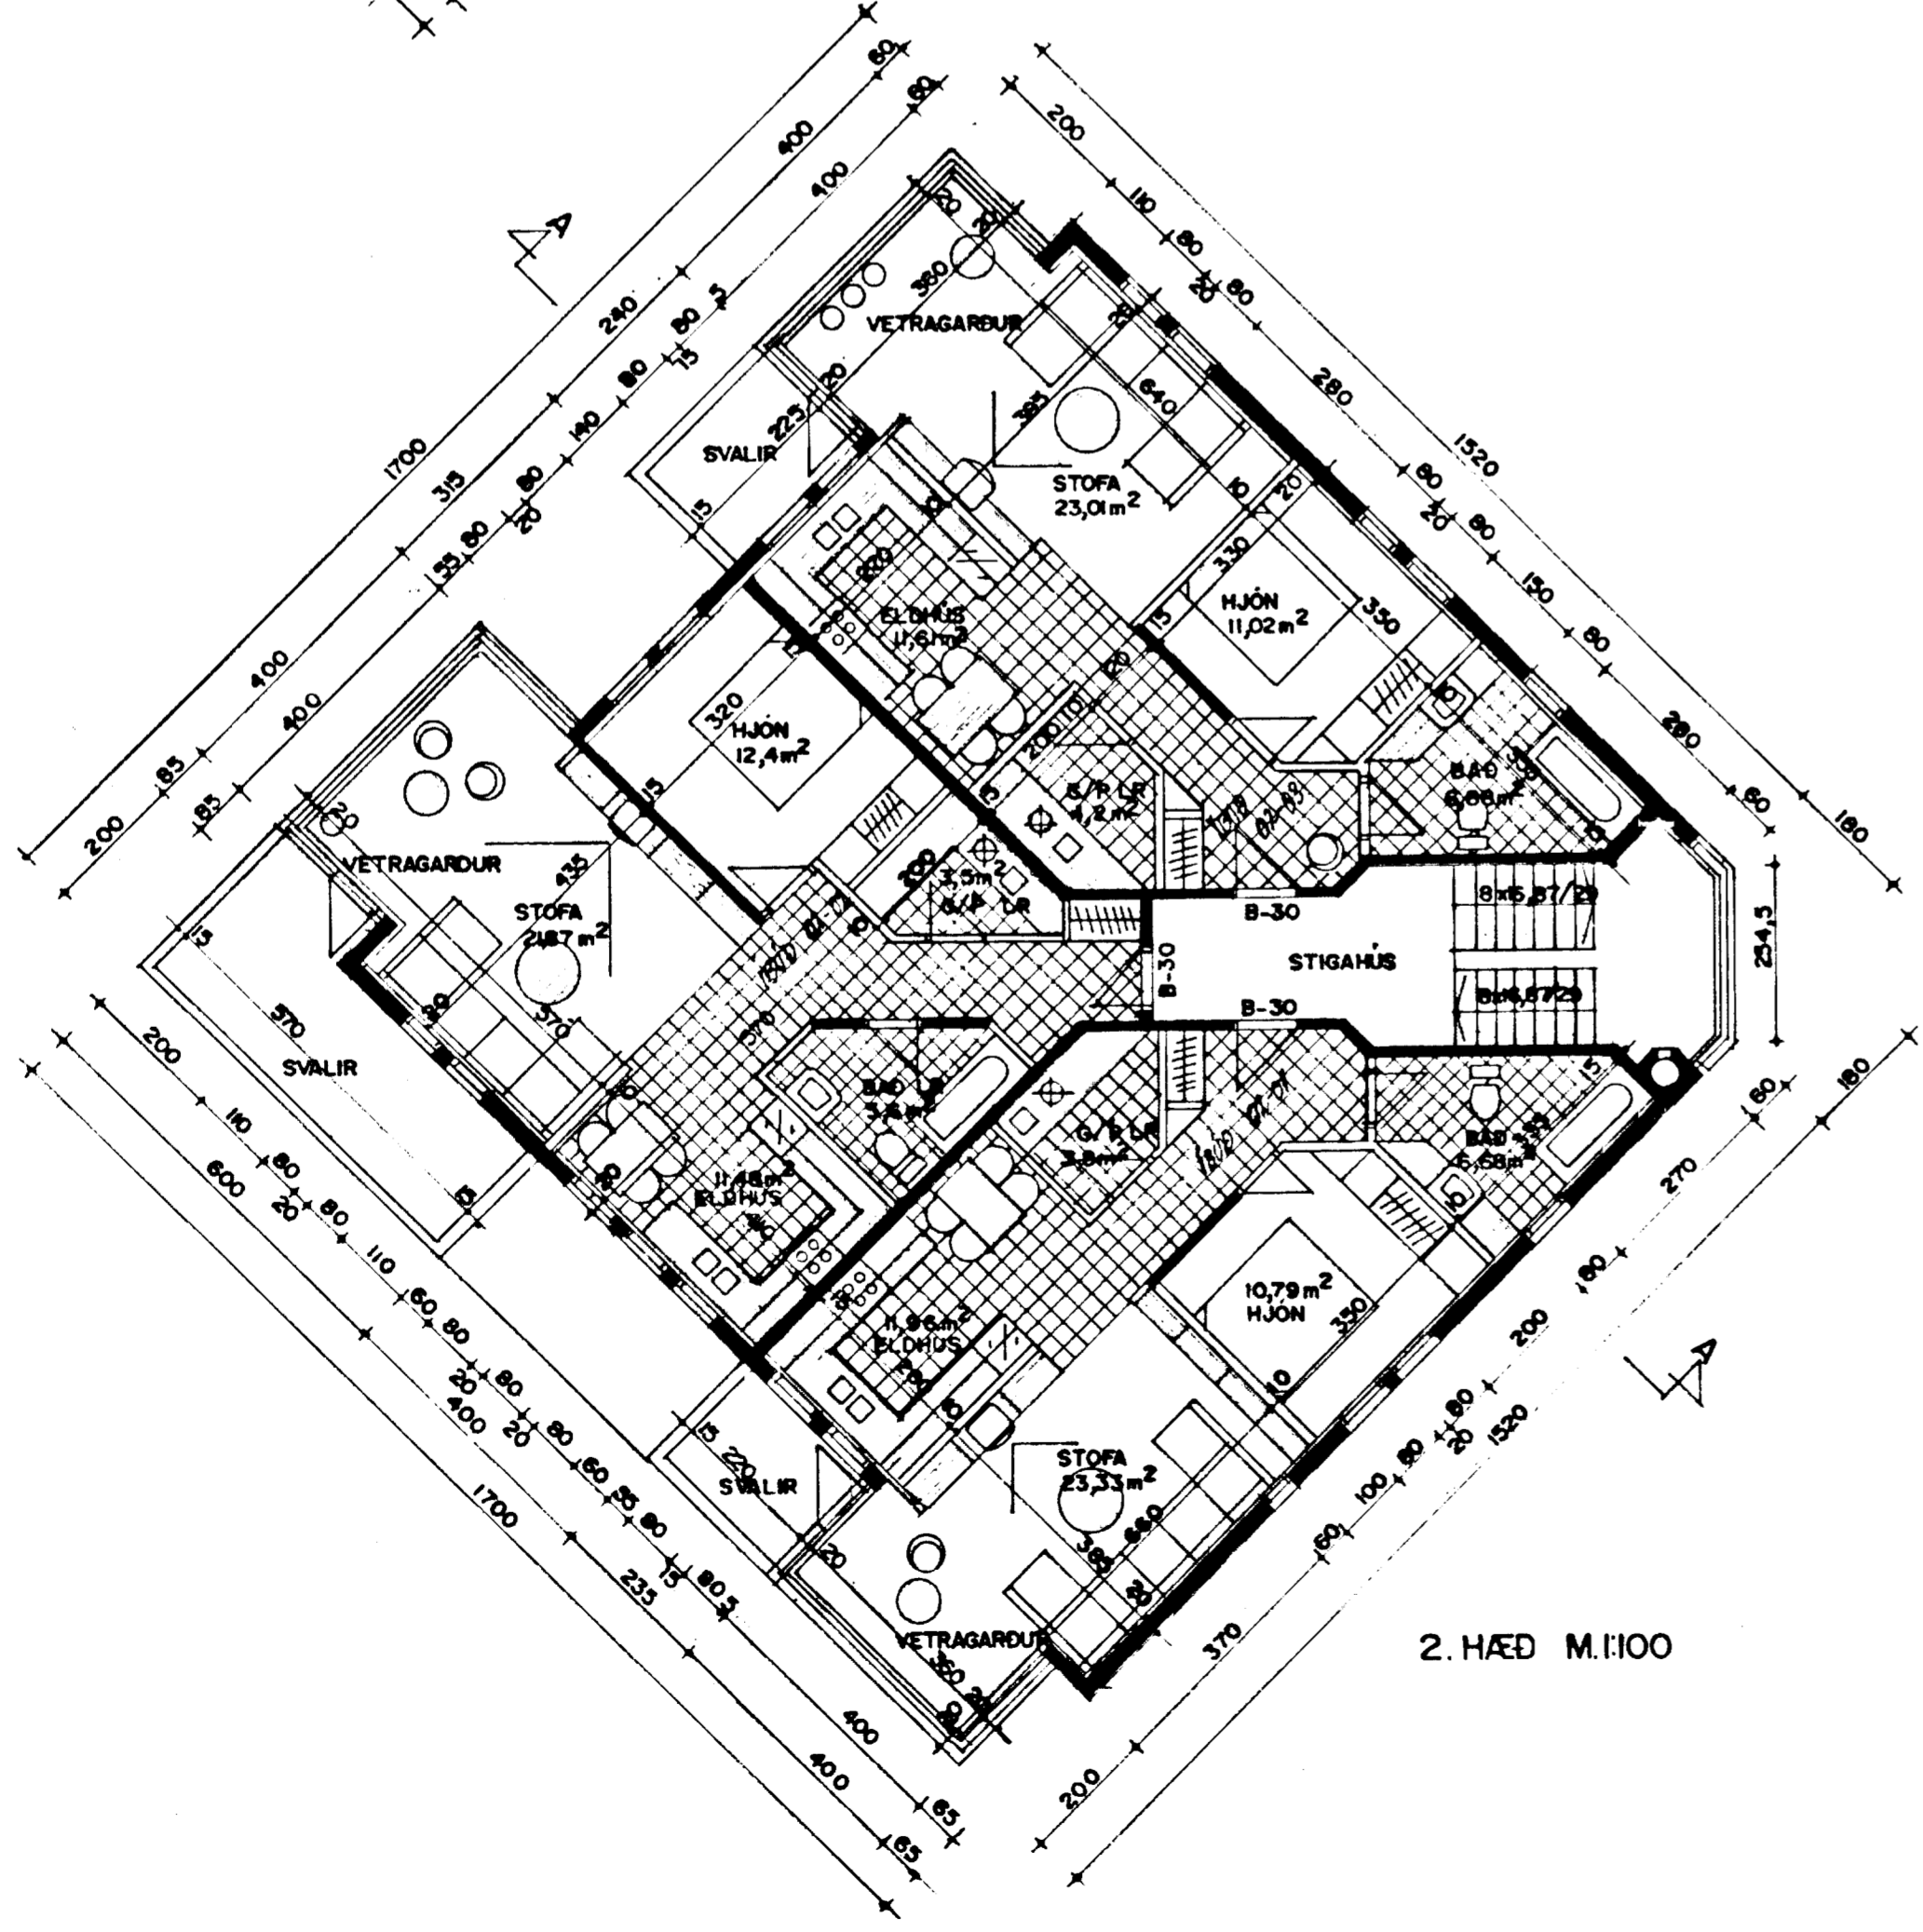

2. HÆÐ M.I.100

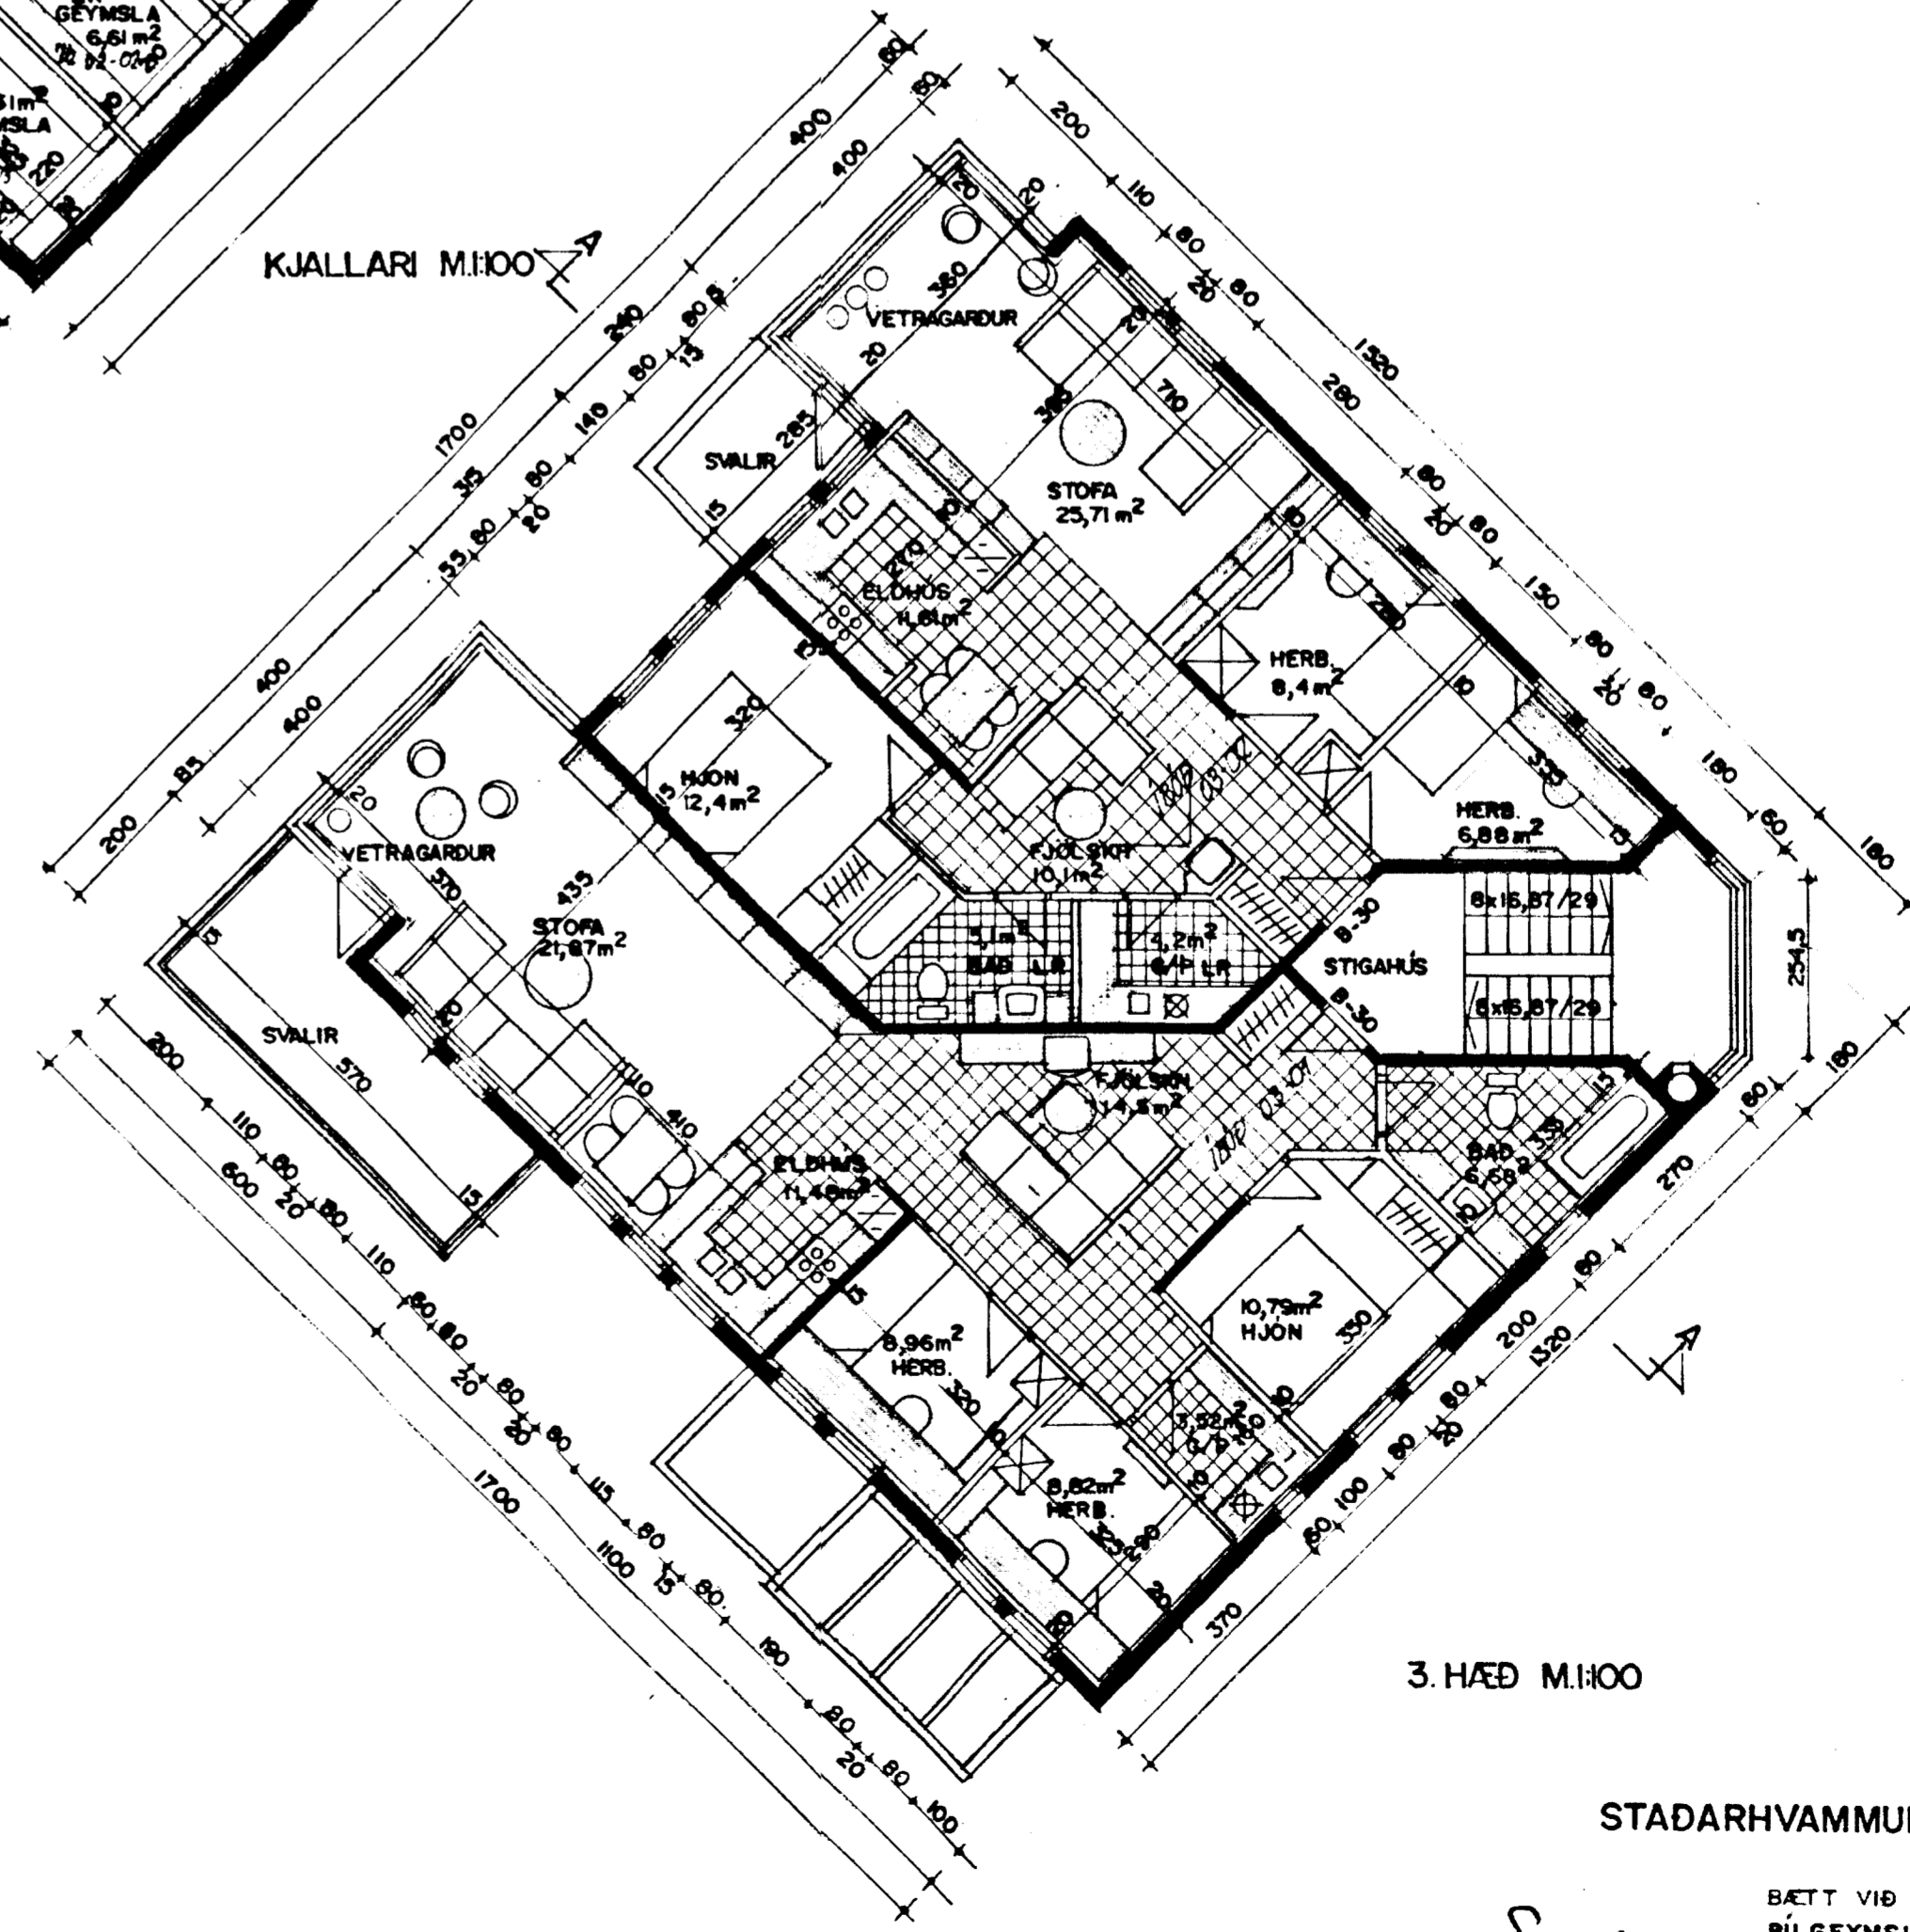

3. HÆÐ M.I.100

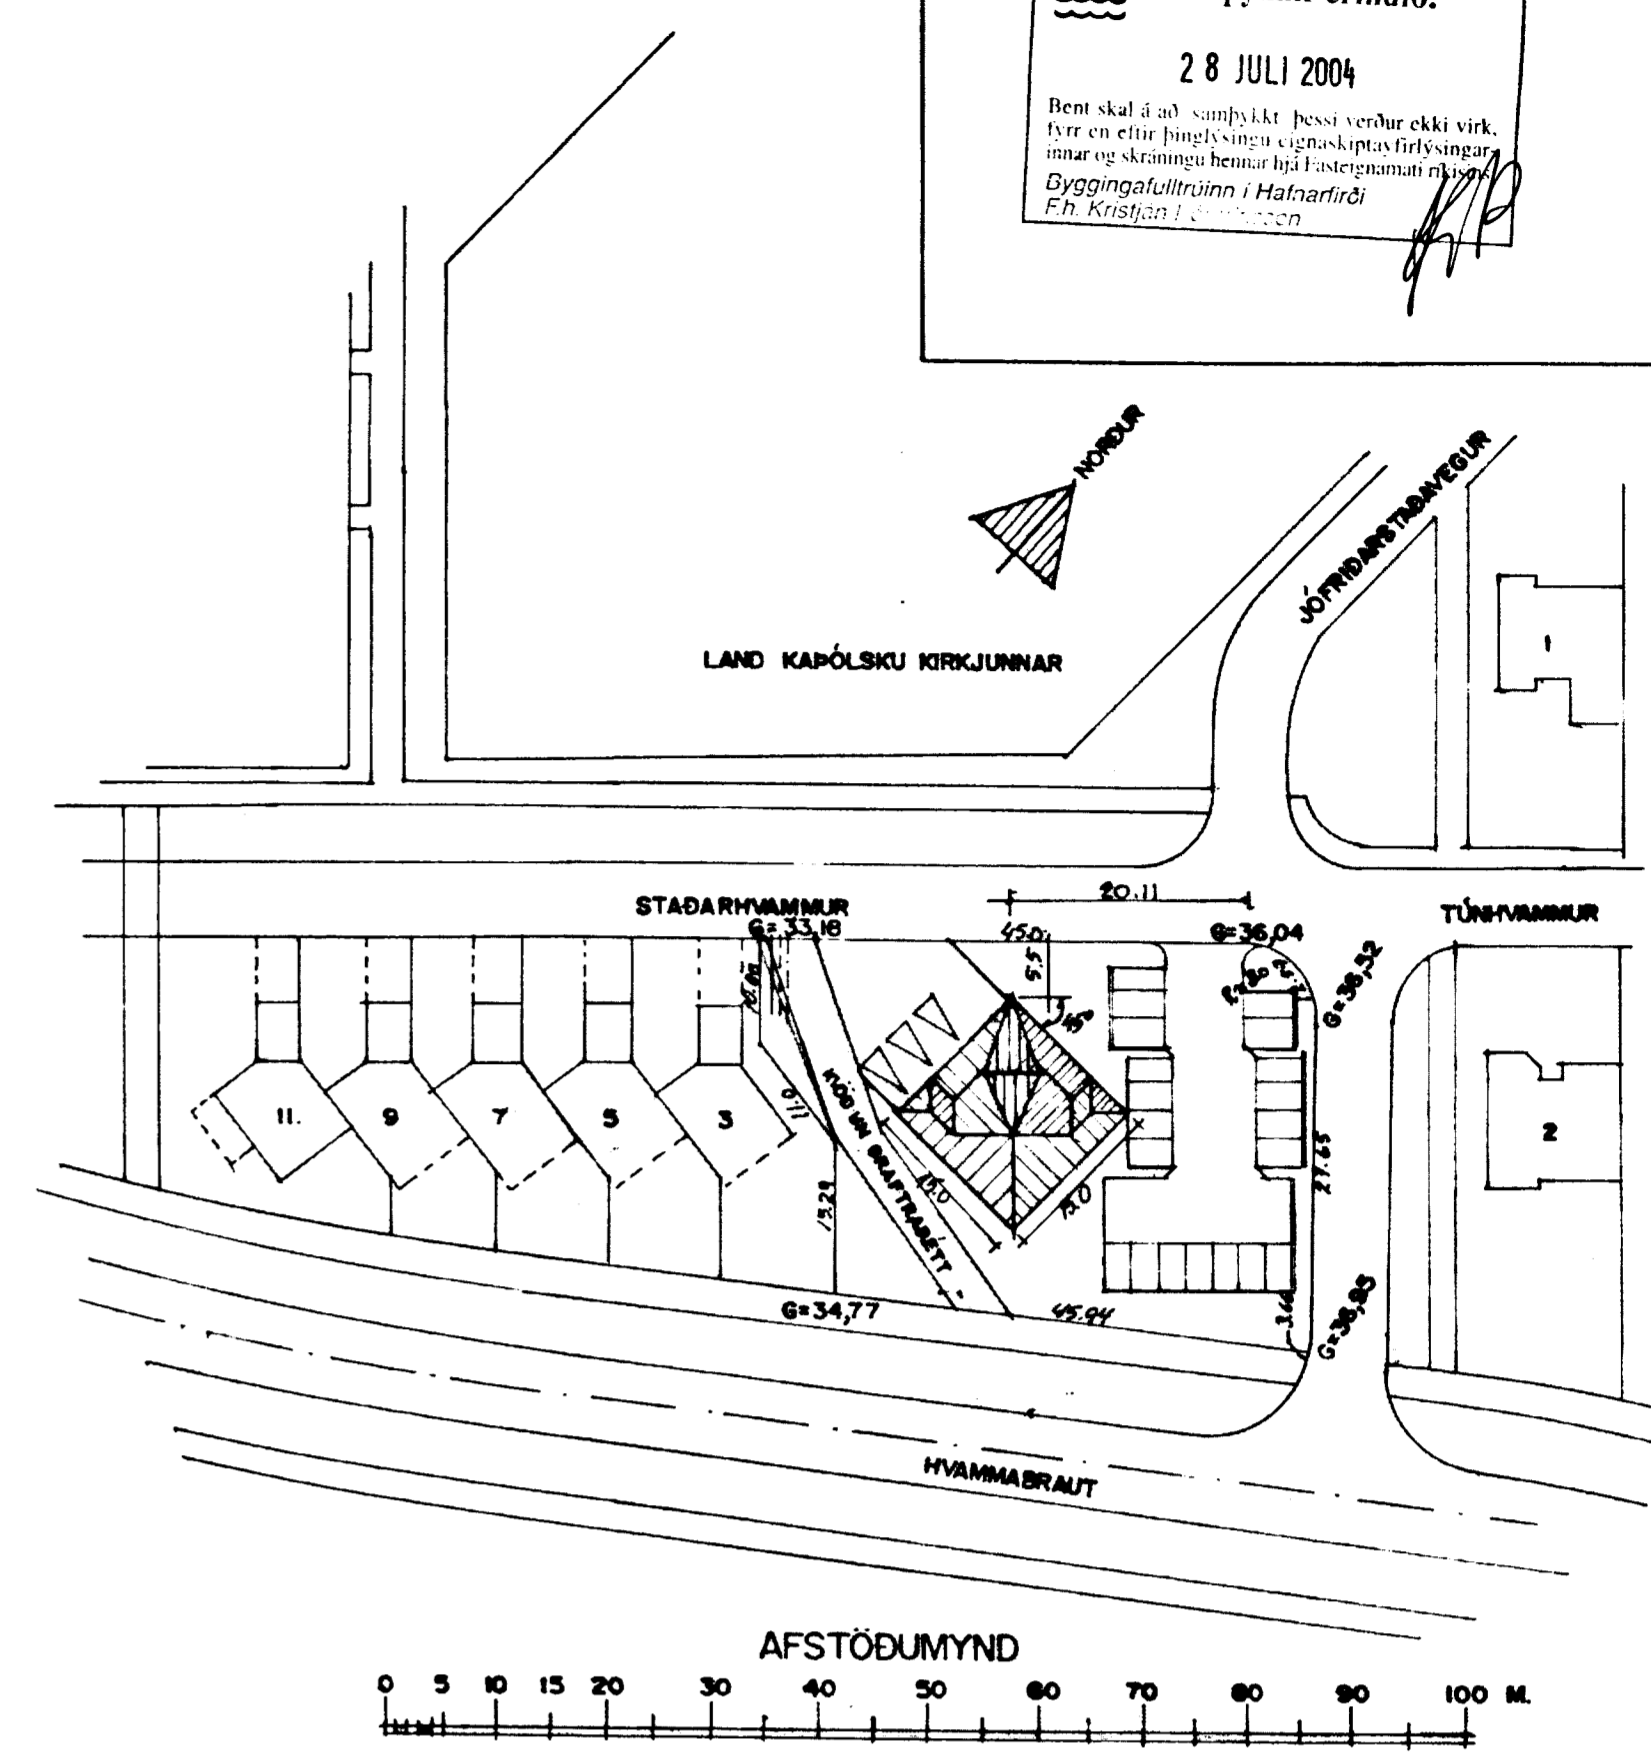

AFSTÖÐUMYND

STADARHVAMMUR I HAFNARFIRÐI

BÆTT VÍÐ HEYÐARÚTGANG I GEYMSLU/VERSLUN 8/7 1991  
BILGEYMSLU BREYTTI ÁGÚST 1990

22 juli 2004. *StP*  
SUBLUM A ÍSBÚÐ 0301  
JOKAÐ MED GLEFFEKUM  
SEM FESTAÐU I  
REINI BRAUTUM.  
(OPNALEGT)

*27/07/04*  
*StP*

*2/3*