


Byggingarfulltrúi
samþykkir erindið.
28 JULI 2004
Þent skal á að samþykkt þessi verður ekki viður-
býtt en öðru jafngöngu eignaþræðisráðs-
innar og skráningu þessur hjá Eignarstjórnunni ríkissins.
Byggingarfulltrúi i Hafnarfirði
F.H. Kristján Pórarinnsson

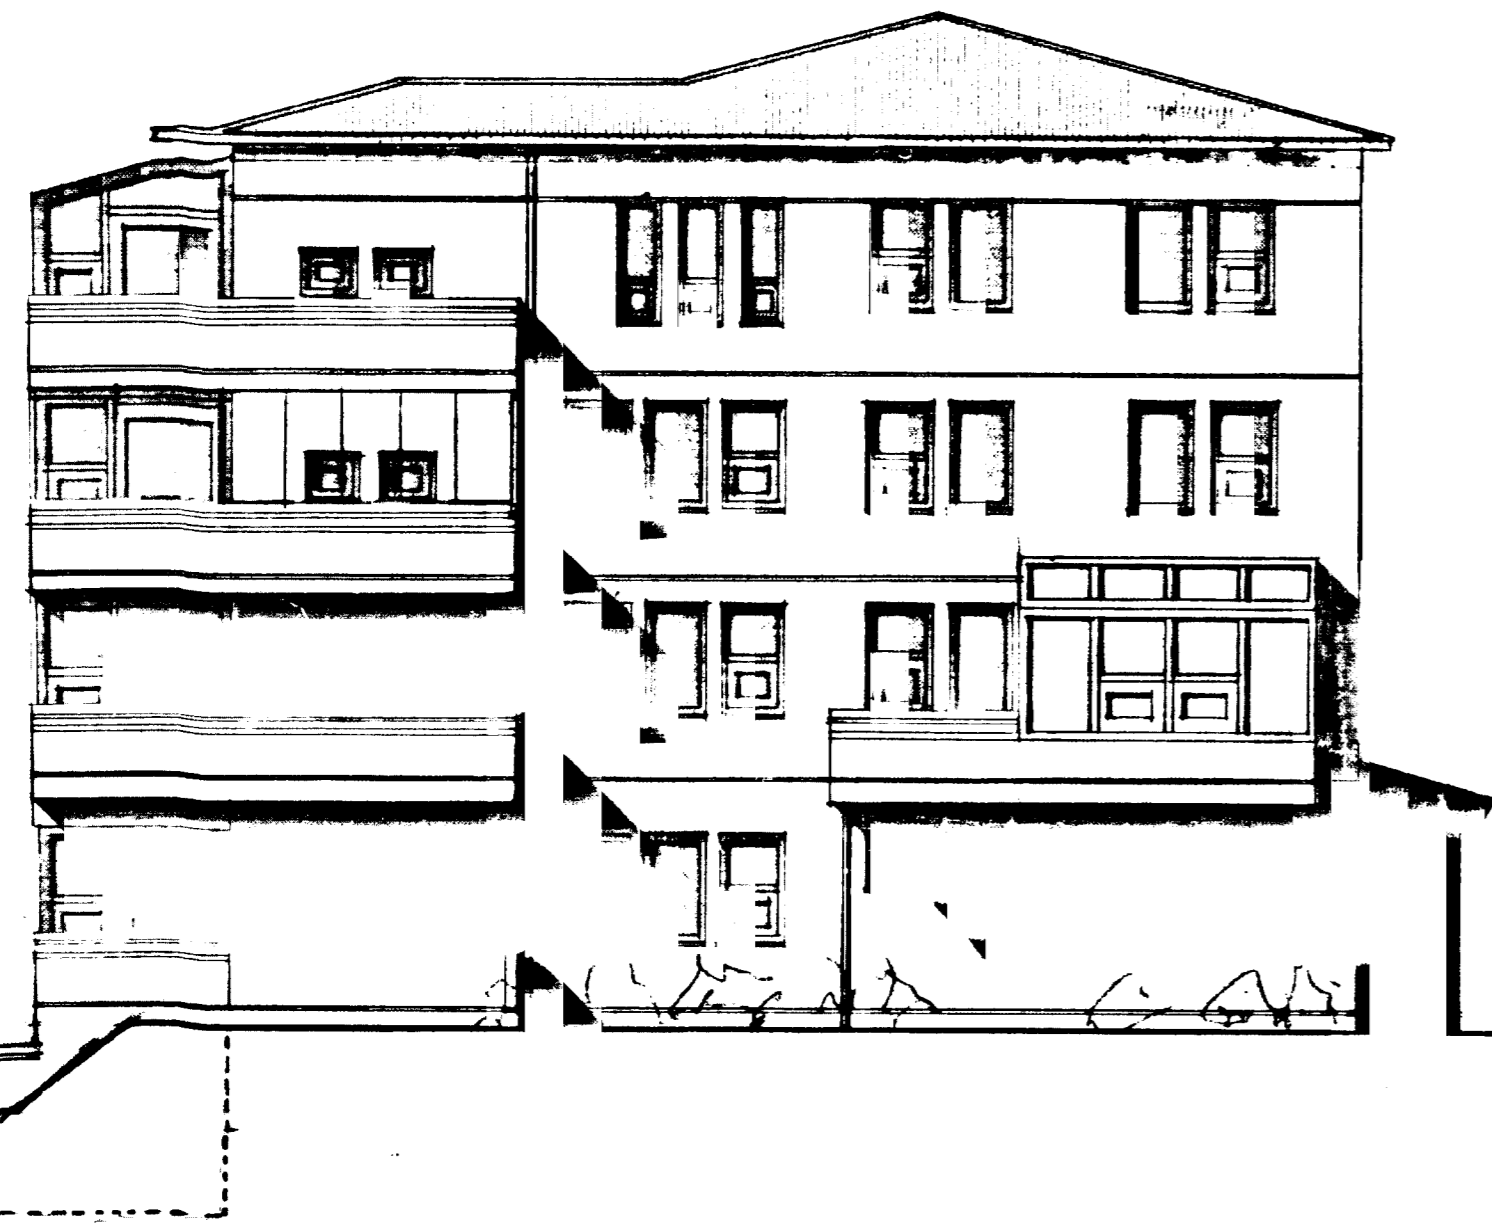

SUÐUR M.H00




VESTUR M.H00



AUSTUR M.H00



NORÐUR M.H00

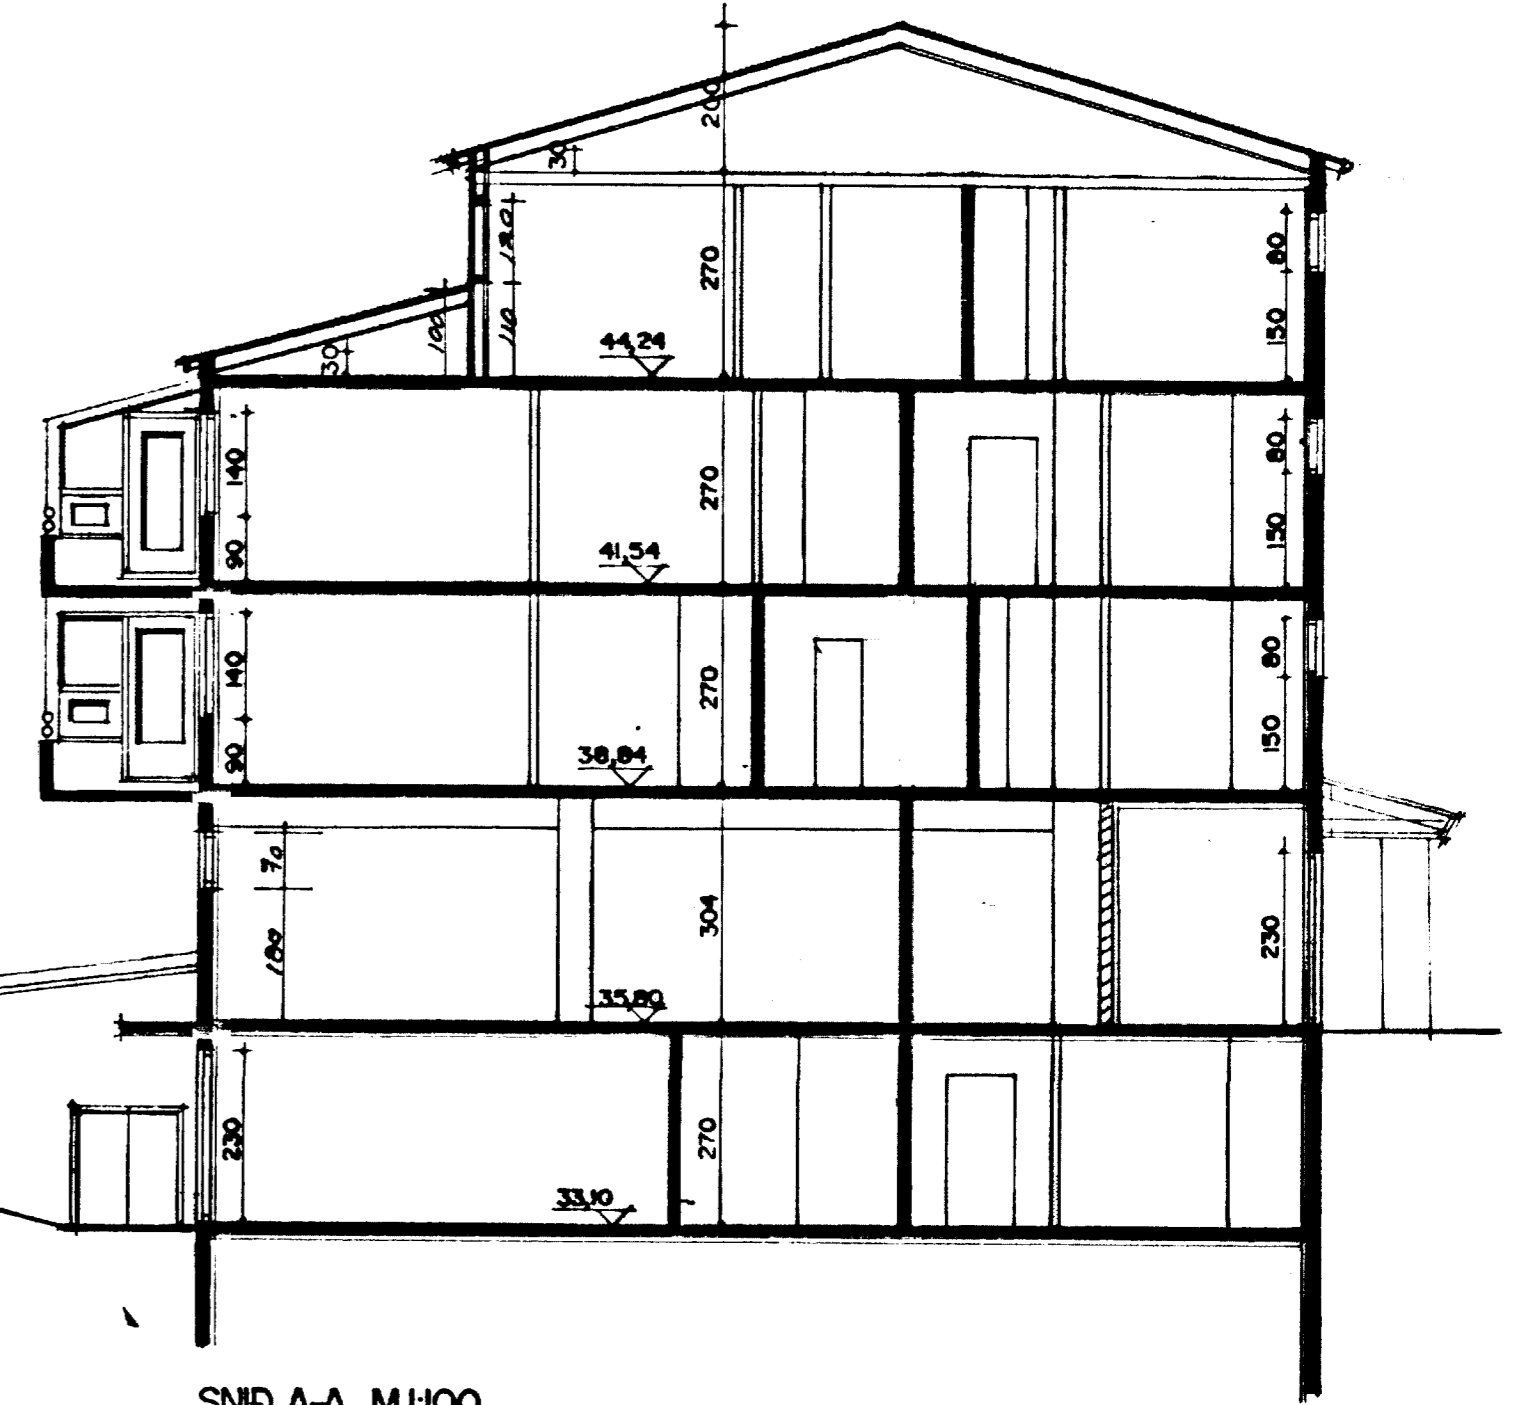

SNÐ A-A M.H00

22/7/04

STADARHVAMMUR I HAFNARFIRÐI

22 Juli 2004 *lyb*

for kei byggð i alda 1988 keip

SVÖLUM A ÍRÖÐ 0301
LOKAD MED "GLERFLEKUM"
SEM FESTIR EPU Í
RENNIÞRÆLUM.
(OPNANLEGT)

Sigurður Þorvarðarson