


GRUNNMYND 1. HÆÐ. 1:50

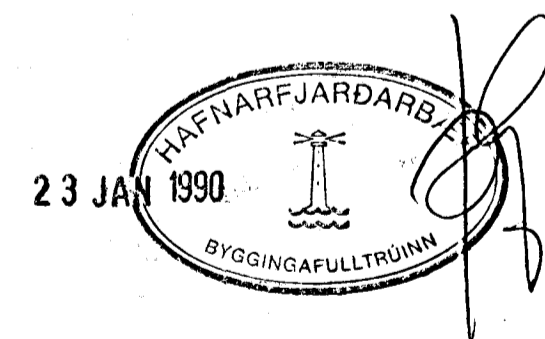

01	05.01.90	ELDHÚS OG HVOTTAN, Breytt. vs. Stækkað.	16.
BR. NR.	DAGS	EÐLI Breytingar	SIGN.
STADARHVAMMUR 21 HAFNARFJÖRÐI			DAGS. DES 88
GRUNNMYND HITTA - OG VATNSLAGNIR. 1. HÆÐ.			HANNAÐ 4.2.
MELIKV. 1:50			TEIKNAD 4.2.
SIGURÐUR ÞORLEIFSSON TEKNIFRÆÐINGUR F.T.F.I.			VERK NR. 8834
STRANDGÖTU 11 HAFNARFJÖRÐI SÍMI 54751			BLADNR. 2-04