


GRUNNMYND RISHÆÐAR 1:50

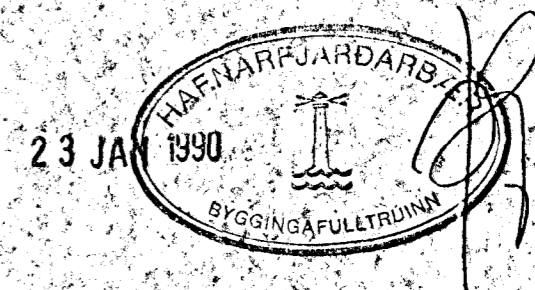

BR. NR.	DAGS	EDLI	BREYTINGAR	SIGN.
01	09.01.90	BAKHERR	BREYTT	
STADARHVAMMUR 21 HAFNARFJÖRÐ				DAGS
HTA VITNIS OG FRÆÐISLISLAGNIE				DES 88
MELIUV 1:50				HANNA
SIGURDUR ÞORLEIFSSON TEKNIFRÆÐINGUR F.T.F.I.				TEKNI
STRANDGÖTU 13 HAFNARFJÖRÐ SÍMI 54733				VERK NR.
				8834
				BLAÐ NR.
				2-05