


RÚMMYND 1:50

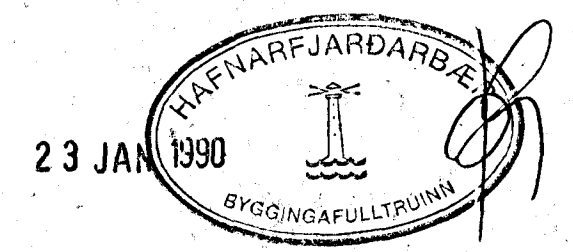

01	09.01.90	BR. SKV. LÖGN.		
BR.NR.	DAGS	EÐLI BREVTINGAR	SIGN.	
STÆÐARHVAMMUR 21 HAFNARFIRÐI			DAGS	DES. 98
RÚMMYND VATNS OG FRÆNNISLISLAGNA			HANNAÐ	47.
MELKV. 1:50			TEKINGD	22.1
SIGURÐUR ÞORLEIFSSON TEKNIFRÆÐINGUR F.T.F.I.			VERK NR.	8834
STRANDGÖTU 13 HAFNARFIRÐI SÍMI 54134			BEAÐNR.	2-07