



[Handwritten signature]

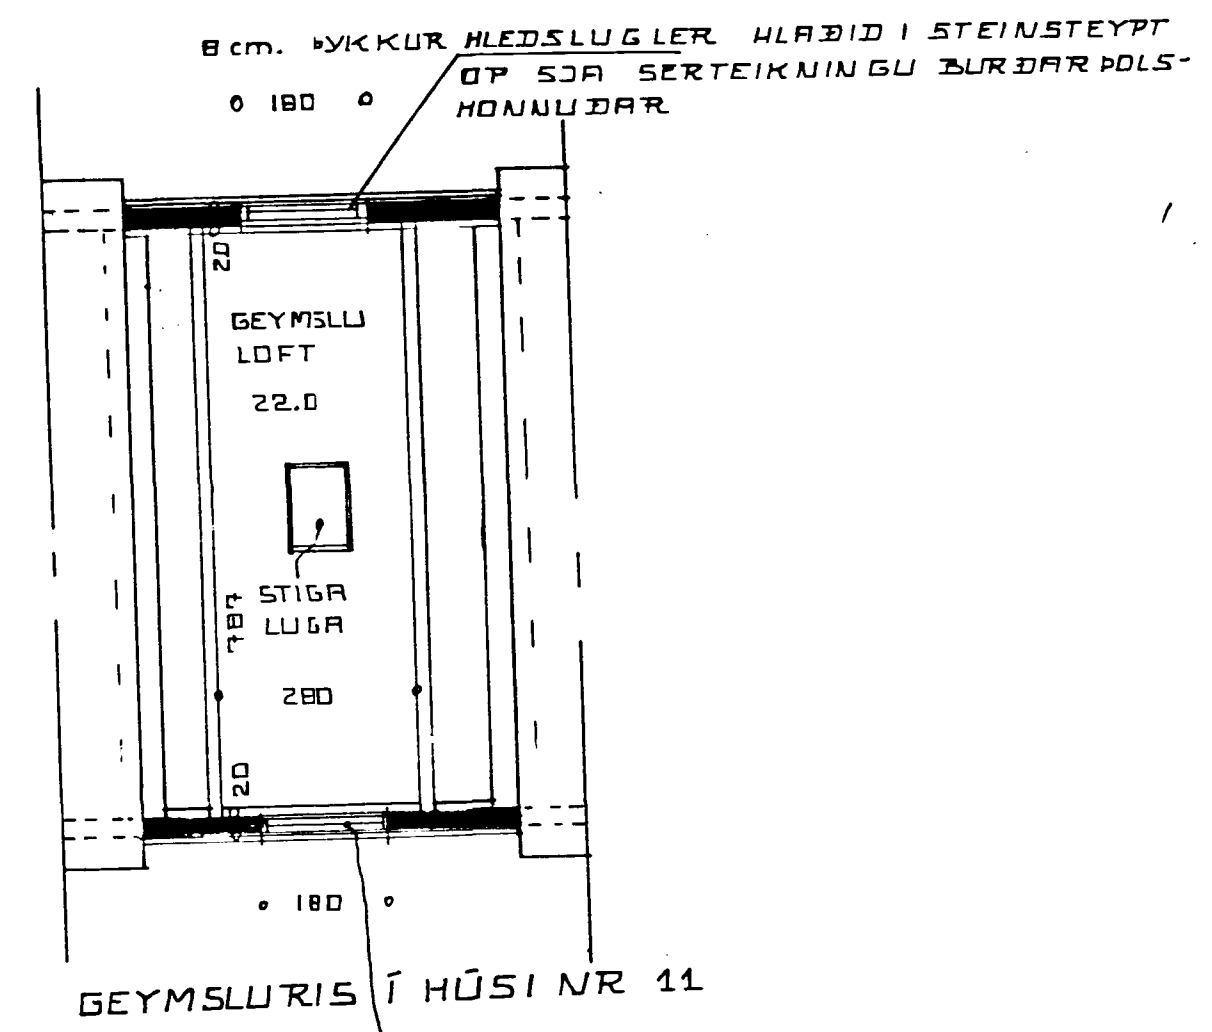


GEYMSLURIS Í HÚSI NR 11

8 cm ÞYKKUR HLEDSLUGLER FRA
SAMTAK HF EÐA SAMSUARANDI
HLAÐID I STEINSTEYPT OP
SJA SERTEIKNINGU BURÐARÞOLS-
HONNUÐAR

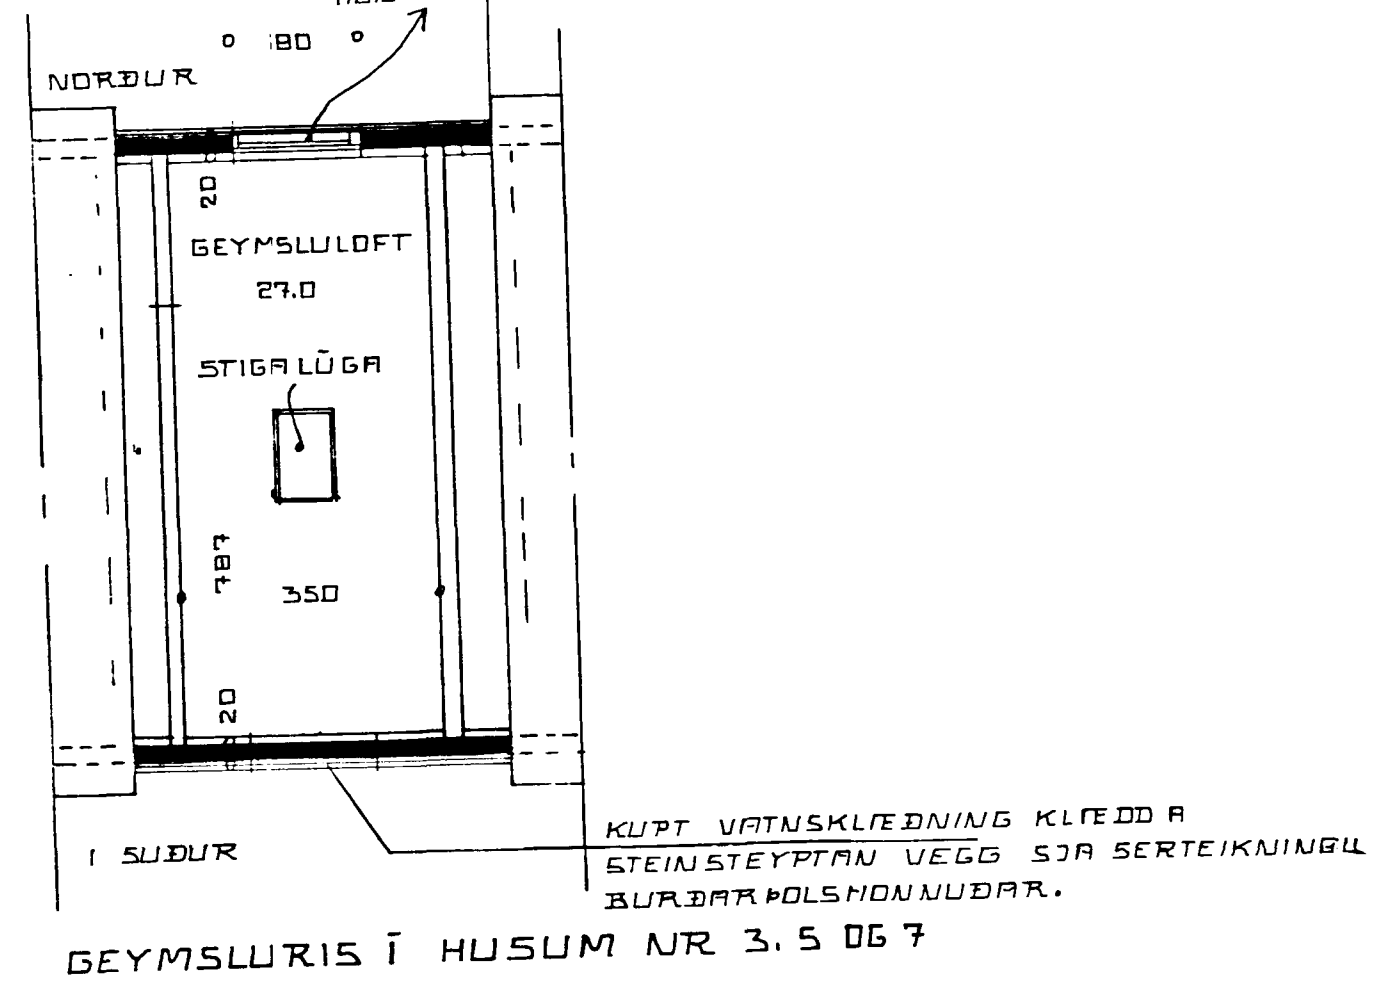

GEYMSLURIS Í HUSUM NR 3, 5 OG 7

ÞR. 1 SEPT '89 KJALLARA Í HÚSI NR 3
[Handwritten signature]
SLEPPT

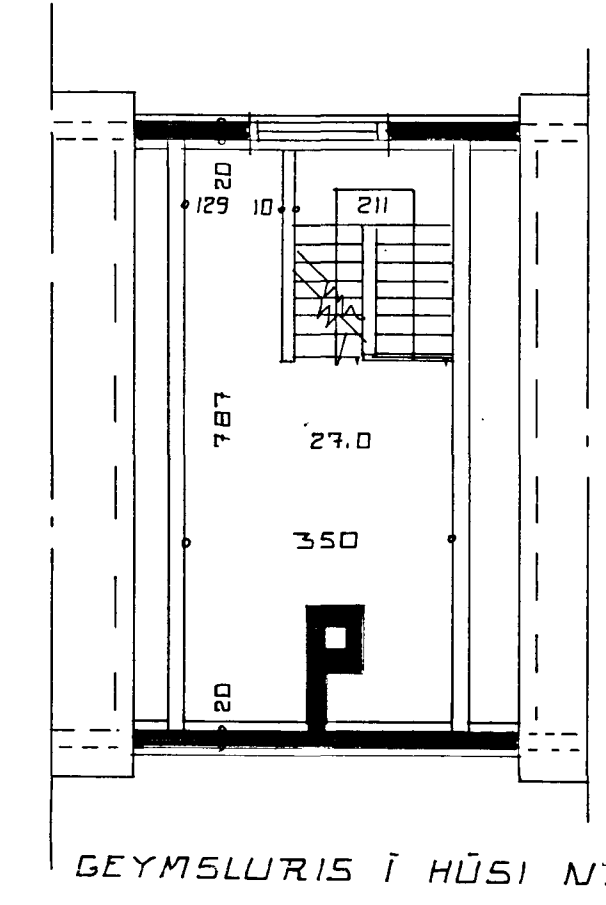

GEYMSLURIS Í HÚSI NR 9

NR 9 BR. 1 OKT '88
NR 9 BR. 1 AG '88
NR 3 BR. 1 JÚNÍ '89

[Handwritten signature]

3

STADARHUAMMUR 3.5.7.9 OG 11
HAFNARFIRÐI
JULI 1988 MKU 1:100 T. DP. SS. ÞI. GLI.
GRUNNMYND KJALLARA OG GEYMSLURIS
JOHANNES PETURSSON FTFI *[Handwritten signature]*
SIGURÐUR SIGURÐSSON