Samþykkt á fundi byggingan.
13/9 88
nefndar þ. 21 / 9 1988

BYGGINGAFULLTRÚINN
Í HAFNARFIRÐI

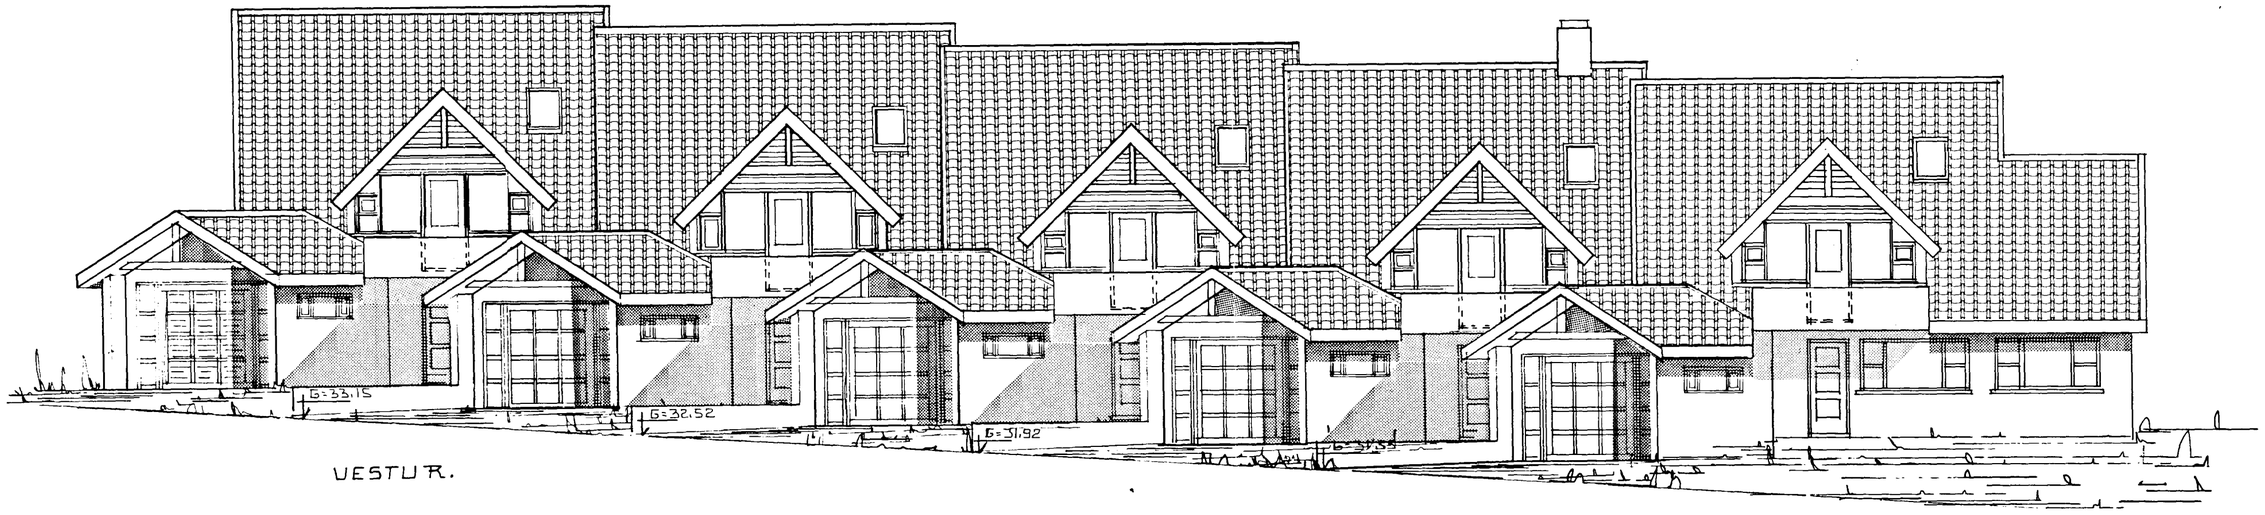

VESTUR.

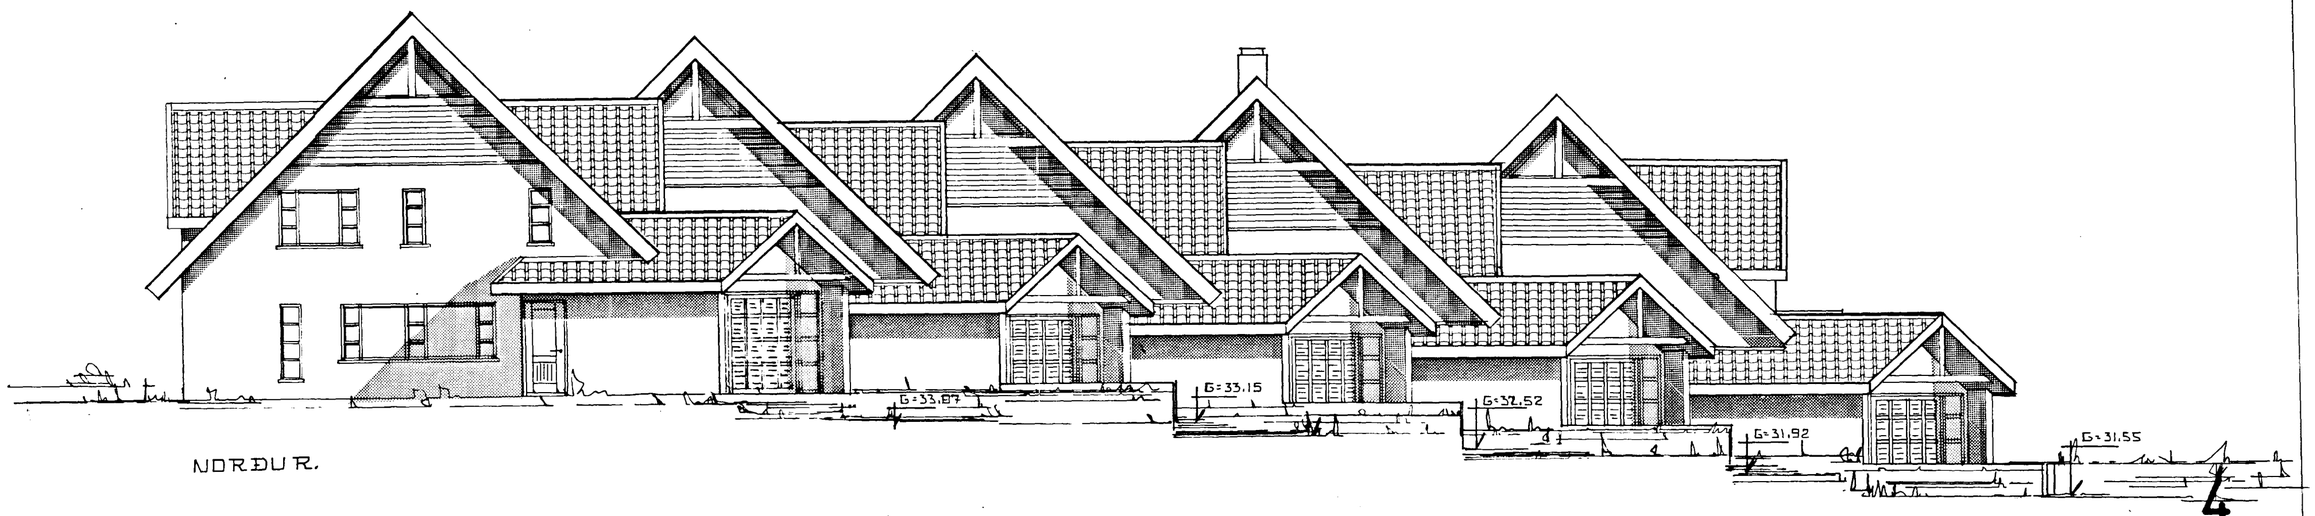

NORÐUR.

NR 3 BR. 1 SEPT '89

BR. GLUGGAR NR. 5
FEB. '89

NR 9 BR. 1 ÁG. '88

BR 1 NÓV '88
SVALIR. ÞAKHALLI BILG.
HÆÐAR KÓTI NR 11.

3k

STAÐARHVAMMUR 3, 5, 7, 9 OG 11

HAFNARFIRÐI

JÚLÍ 1988 MKV 1:100 T.JP, SS, ÞI, GLI.

ÚTLIT

JÓHANNES PÉTURSSON FTFÍ

SIGURÐUR SIGURÐSSON

4