
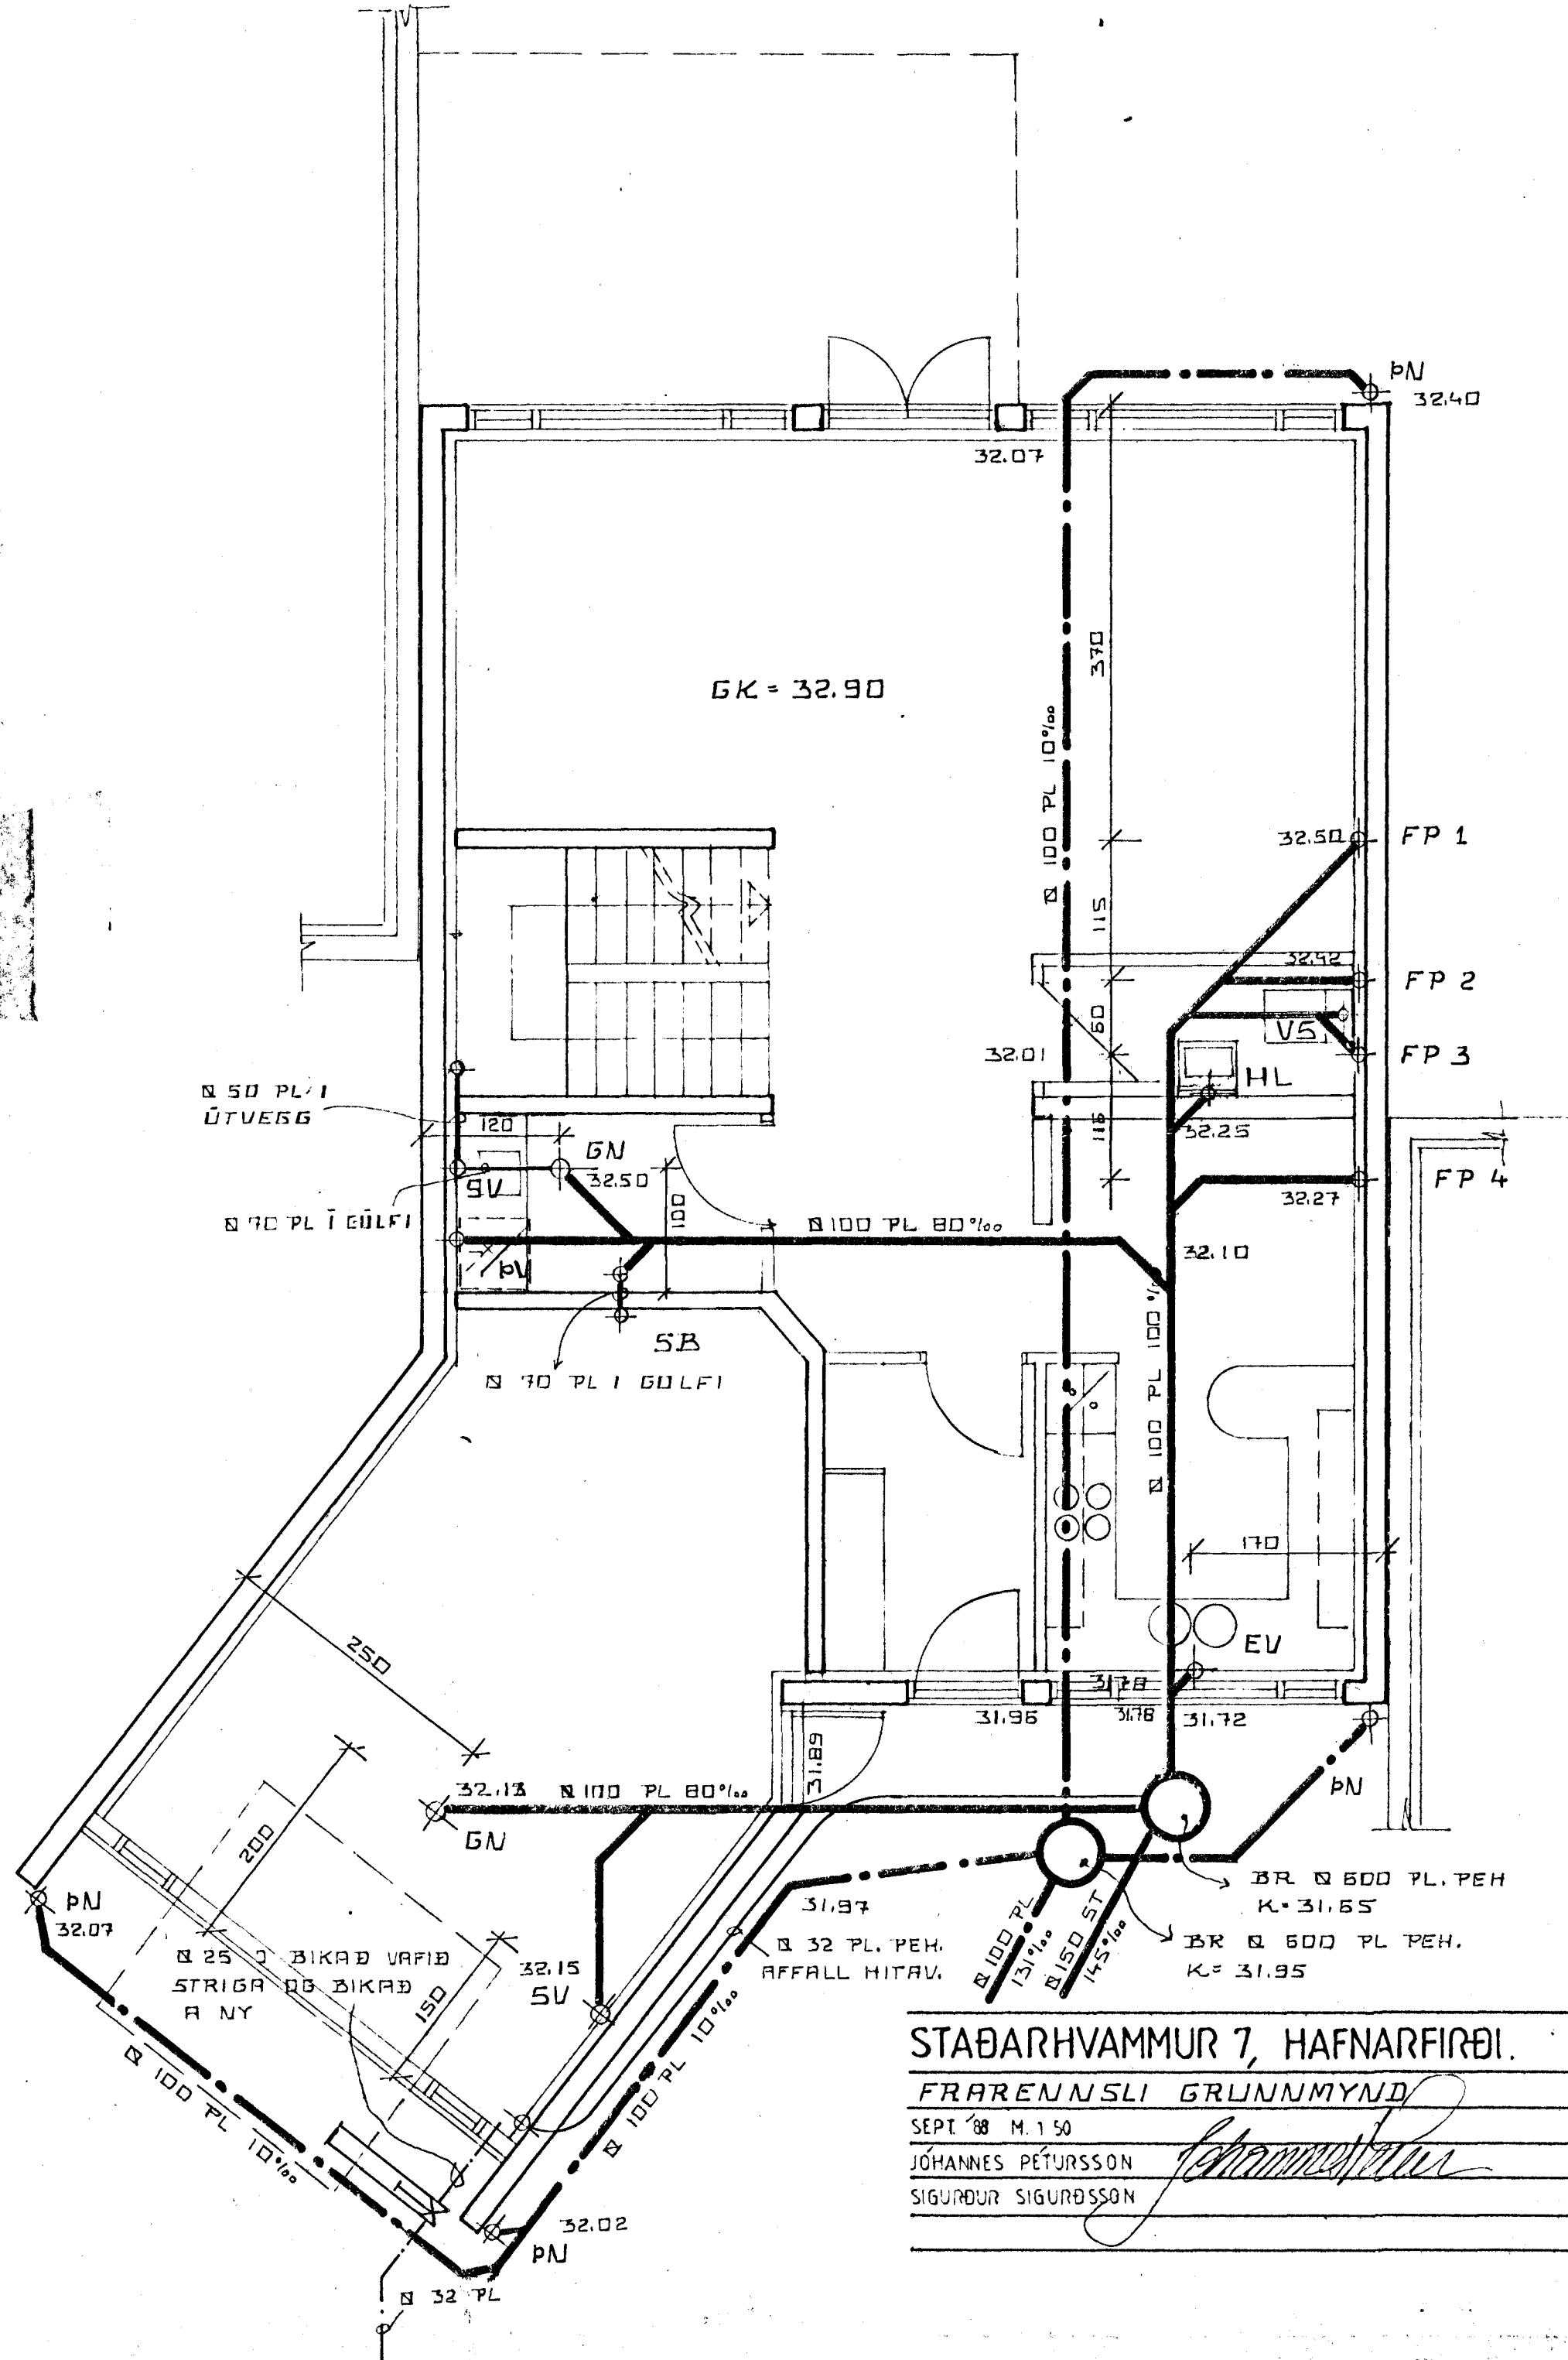


SKAMMSTOFUN	HEITI	MEÐMÁL VAINSLAS AD/FAA í mm
HL	HANDLAUB	32/40
BK	ÞAKKA	40/30
ST	STURTA	40/30
GN	GOLFNIDURFALL	100/100
EV	ELDHUSVASKUR	40/30
SV	SKOLYVASKUR	40/30
VS	VATNSSALERNI	100/100
BV	ÞVOTTAVEL	35/32
GN	GOLFNIDURFALL	50/70
UP	UPPÞVOTTAVEL	40/30


SKYRINGAR FRÁF VAINSLÖGN:  
ALLIR KOTAR ERU Í HÆÐARKERFI.

ADUR EN VINNA ER HAFIN VÍÐ LÖGN SKAL ATH. HVORT TRYGGT SE AD HALLI NAIST NÆGUR 20% FRÁ BRUNNI VÍÐ HOS AD TENGINGU VÍÐ GÖTULÖGN. PL. R SKULU LAGÐAR A VÍÐ DJAPPADA UNDIRSTÖÐU OK SANDI DANNI A VÍÐ KK SE HÆTTA A AD LÖGNIN BROTNI EDA SIGI. GRUNNLAGNIR KIL VÍÐ STEINSTEYPTAR EDA PVC GRUNNLAGNAPIPUR OG LANNIG A ÐAR AD ÐER HVILI A BELGJUM EN EKKI MÖÐUM. BEYGGJUR A LÖGN SKAL FRAMKVAMA IED ÐAR FÍL GERÐUM BEYGGJUSYKKJUM OG SPAL ÐESS GÆTT AD LÖGNIN SE BEIN A MILLI ÐEIRRA. ÖLI SAMSKEYTI SKULU ÐETT MED ÖÐ MÍHRINGJUM. FYLLA SKAL YFIR LÖGN MED EANDI OG DJAPPA EFNVI BEL AD ÐEIM. ALLT EFNVI OG VINNA SKAL VERA I SAMRÆMI VÍÐ AKVÆÐI GILDANDI BYGGINGASAMÞYKKTAR UM HOLTÆSALAGNIR.

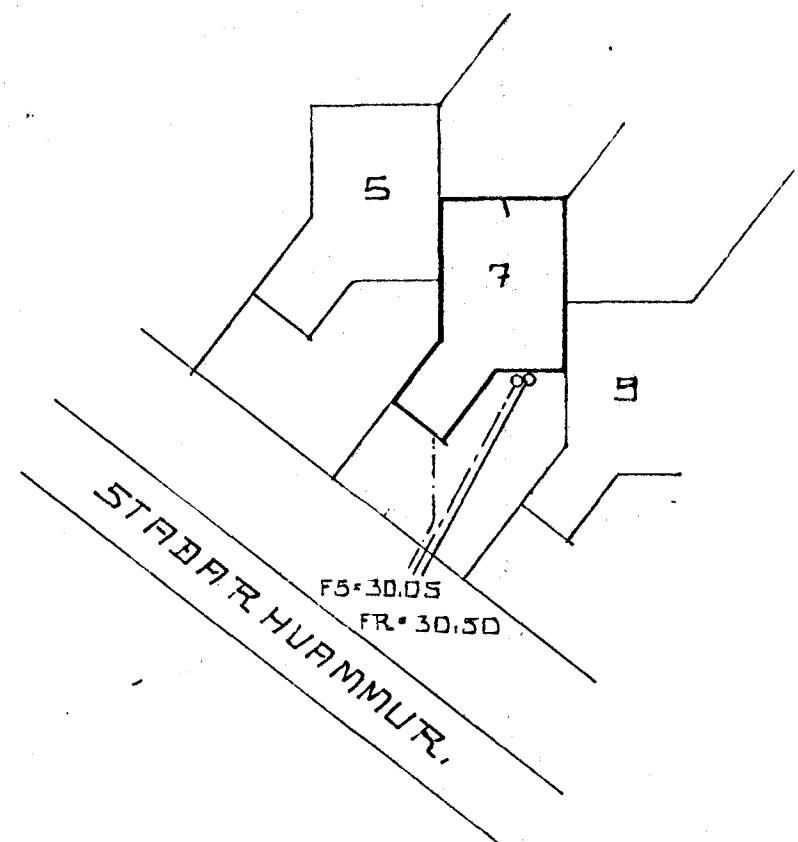

GRUNNLOGN AD ÞVOTTAHUSI OG  
GESTA US BÆRYTT 01.06 '89  
Þ.R. 1 NOV. '89

*Johannes Pétursson*

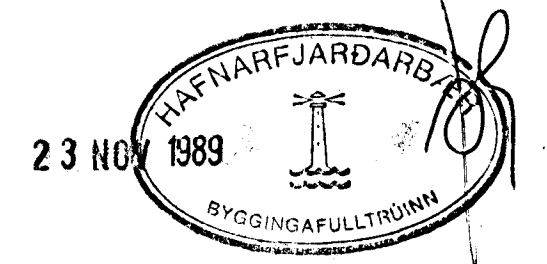

STABARHVAMMUR 7, HAFNARFJÆÐI.

FRÆNNSLI GRUNNMYND

SEPT '88 M. 1.50

JOHANNES PÆTURSSON  
SIGURÐUR SIGURSSON

7