
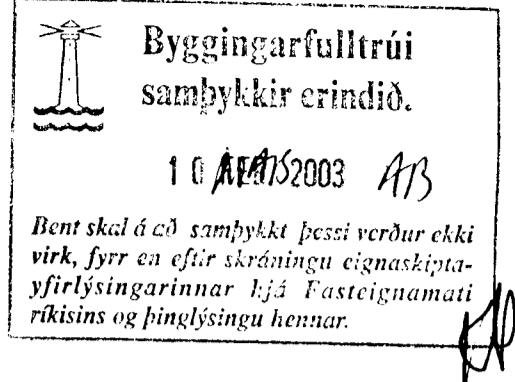


STAPAHRAUN 11 HAFNARFIRÐI.

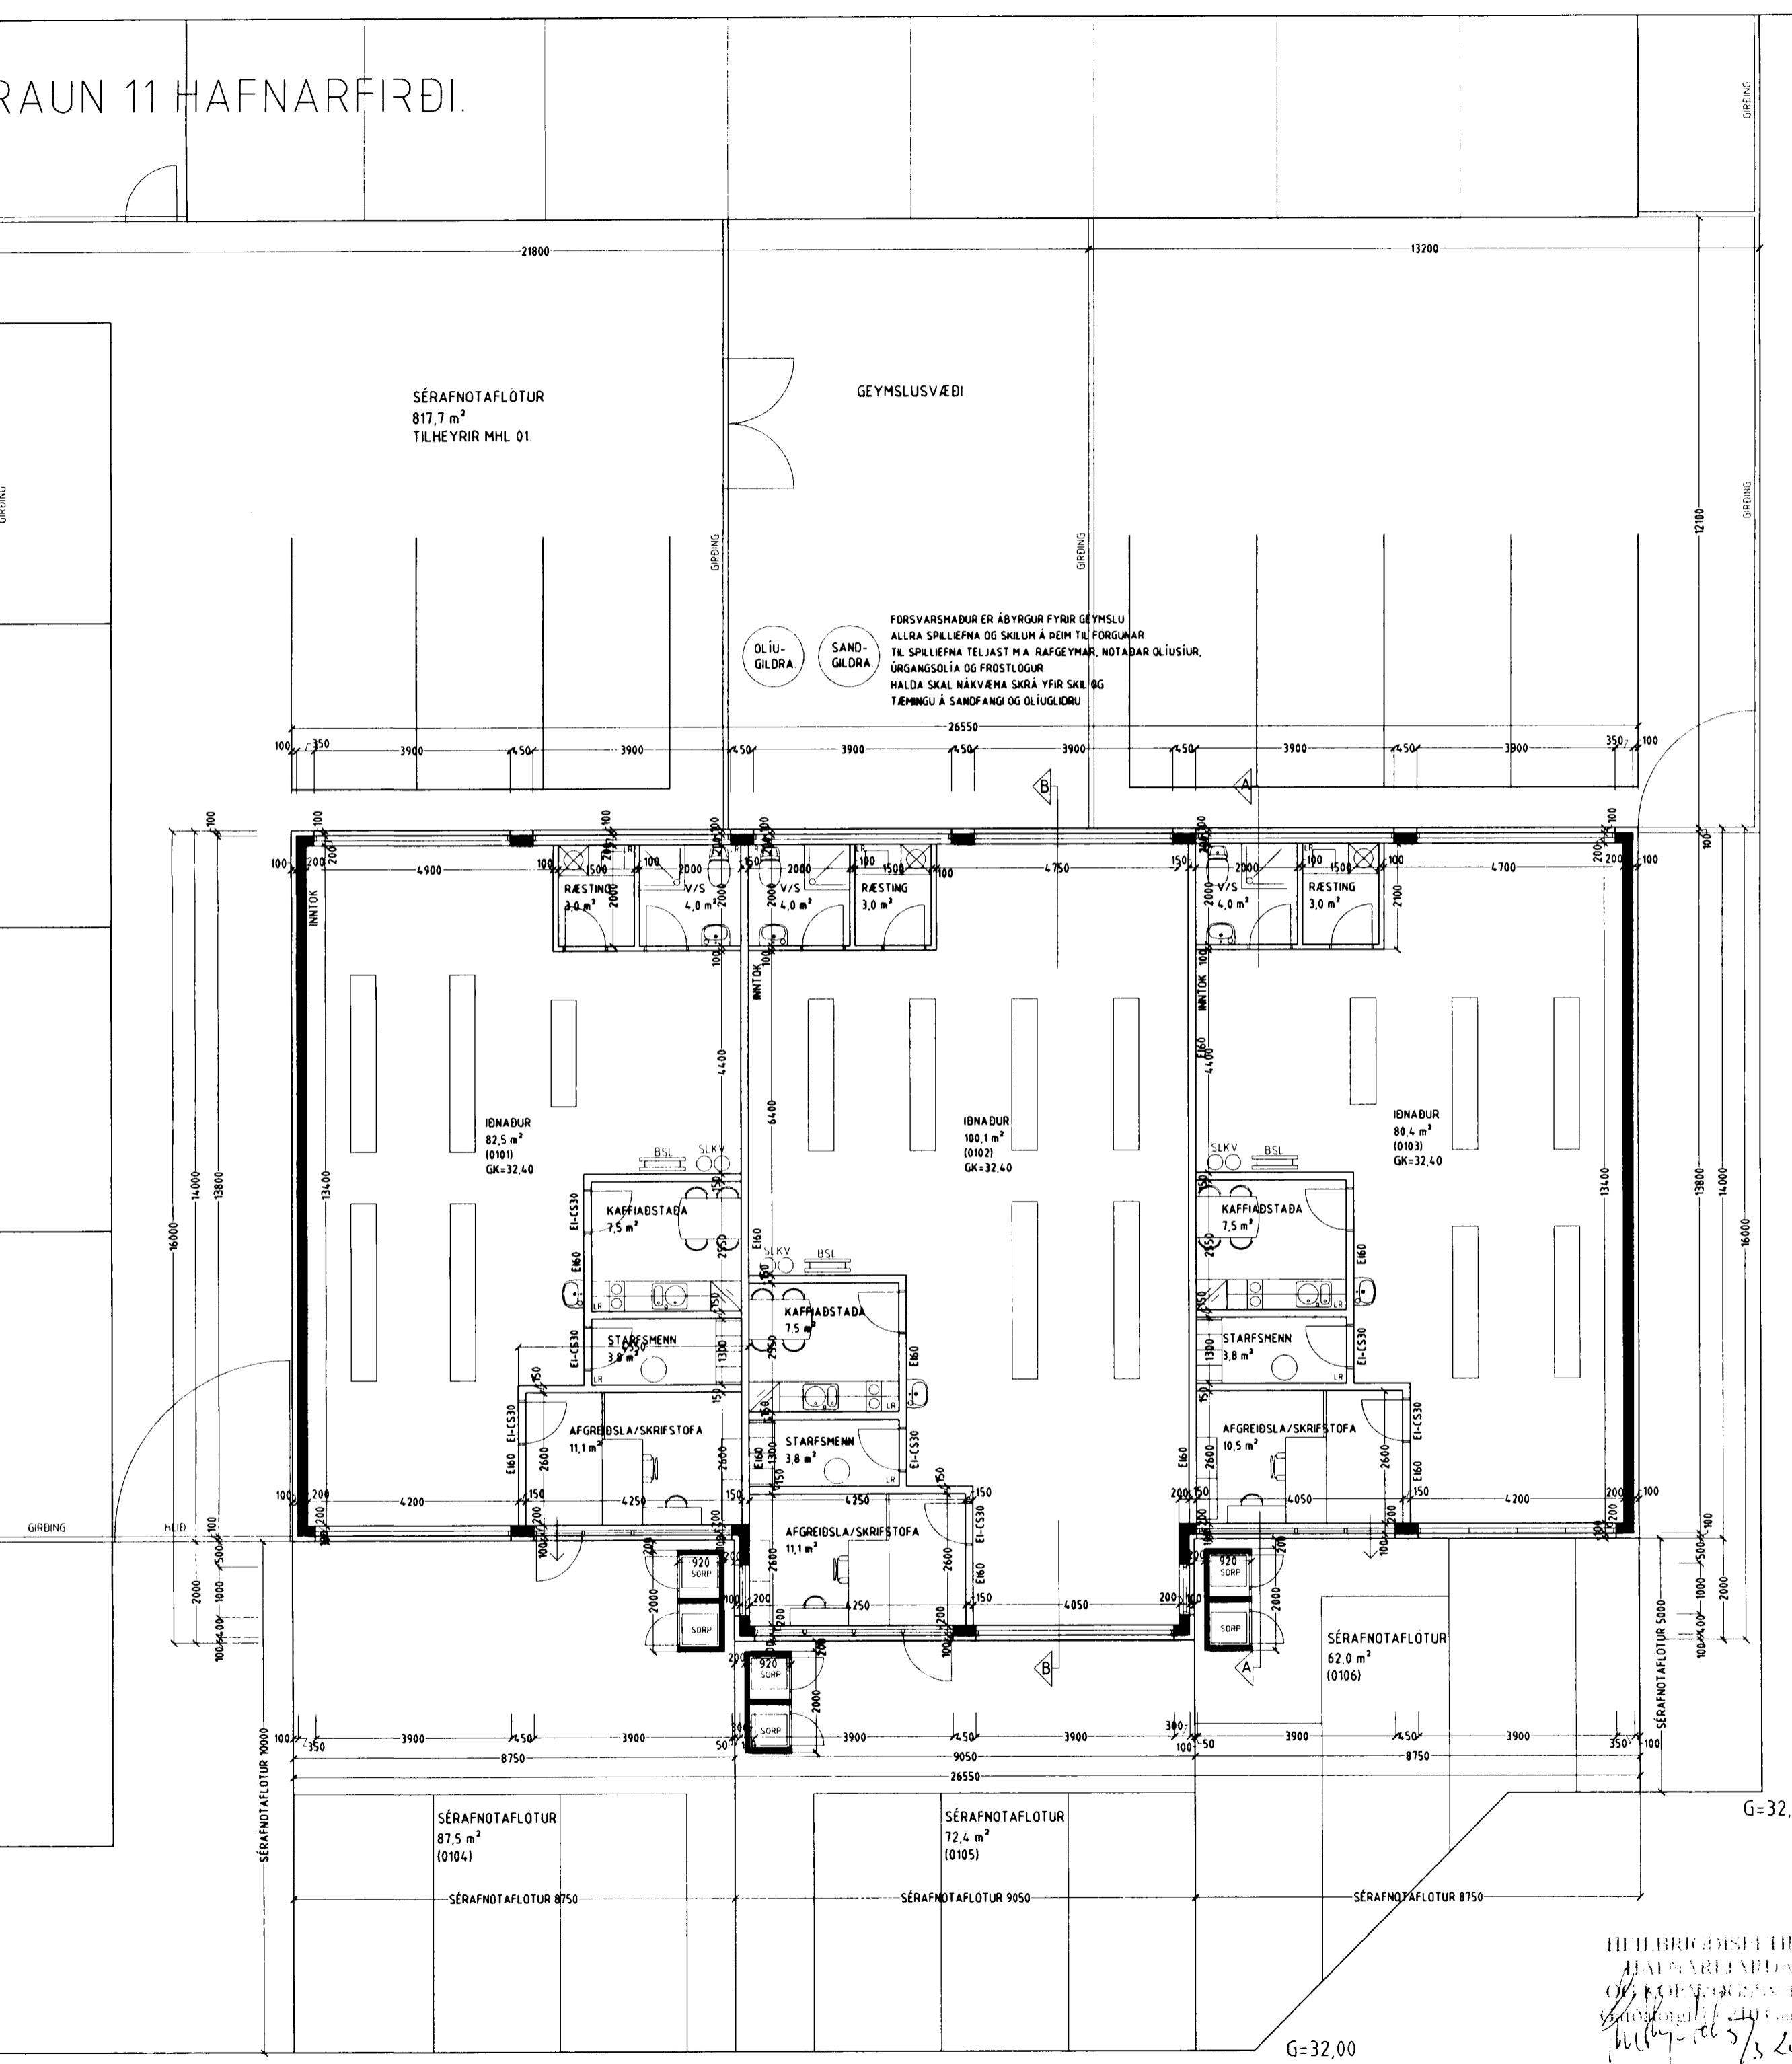

Skýringar vegna eldvara:

→ BO táknað bjórgunarop, samkv. reglugerd um brunavarnir og brunamál

→ Táknað rýmingarleid, samkv. reglugerd um brunavarnir og brunamál

⊗ Reykskynjari, stáðsetjist samkv. teikningu.

Byggingarlysing / verklýsing

Húsið er stádsteypit og einangrad og klædd ad utanverðu.

Undístóður og botnplata eru stádsteyptrar á þjappðadi hraunfyllingu.

Botnplata vélslípuð og eda med gölfíðun, með halta ad niðurföllum.

Útveggir stádsteypir 200 mm.

Ad utanverðu eru veggir einangradir og klæddir med sléttir plötuklæðningu.

Á vegg er fest 45x100 mm blíkk-leðrar c/c 600 mm, leðurum er fest vid steyptan vegg med blíkk/knegtum c/c 1200mm, med Ø 10 mm mürbólum eda óðrum jafn sterku festingum.

Til ad tryggja hoggbol klæðningarinnar er blíkkleðurum fylgd um helming á neðstu 1200 mm á veggjum

Á milli leðara er einangrad med 100 mm steinull.

Klæðning slétt ál, eda sambarælegt plötuefni er skrúðad á leðara, undir hver- og langsamkeyti

skal loka med renning úr sama eðni og leðarar.

Vatnsbretti og áfellur skulu vera úr sama eðni og klæðningar.

Pak er byggt úr timbursperrum, þa er pak heilklaett med 25x150 mm bordvid,

pakpappa og pakstáli.

Steyptir veggir eru sandpartplaðir og máladráð ad innanverðu.

Veggir (eldhindrandi) milli einstakra eininga, adðir en steyptir eru a.m.k. El60 eldhindrandi veggir.

Hlaðnir El60 veggir, ekki berandi veggir milli einstakra eininga, eru uppyggðir sem hér seigir:

70 mm hlaðnir vikur veggur, múrhúðadur beggja vegna med 15 mm múrhúð.

Léthir El60 veggir, léttir milliveggir á milli einstakra eininga eru uppyggðir sem hér seigir:

35 x 120 mm blíkkgrind fylt med steinullareinagrund og klæddir beggja vegna med 2 x 13 mm gifsplötum.

Húsið verður hiðad med miðstöðvarofnum, og eru lagnir sýnilegar ad hluta.

STAPAHRAUN 11 HAFNARFIRÐI.

Sigurður Þorvarðarson byggingafræðingur bfí.

Teiknistofan Strandgötu 11 220 Hafnarfirði.

STH teiknistofan ehf. kt. 510298-2769. Kl. aðalhönnuðar 141250-4189

Sími 5651510 Fax 5651299. Netfang: teiknistofan@islandia.is

Skýringar: Áðaluppdráttur.

Teikning: Grunnmynd 1 hæð / skýringartekstar.

Mælikvarði: 1 : 100.

Undískrift: *7/3/03* *W.P.*

Blad nr. 2 af 5. Dagsetning: 10 júlí 2000.

Breytt: Vegur á milli eignahlutu færður, innra skipulagi breytt, og hurðum breytt. Dags: 03.03.2003.