



Samþykkt á fundi bygginga-
nefndar þ. 23/6 1993.
BYGGINGAFULLTRÚINN
Í HAFNARFIRÐI
Sigurðir Halldór

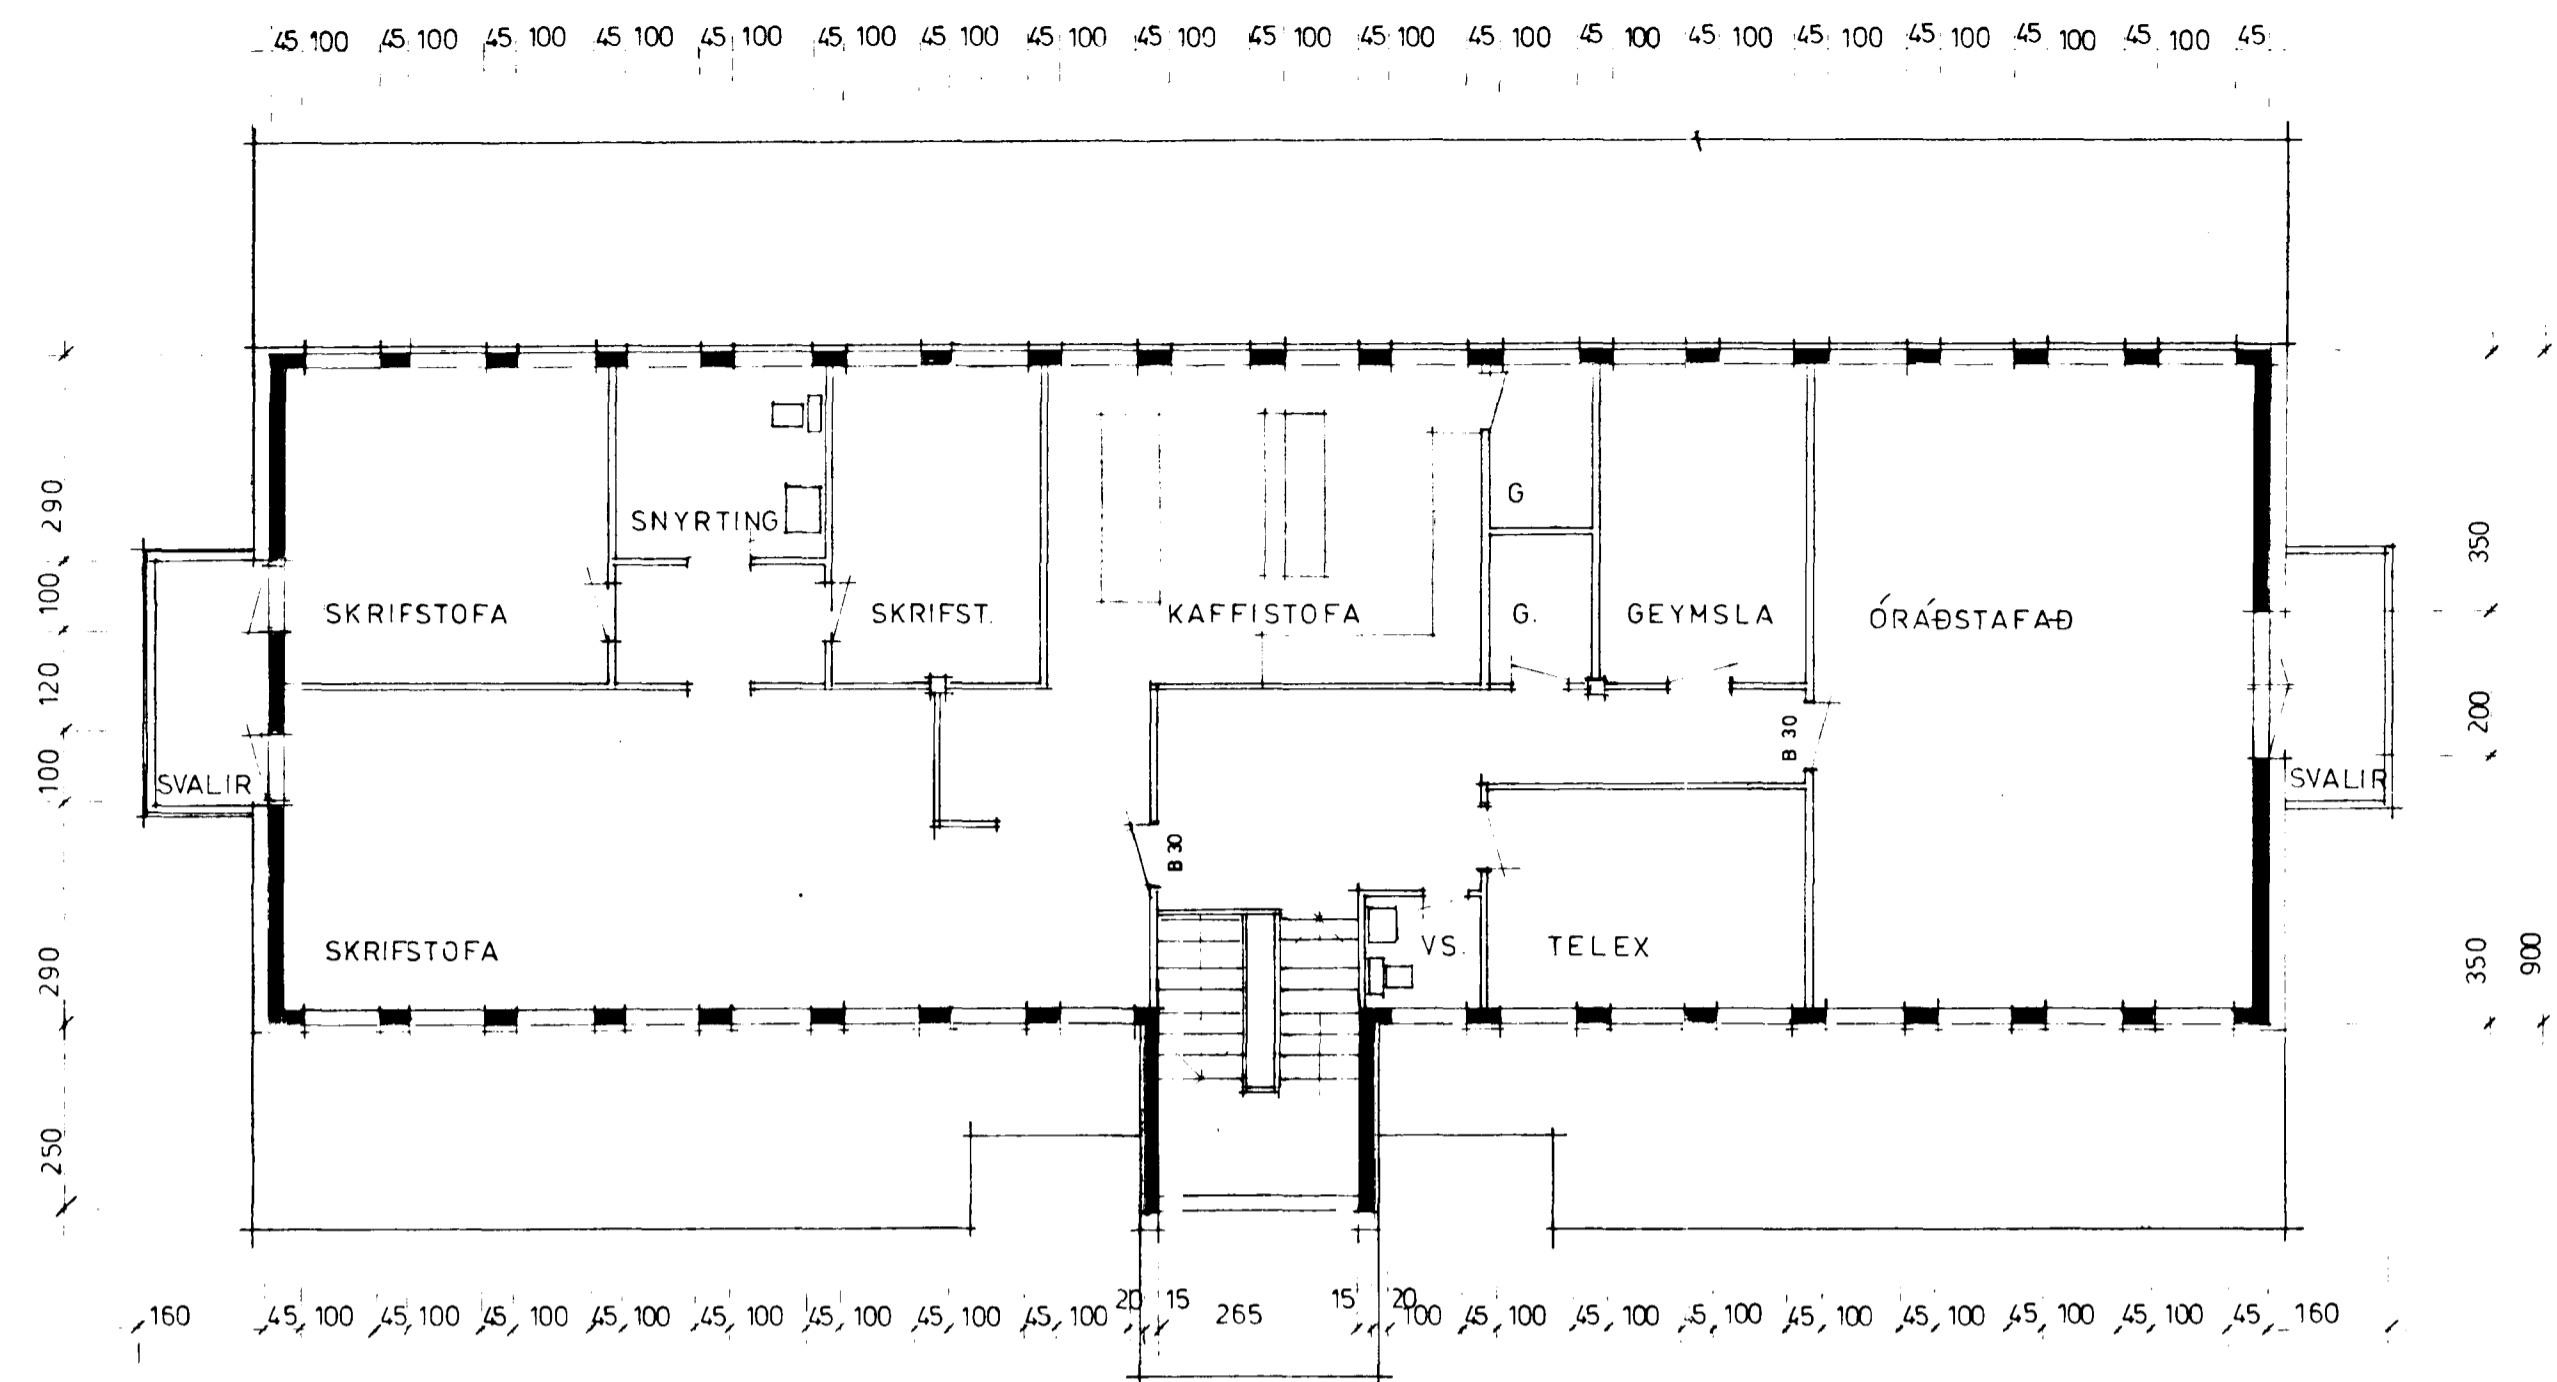

2. HÆÐ

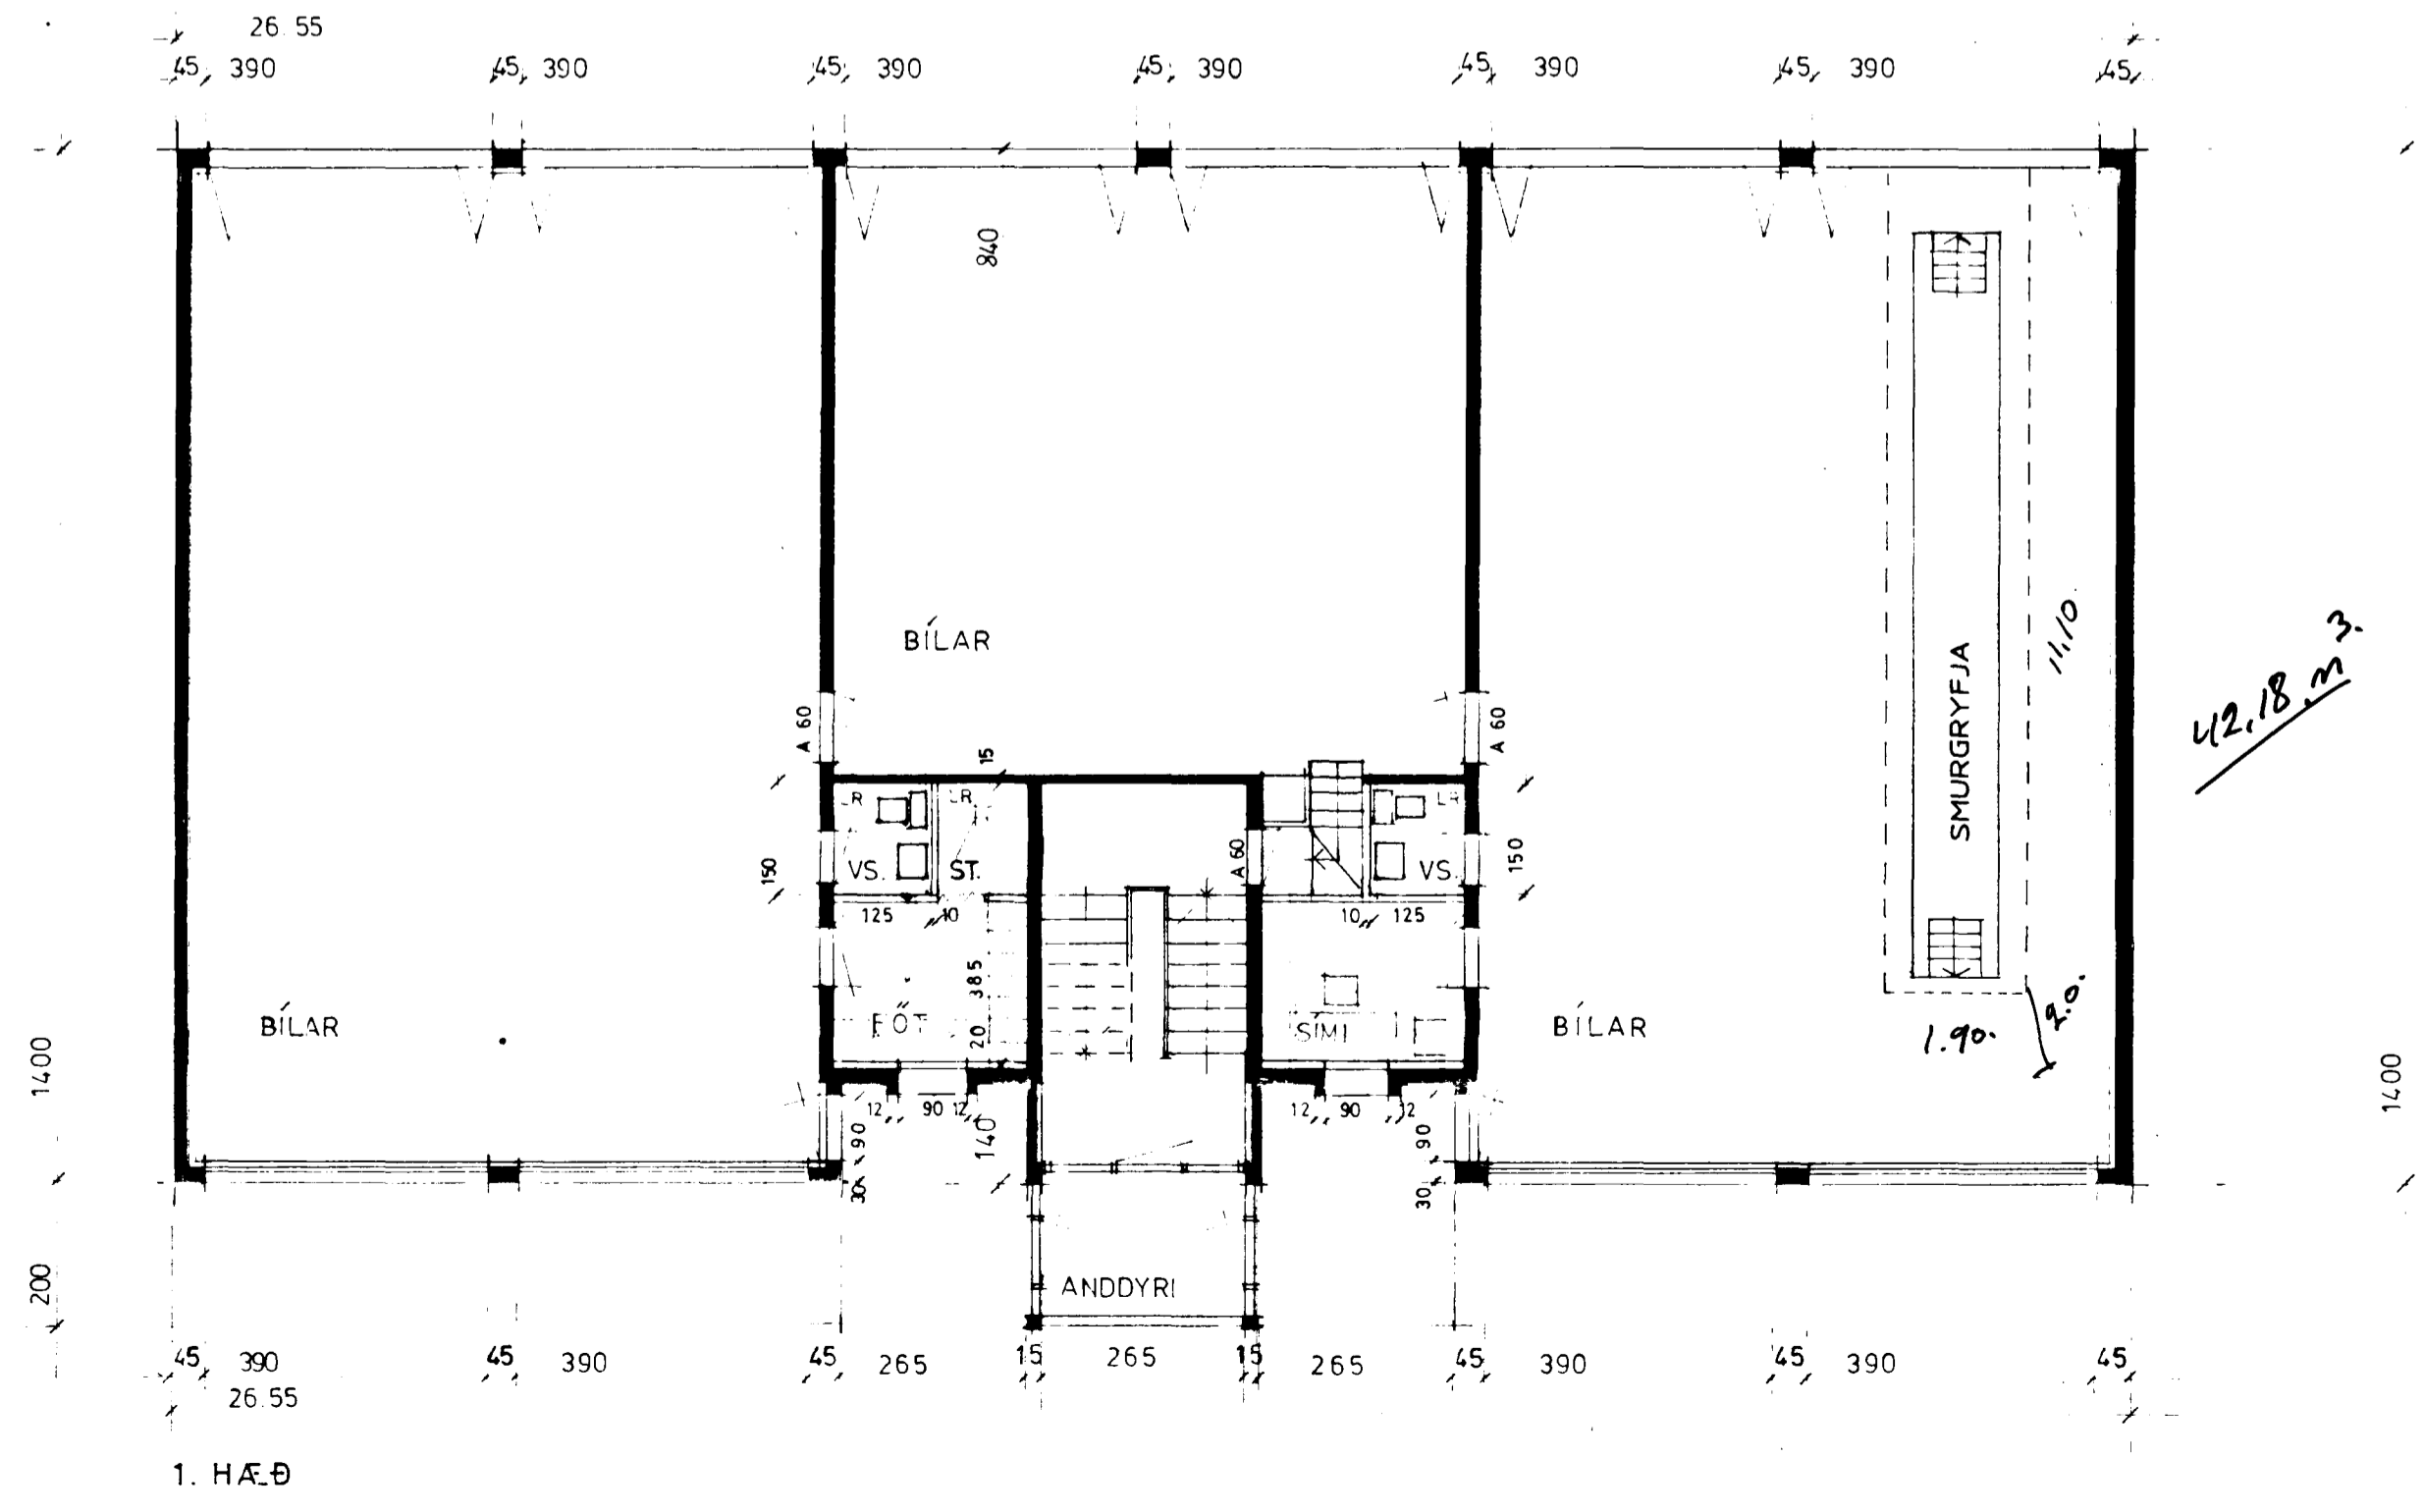

1. HÆÐ

GRUNNFLÓTUR 246,3 M²

GRUNNFLÓTUR 370,2 M²

RÚMMÁL HÚSS 2341,3 M³

STAPAHAUN 11
HAFNARFIRÐI
GRUNNMYNDIR
REYKJAVÍK | DES. 84
Sig. Einarsson

09.06.93

1:100