



ENDURVEITING 1985
 16.1.85
 Sigurðsson

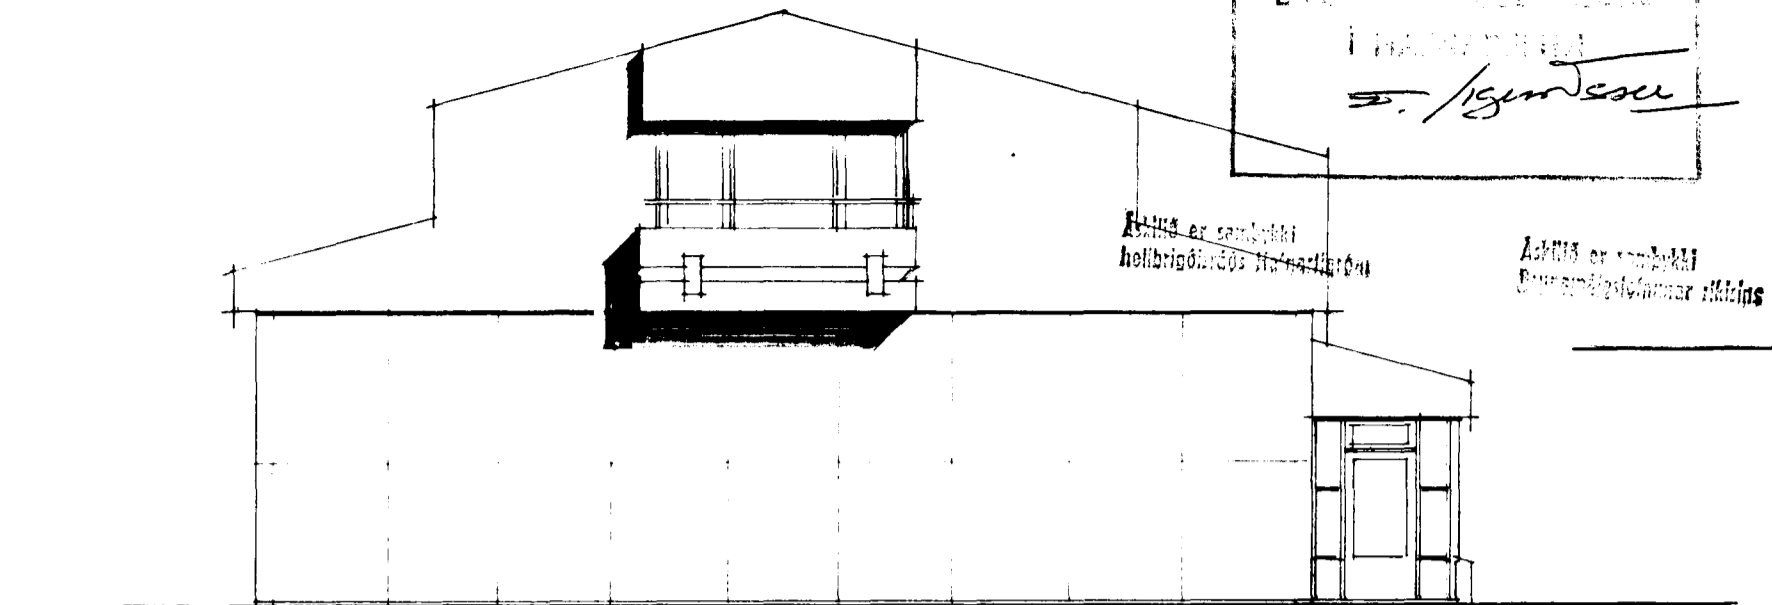


SUÐUR




VESTUR

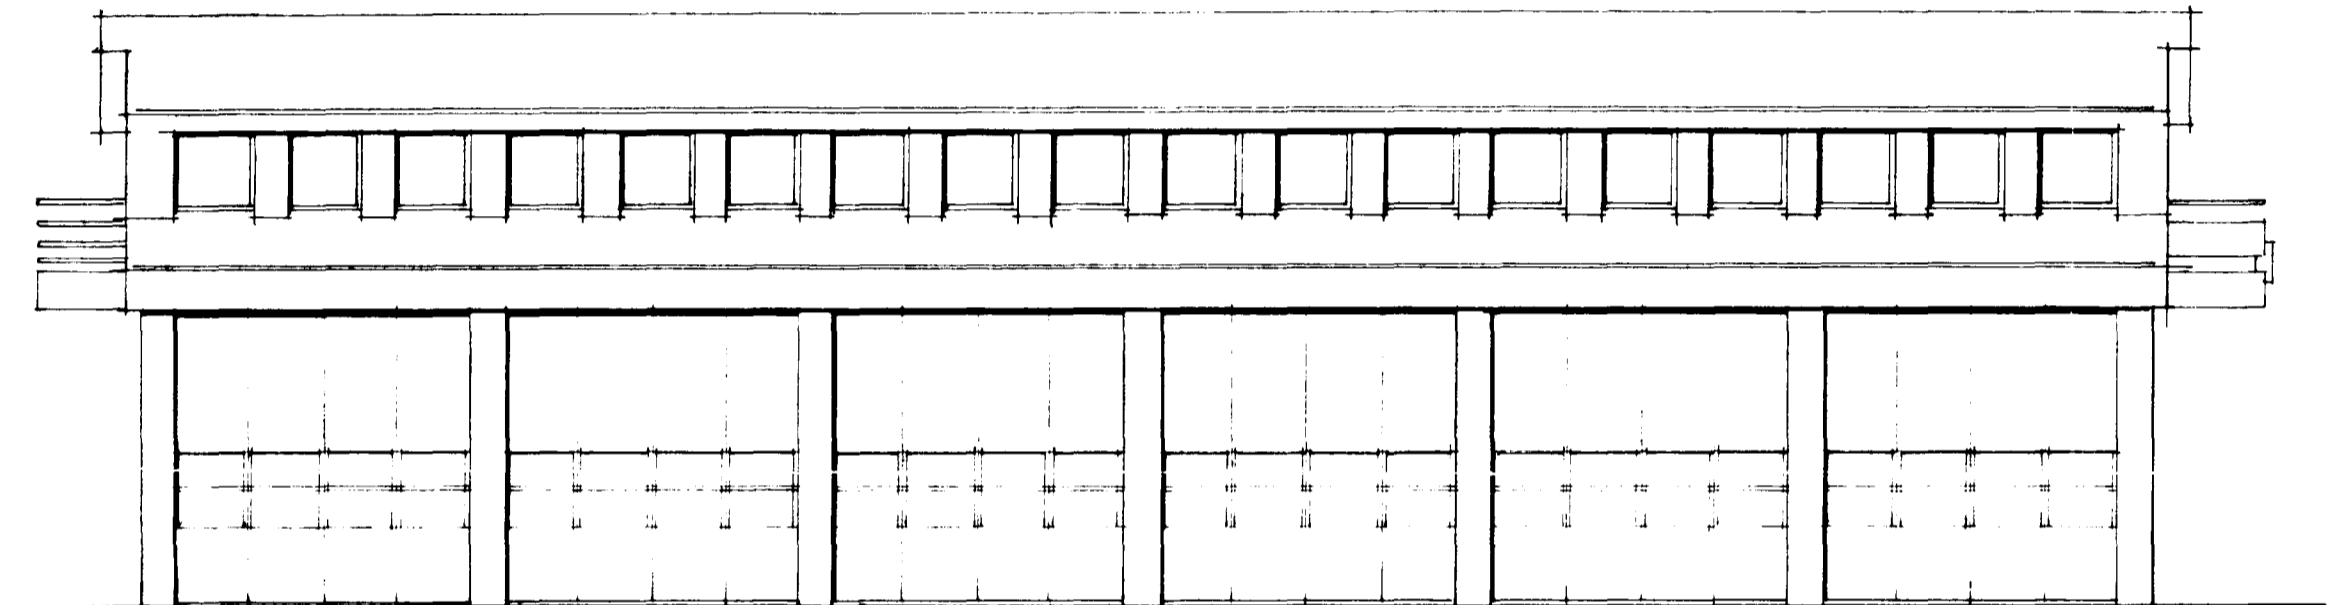


NORÐUR

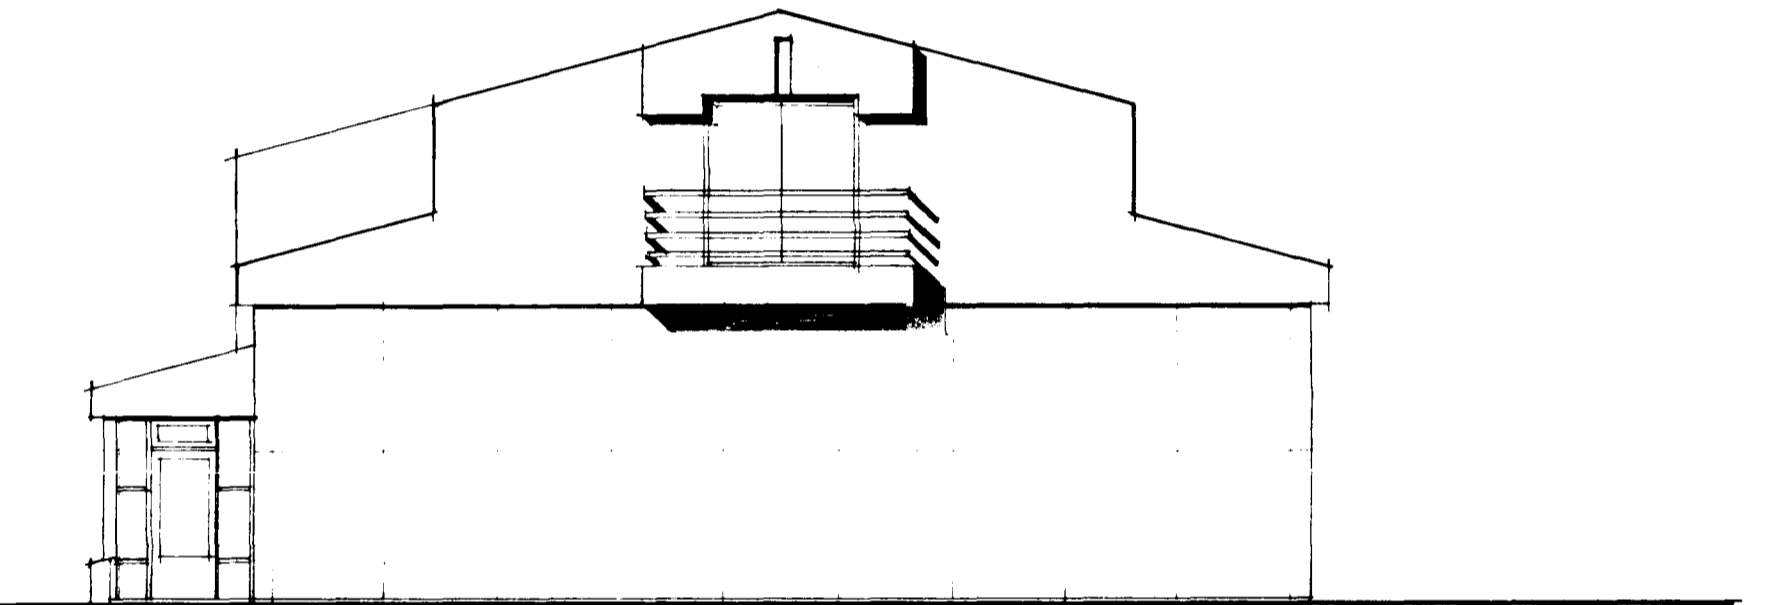


AUSTUR

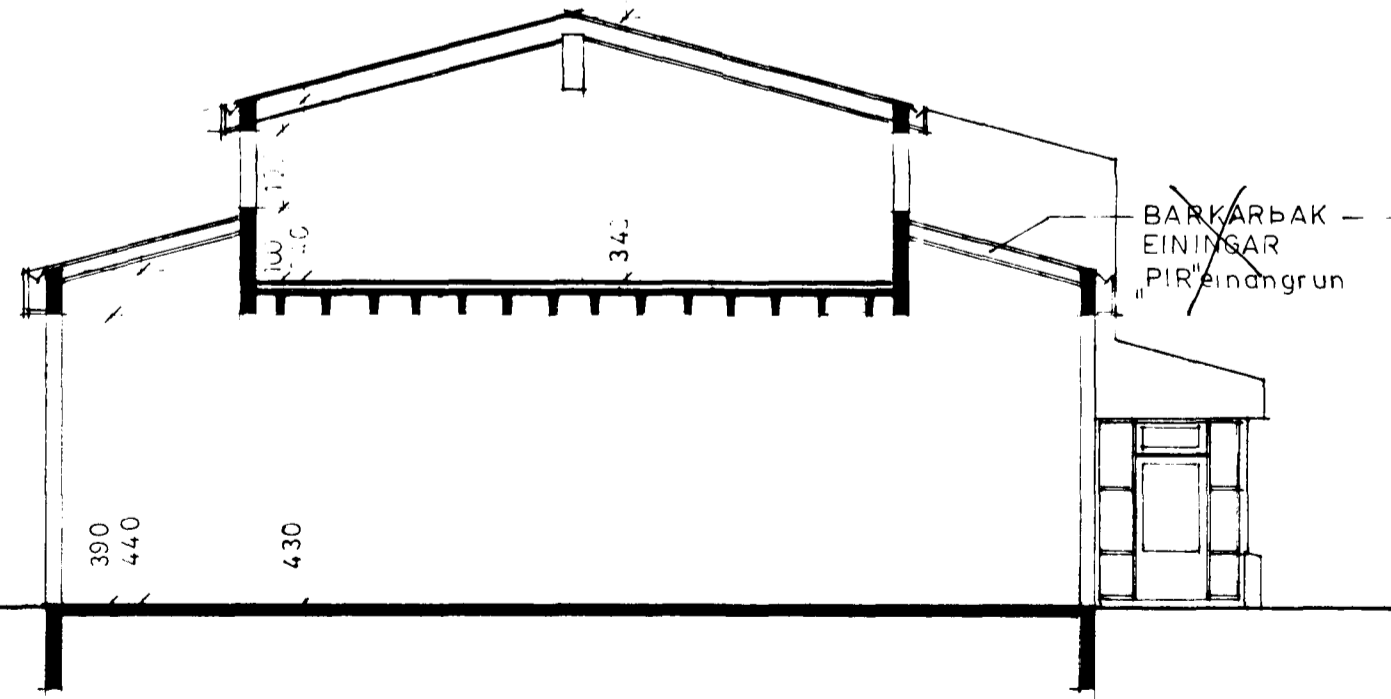

SNEIÐING

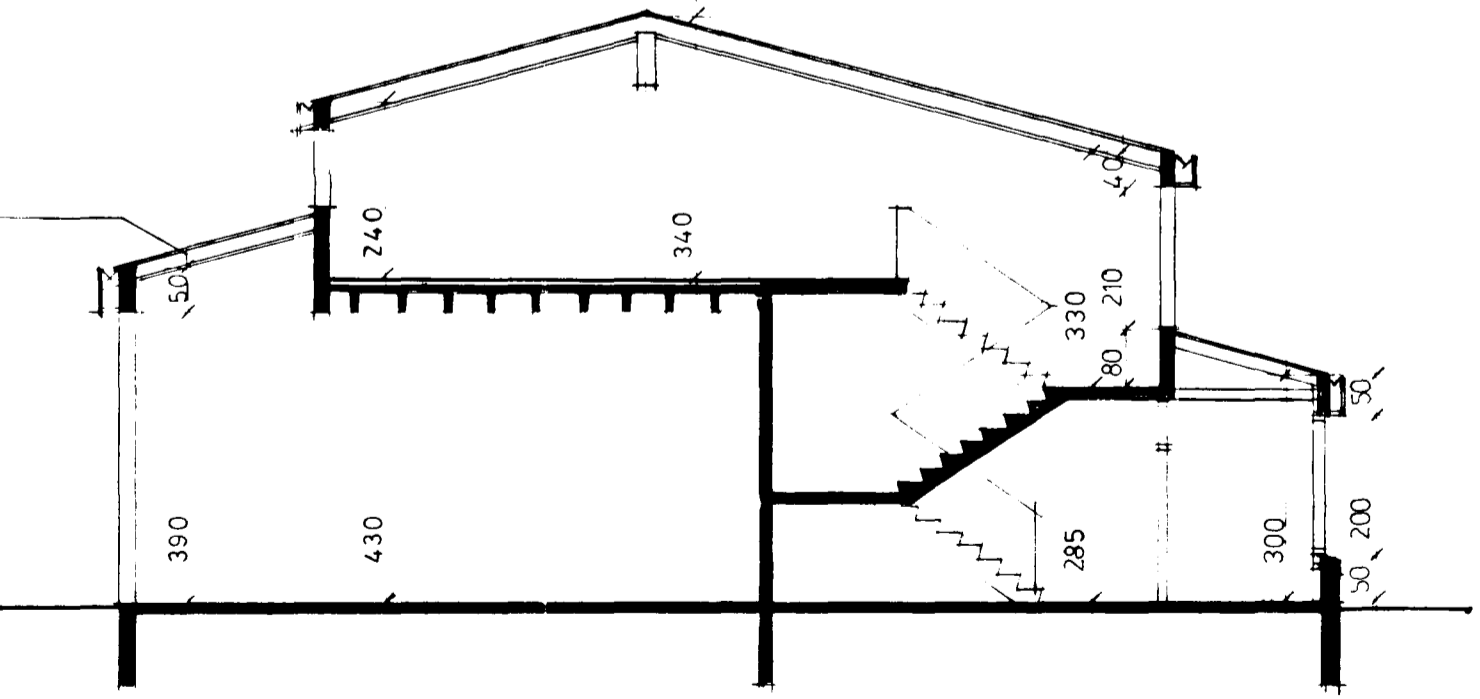

SNEIÐING

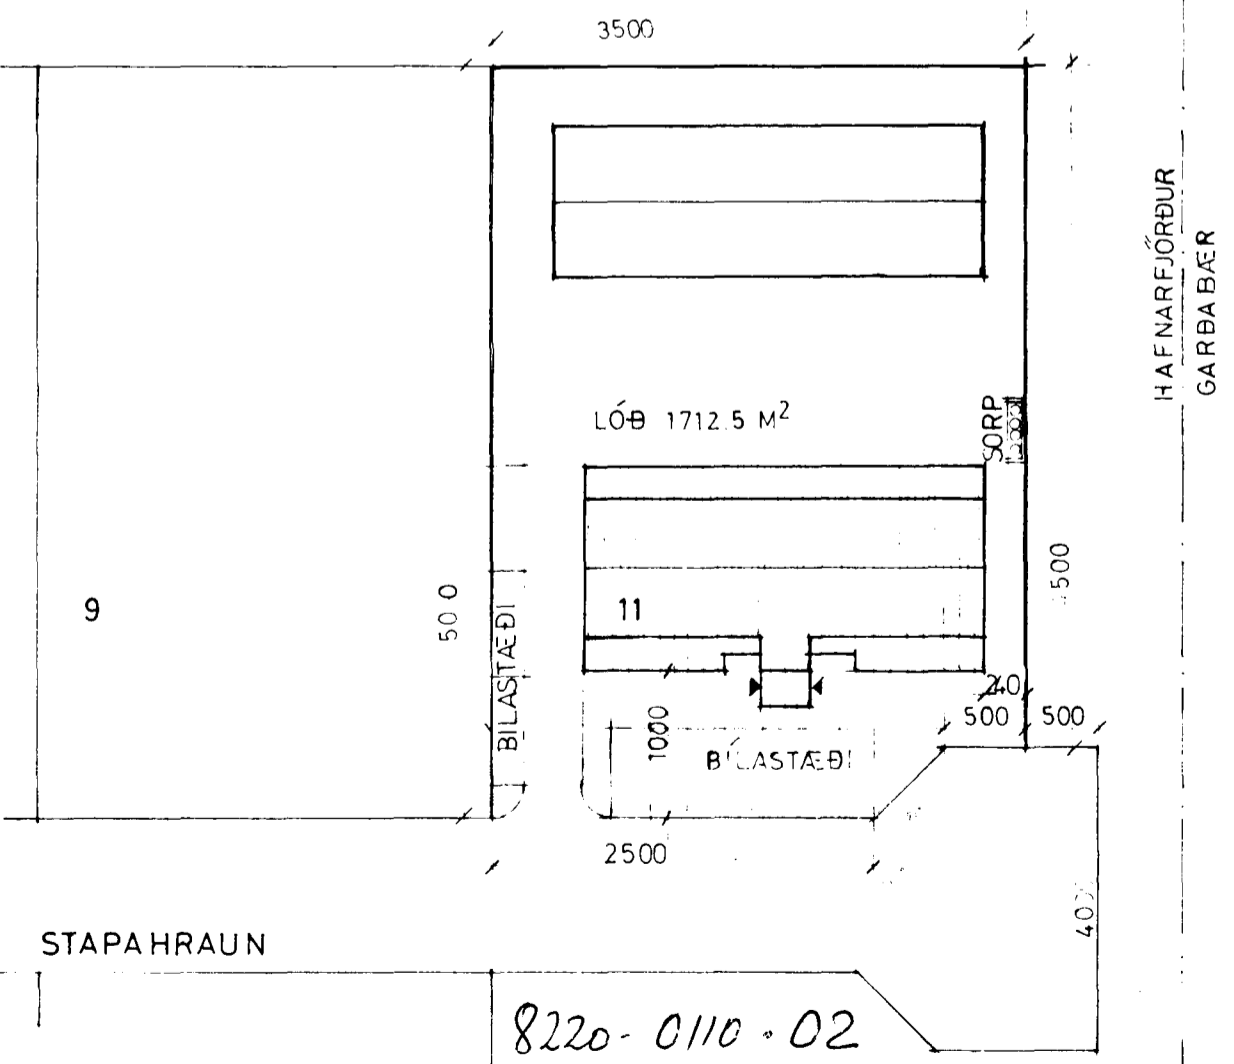

STAPAHAUN

SAMÞYKKT 11.01 1985
 SBR. BRÉF DAGS. 19
 BRUNNAMAÐASTOFNIN
 Þurta Þinnar

AFSTÖÐUMYND 1:500

8220-0110-02
 STAPAHAUN 11
 HAFNARFIRÐI
 ÚTLIT, SNEIÐINGAR
 REYKJÁVIK Í DES. 84
 Sigurðsson

1:100