



FRÁ SKEMMU Á BAKHLIÐ

LÓÐARMÖRK

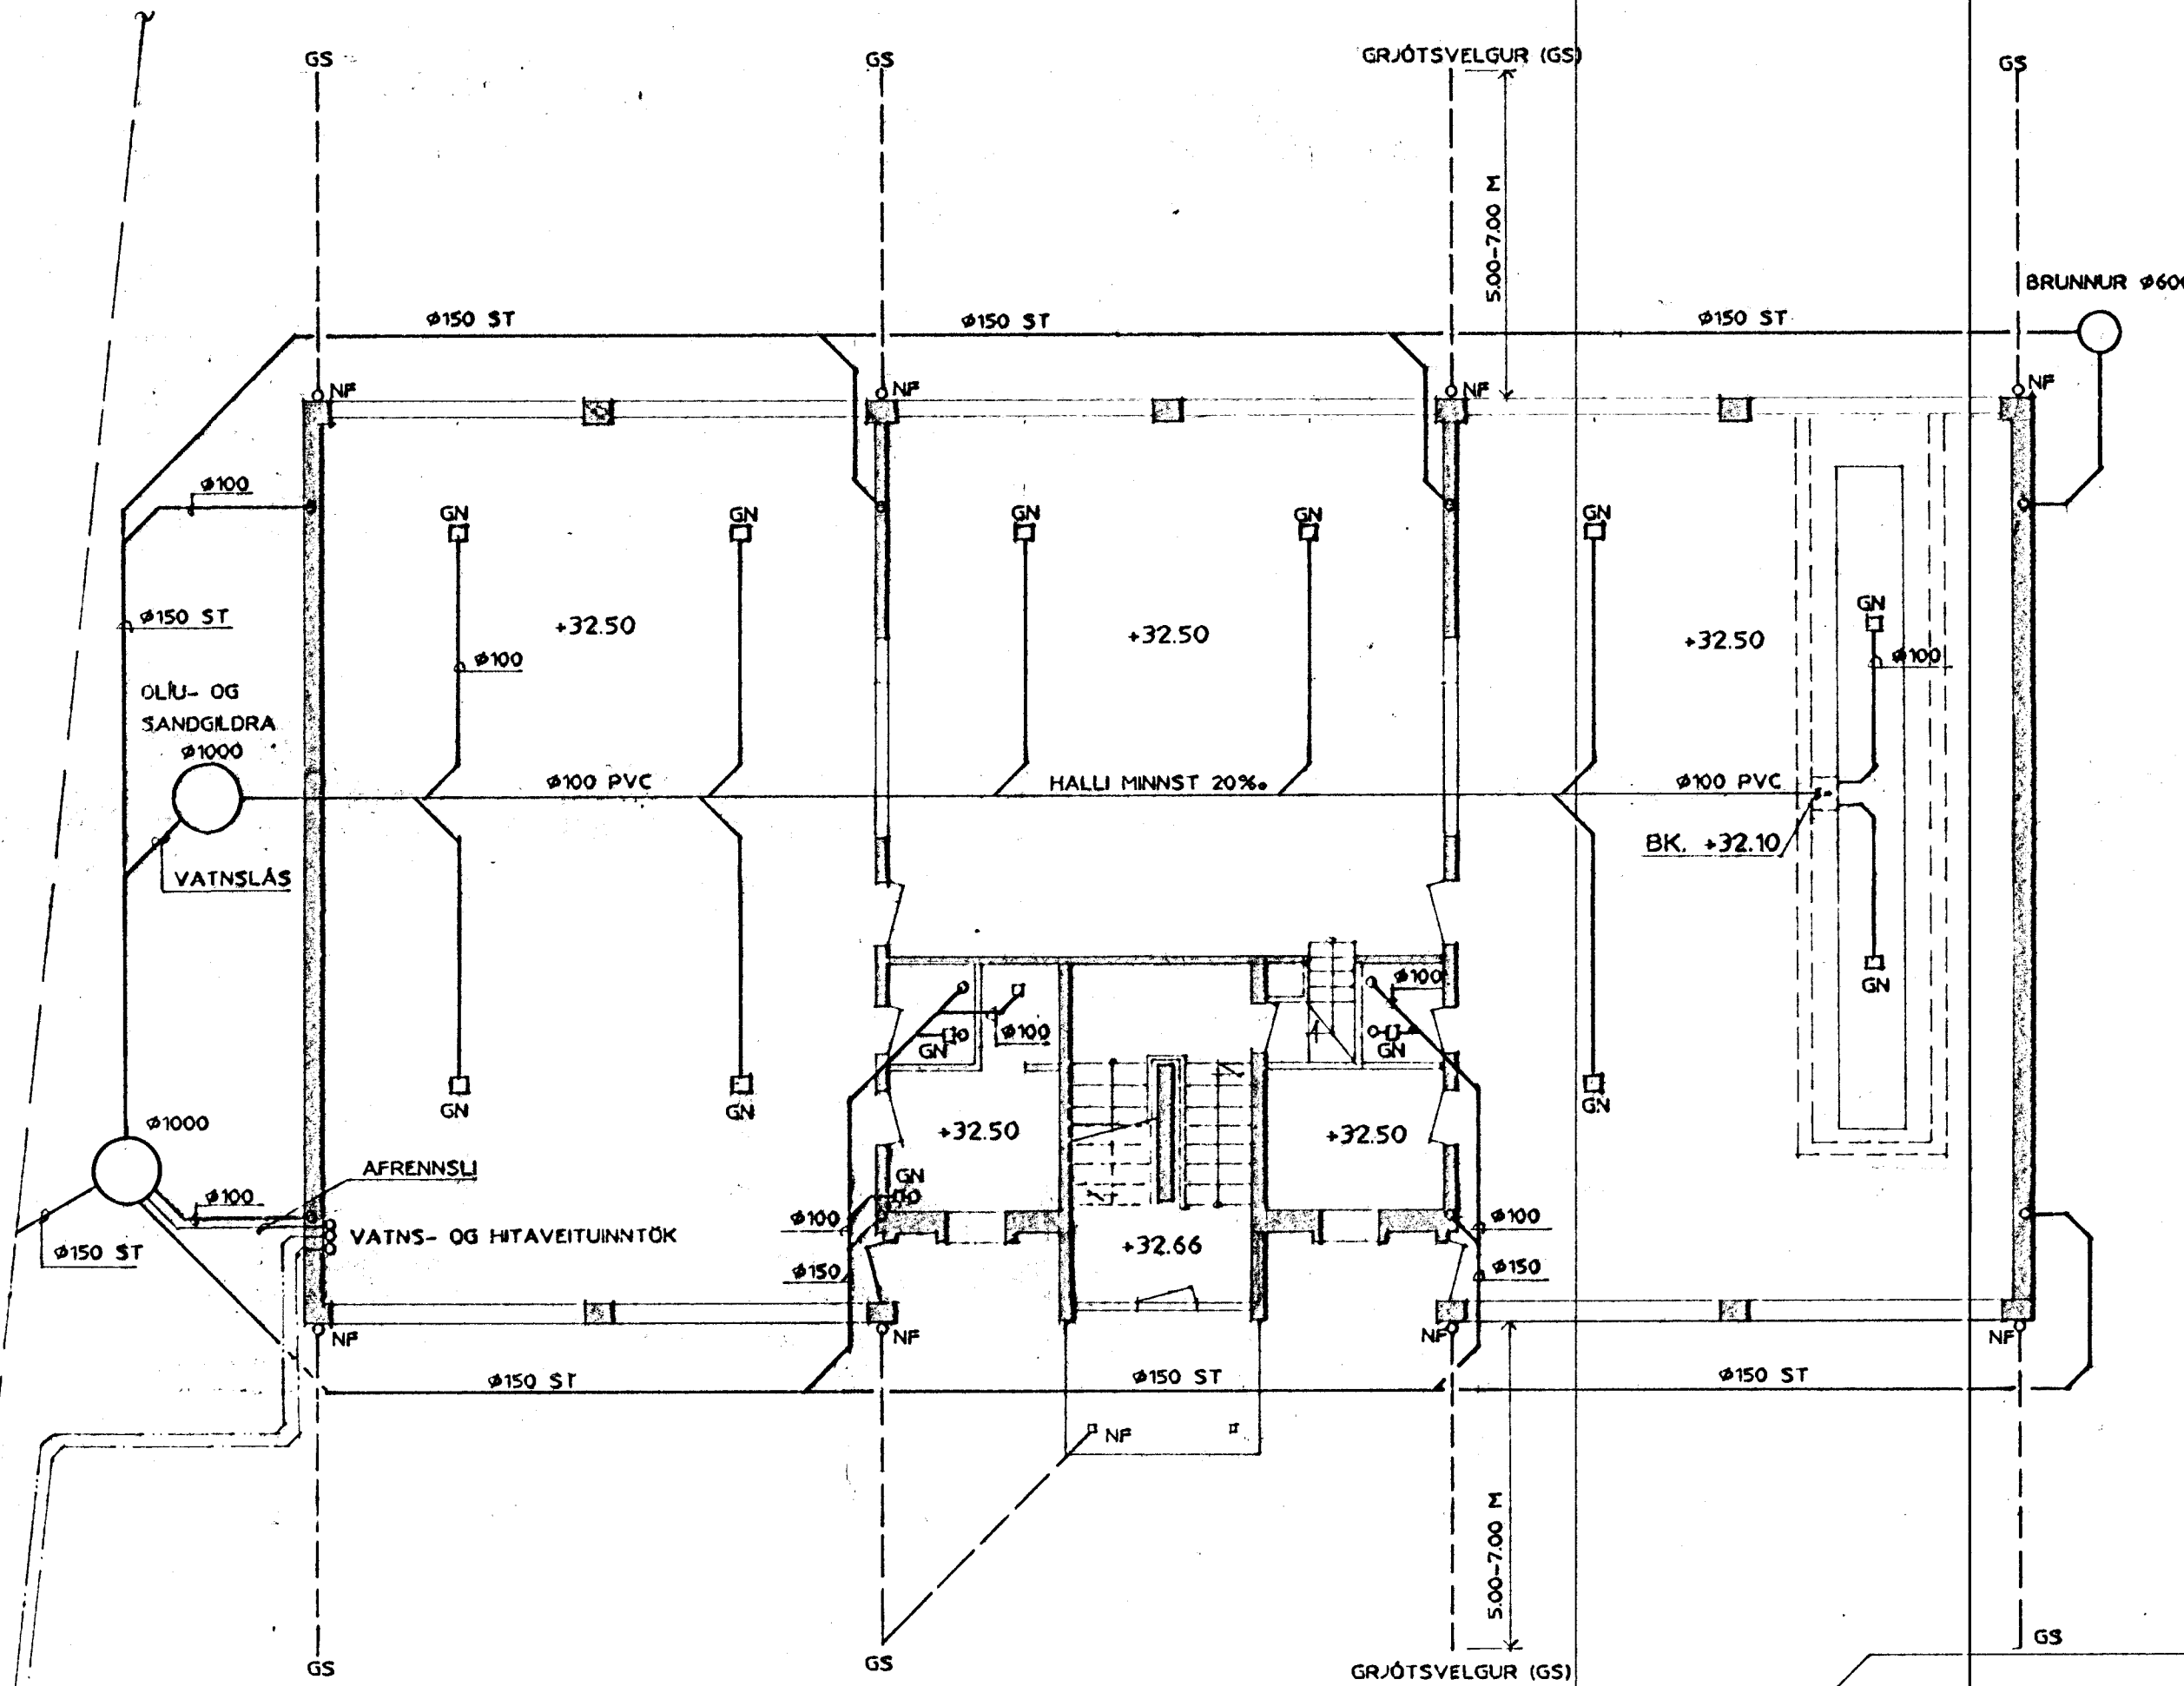

LÓÐARMÖRK

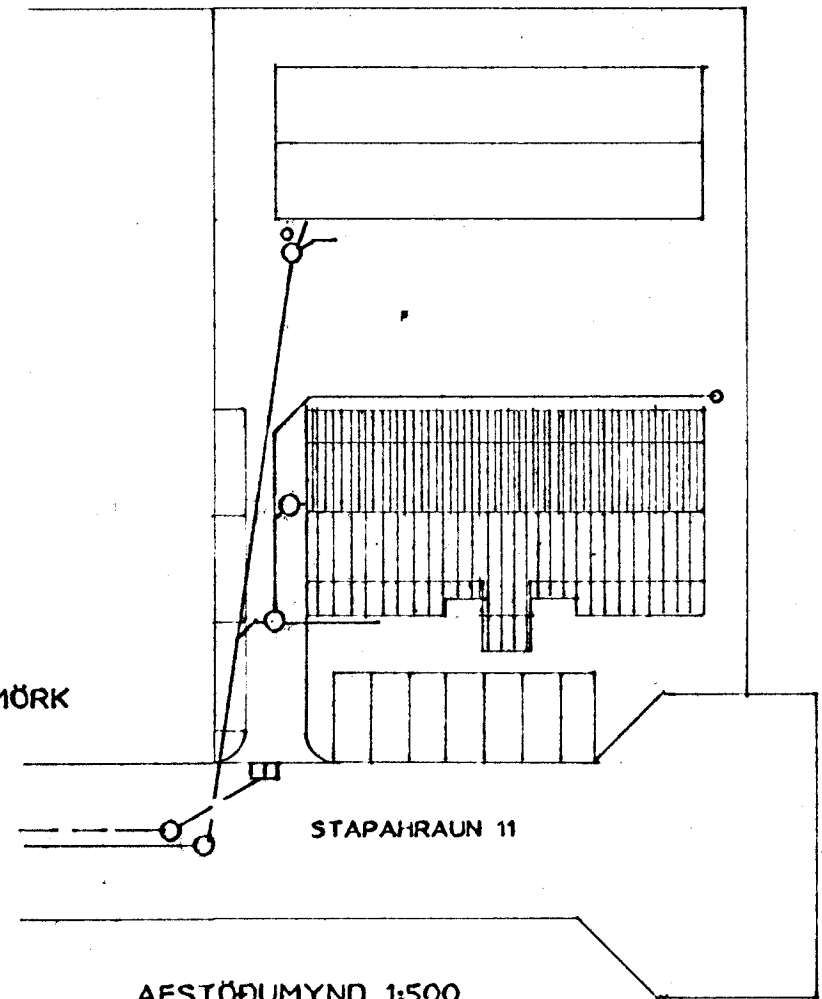

AFSTÖÐUMYND 1:500


KALT VATN INNTAK - Ø40 PEH
 HITAVEITUNNTAK - Ø25 JÄRN
 AFRENNSLI - Ø100 ST

STAPAHAUN

+29.80

HEILBRIGÐISEFTIRLIT
 HAFNARFJARDARSVÆÐIS
Rall Stefánsson

Sampykkt 251 8 1914
 með fyrirvarum um að
 ölin skýja sé af gerðinni
 B-03/1910 oðr af
 hlidskoti gerð.

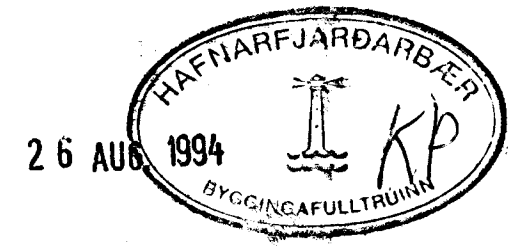

09.06.93

NÝJA TEIKNISTOFAN HF		STAPAHAUN 11, HAFNARFJÖRÐI	
		1. HÆÐ	
SÍÐUMULA 20		VERK	NR V-003
108 REYKJAVÍK		MÁL	1:100 DAGS 01.10.92
SÍMI 91-68 88 99 FAX 68 08 68		TEIKNAD E.H. <i>Rall Stefánsson</i>	