STAPAHRAUN 12 HAFNARFIRÐI.

Samþykkt á fundi byggingarnefndar þ. 26/2 1987 1 ÁFANGA
BYGGINGAFULLTRÚINN Í HAFNARFIRÐI

Áskilið er samþykki Brunamálastofnunar ríkisins
Áskilið er samþykki Þeljarstöðvar Hafnarfjarðar

Óheimilt er að selja eða framselja hvorum ðaðibúðinna sérstaklega frá hvorigaðinni

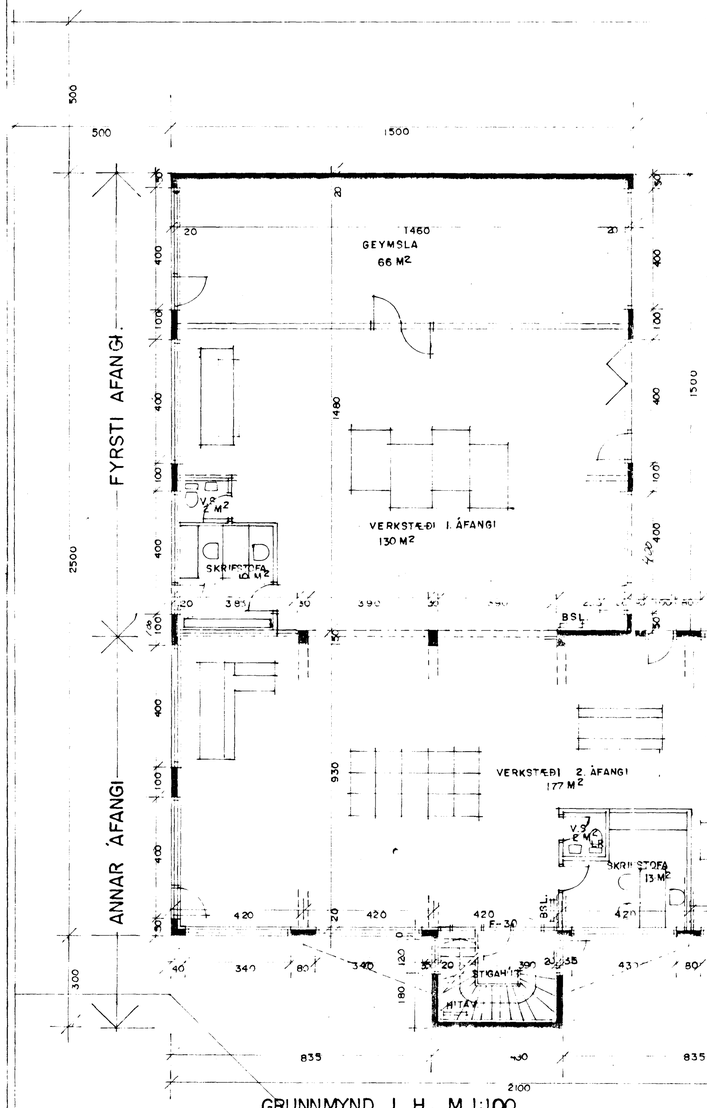

GRUNNMYND 1. H. M. 1:100.

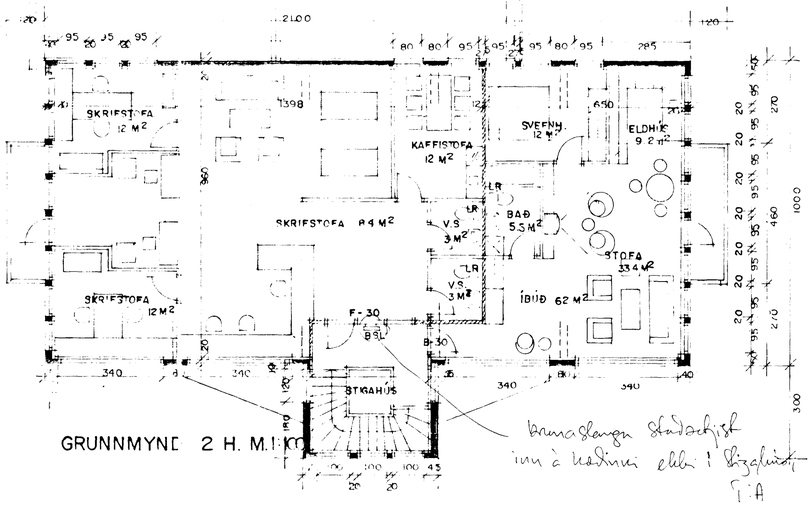

GRUNNMYND 2 H. M. 1:100

Brunaslangan staðsetjist inn á hæðinni ekki í stigahúsi
T.A.

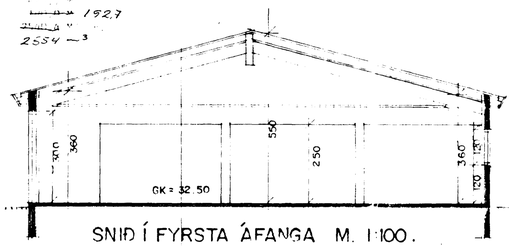

SNIÐ Í FYRSTA ÁFANGA M. 1:100.

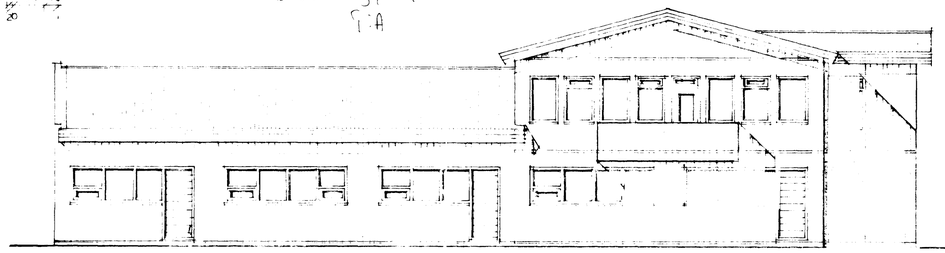

AUSTUR M. 1:100.

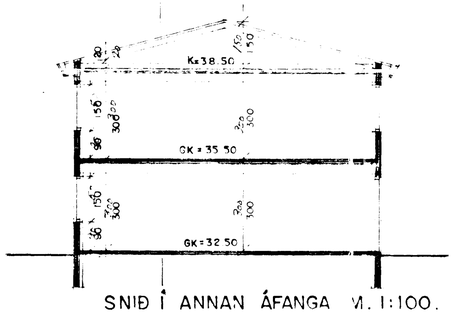

SNIÐ Í ANNAN ÁFANGA M. 1:100.

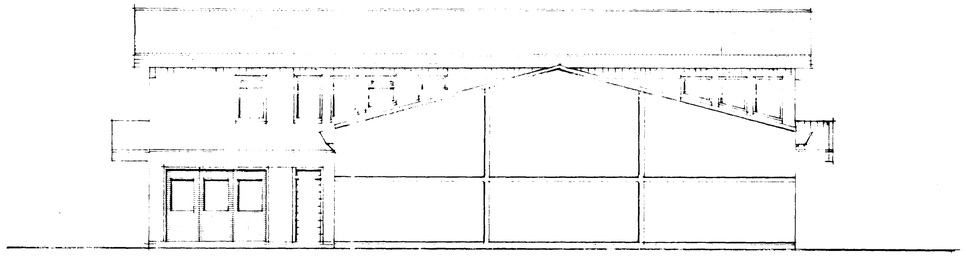

SUÐUR M. 1:100.

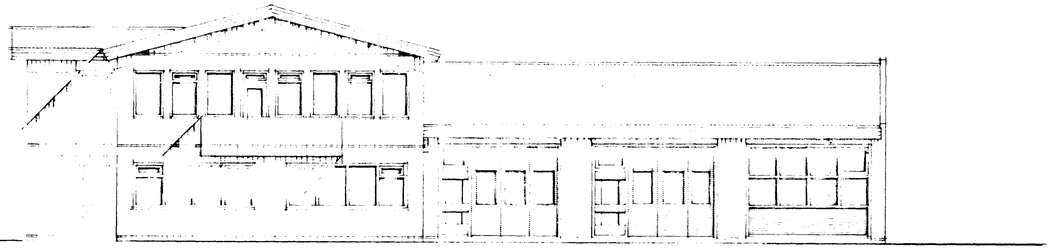

VESTUR. M. 1:100.

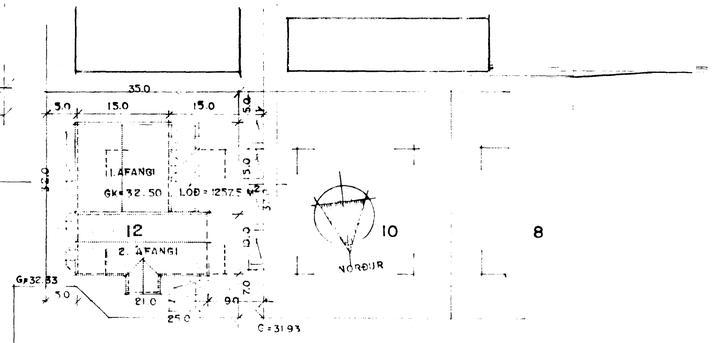

STAPAHRAUN.

AFSTÖÐUMYND M. 1:500.

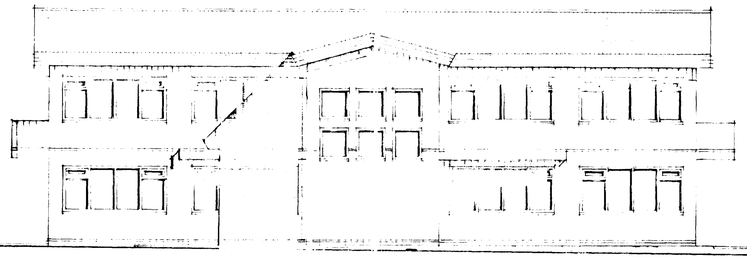

NORÐUR. M. 1:100.

SAMÞYKKT 1/4 1987
~~SBR. BRÉF DAGS. 19~~
BRUNAMÁLASTOFNUN RÍKISINS

BREYTT 20-02-87 SIG. Þ.

Sigurður Þorvarðarson

TEIKNAÐ Í FEBRÚAR 1987. SIGURÐUR ÞORVARÐARSON BYGGINGAFRÆÐINGUR BFÍ. STRANDGÖTU 11 HAFNARFIRÐI SÍMI 651510.