



AFSTÖÐUMYND 1:500

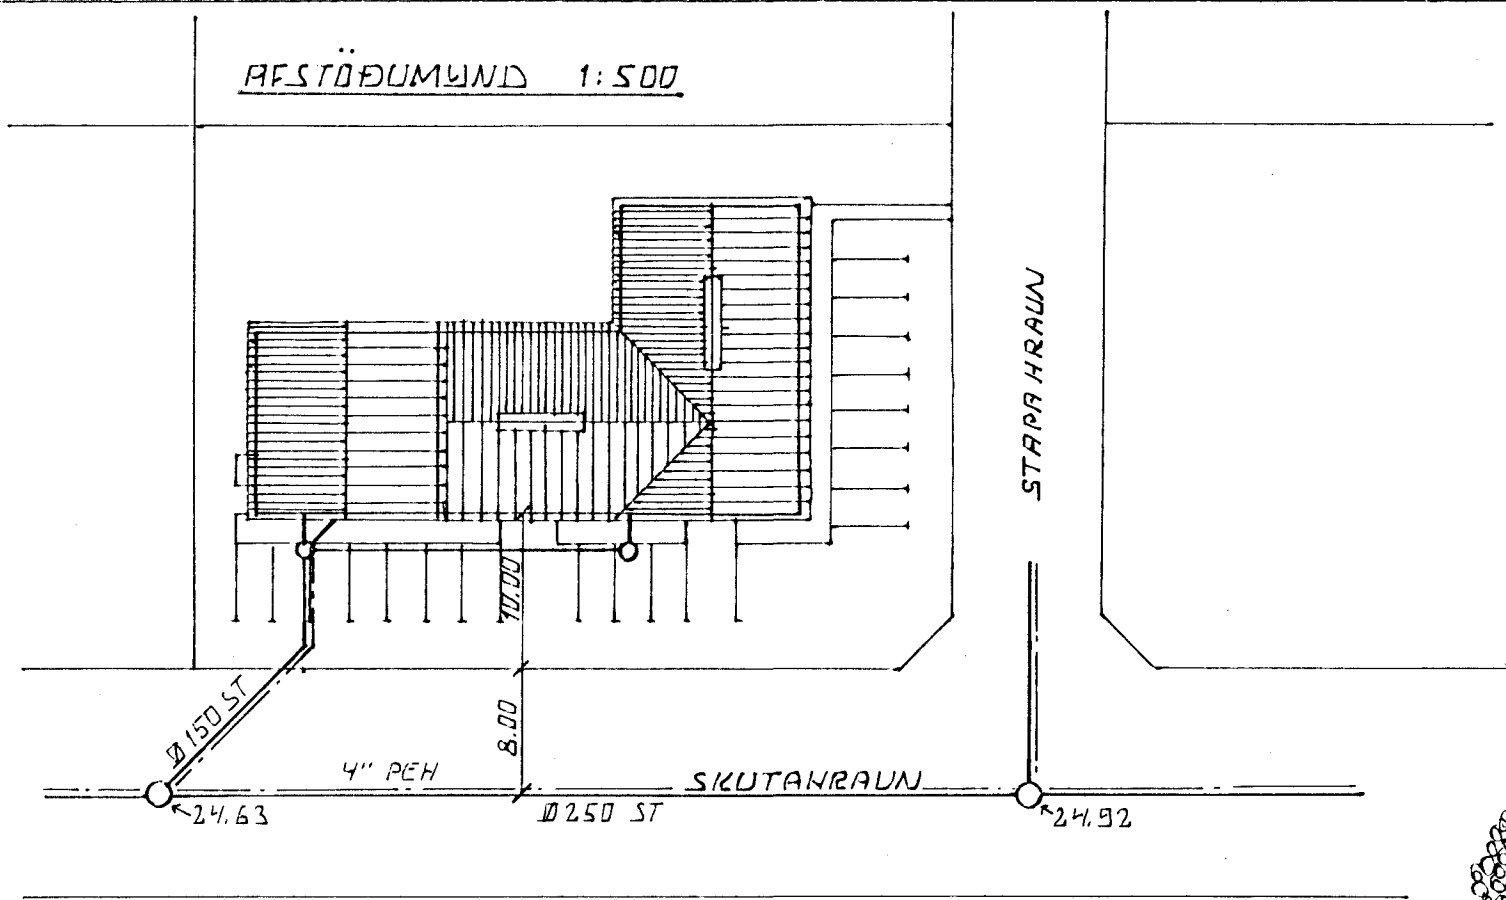


SKÝRINGAR

ALMENNAR SKÝRINGAR SÁ BL. NR. 2-D1
 ÖLL VINNA OG ALLT EFNÍ SÍKAL VERA SÍK
 GILÐANDI STÖÐLUM OG REGLUGERÐUM.
 RÖRÐANDI Í GRÖÐT.SVEIG SÍKAL VERA MINNST
 120 CM UNDIR YFIRBORÐI DÖRVEGIS.
 ÁTHUGA SÍKAL HÆÐ GÖTULAGNA ÁÐUR EN
 DÝRJAÐ ER ÁÐ LEIÐA.

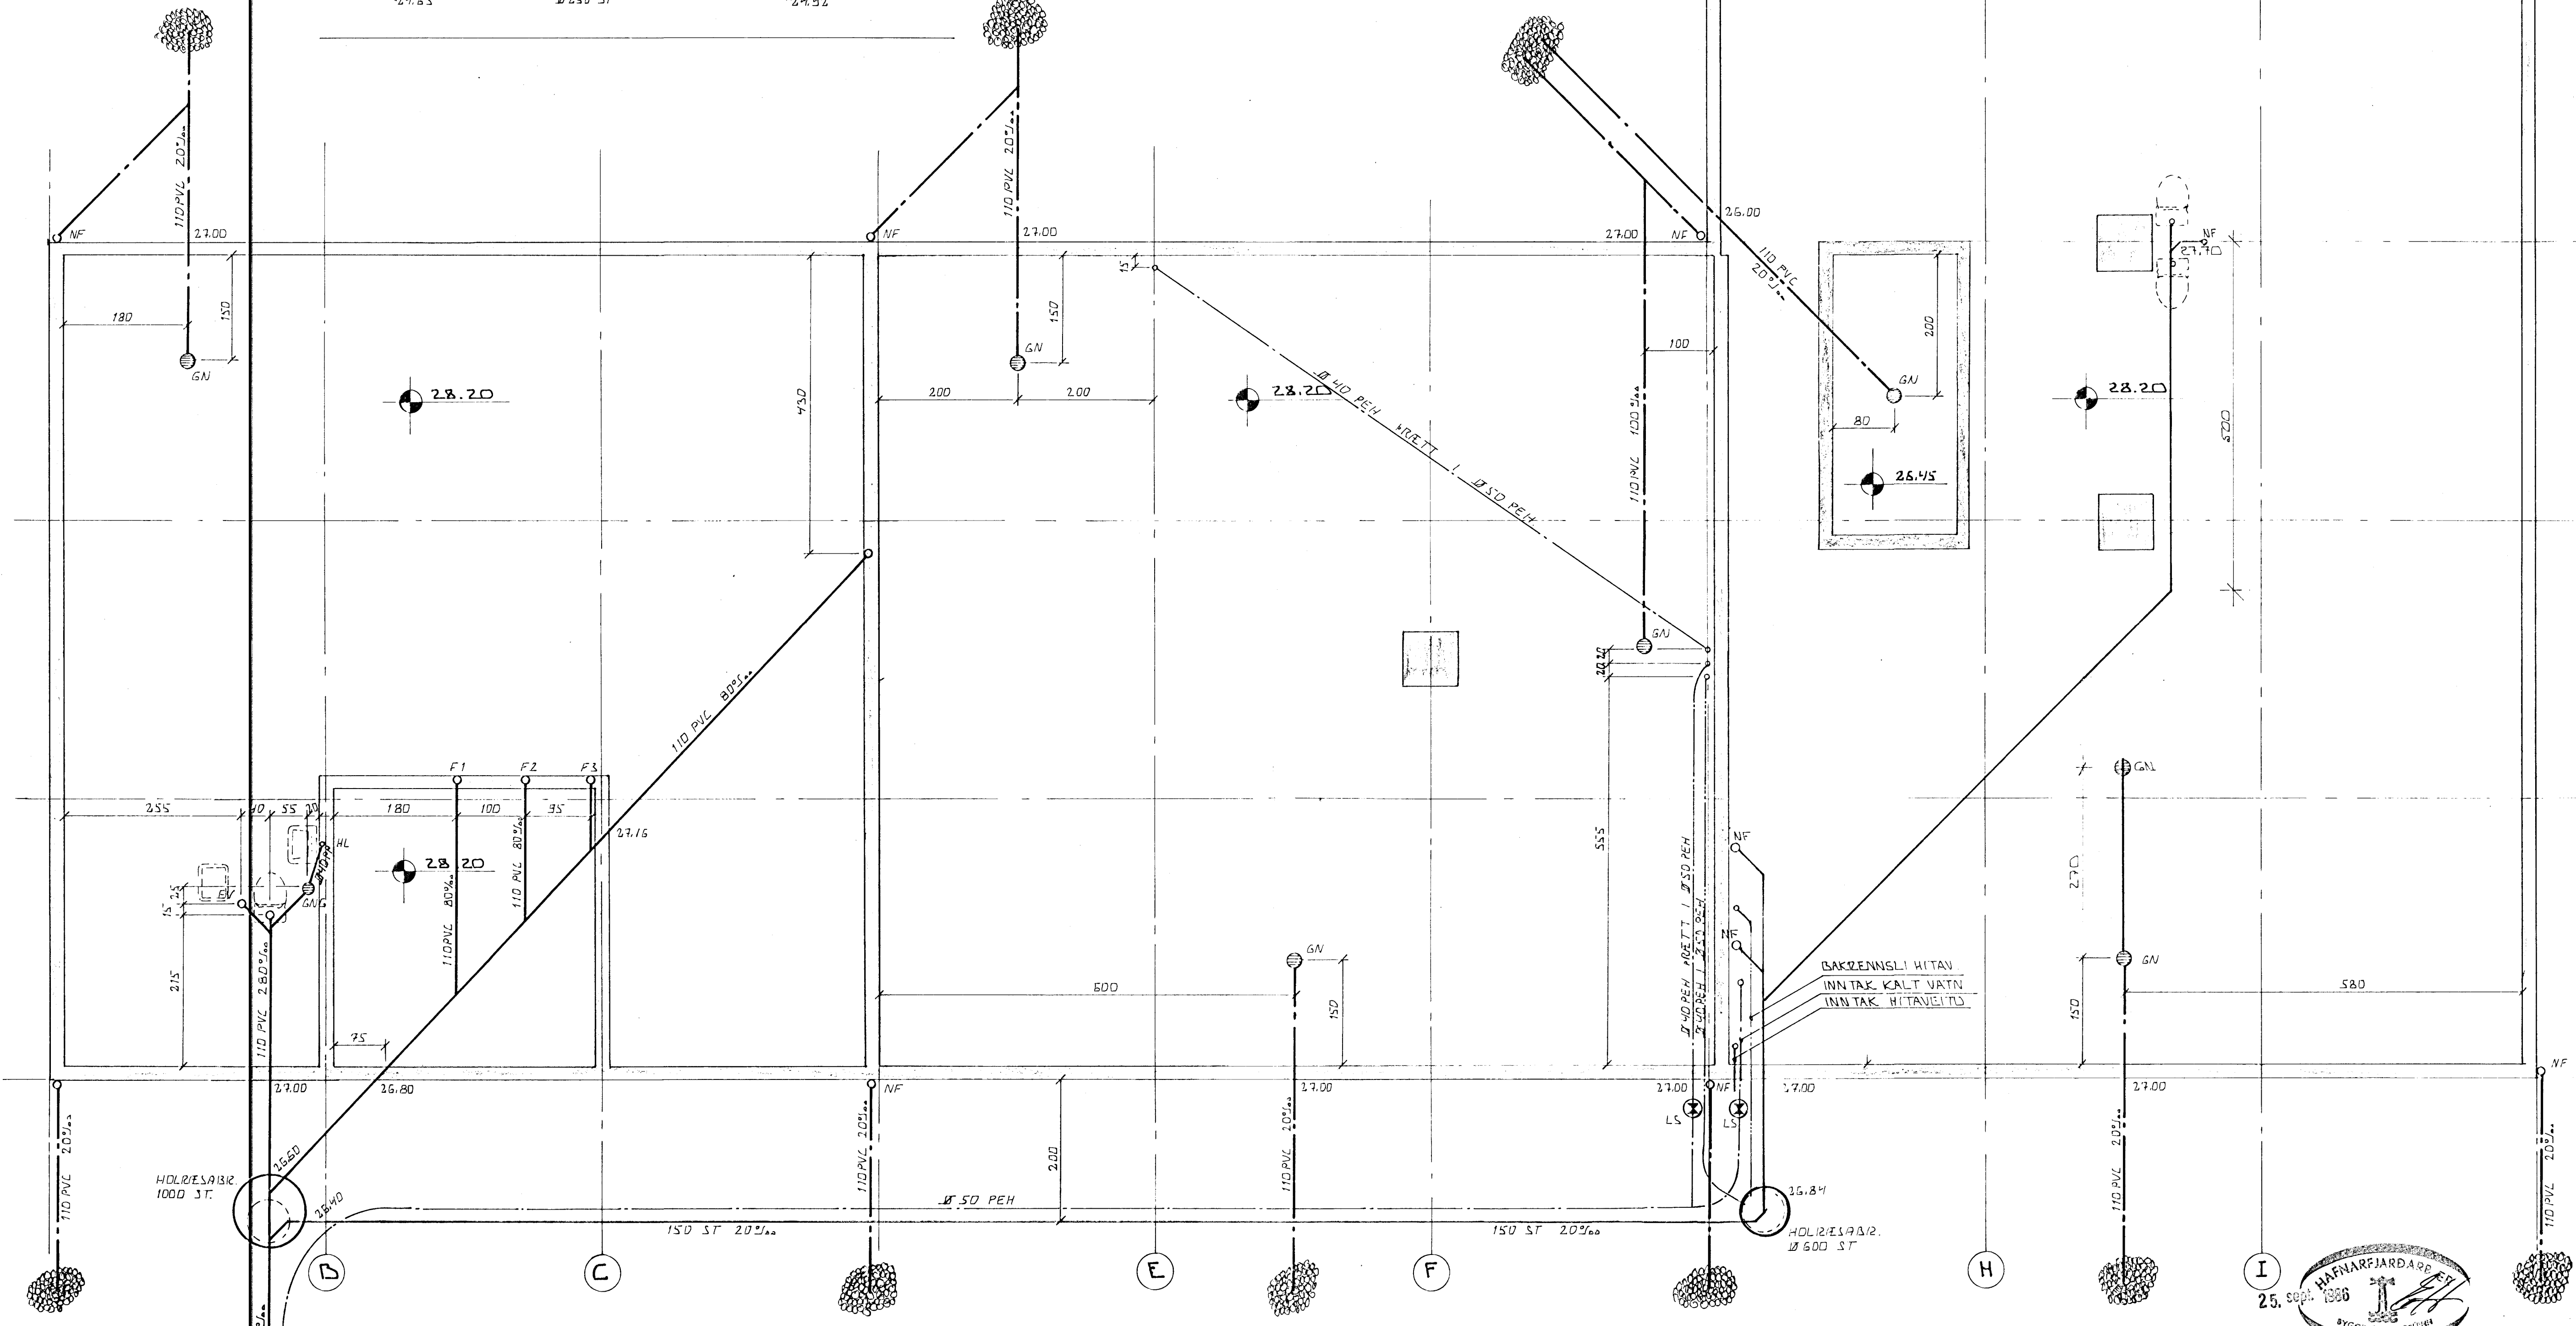

GRUNNMYND 1:50

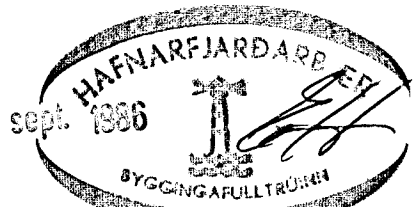

BR. NR.	24.09.81	SKV. LÖGN PÍPUL.M.	SIGN.
DAGS	EDLI	BREYTINGAR	
STAPAHRÁUN 1 HAFNARFIRÐI			DAGS
GRUNNMYND GRUNNLAGNA			FAHJAD
MELIKV. ALSD			FEKJAD
SIGURÐUR ÞORLEIFSSON			VERK NR.
STRANDGÖTU 11 HAFNARFIRÐI			8529
SÍMI 54151			BLAD NR.
			2-02