


Byggingarfulltrúi  
samþykkir erindið.  
28 DES. 2001  
Bent skal á að samþykkt þessi verður ekki virk, fyrr en eftir skráningu eignaskipta-  
yfirlýsingarinnar hjá Fasteignamat-  
ríkisins og þinglýsingu hennar.

Samþykkt þann  
28 DES. 2001  
Byggingarfulltrúinn í Hafnarfirði  
Fh. Kristján Þórarinnsson  
KP

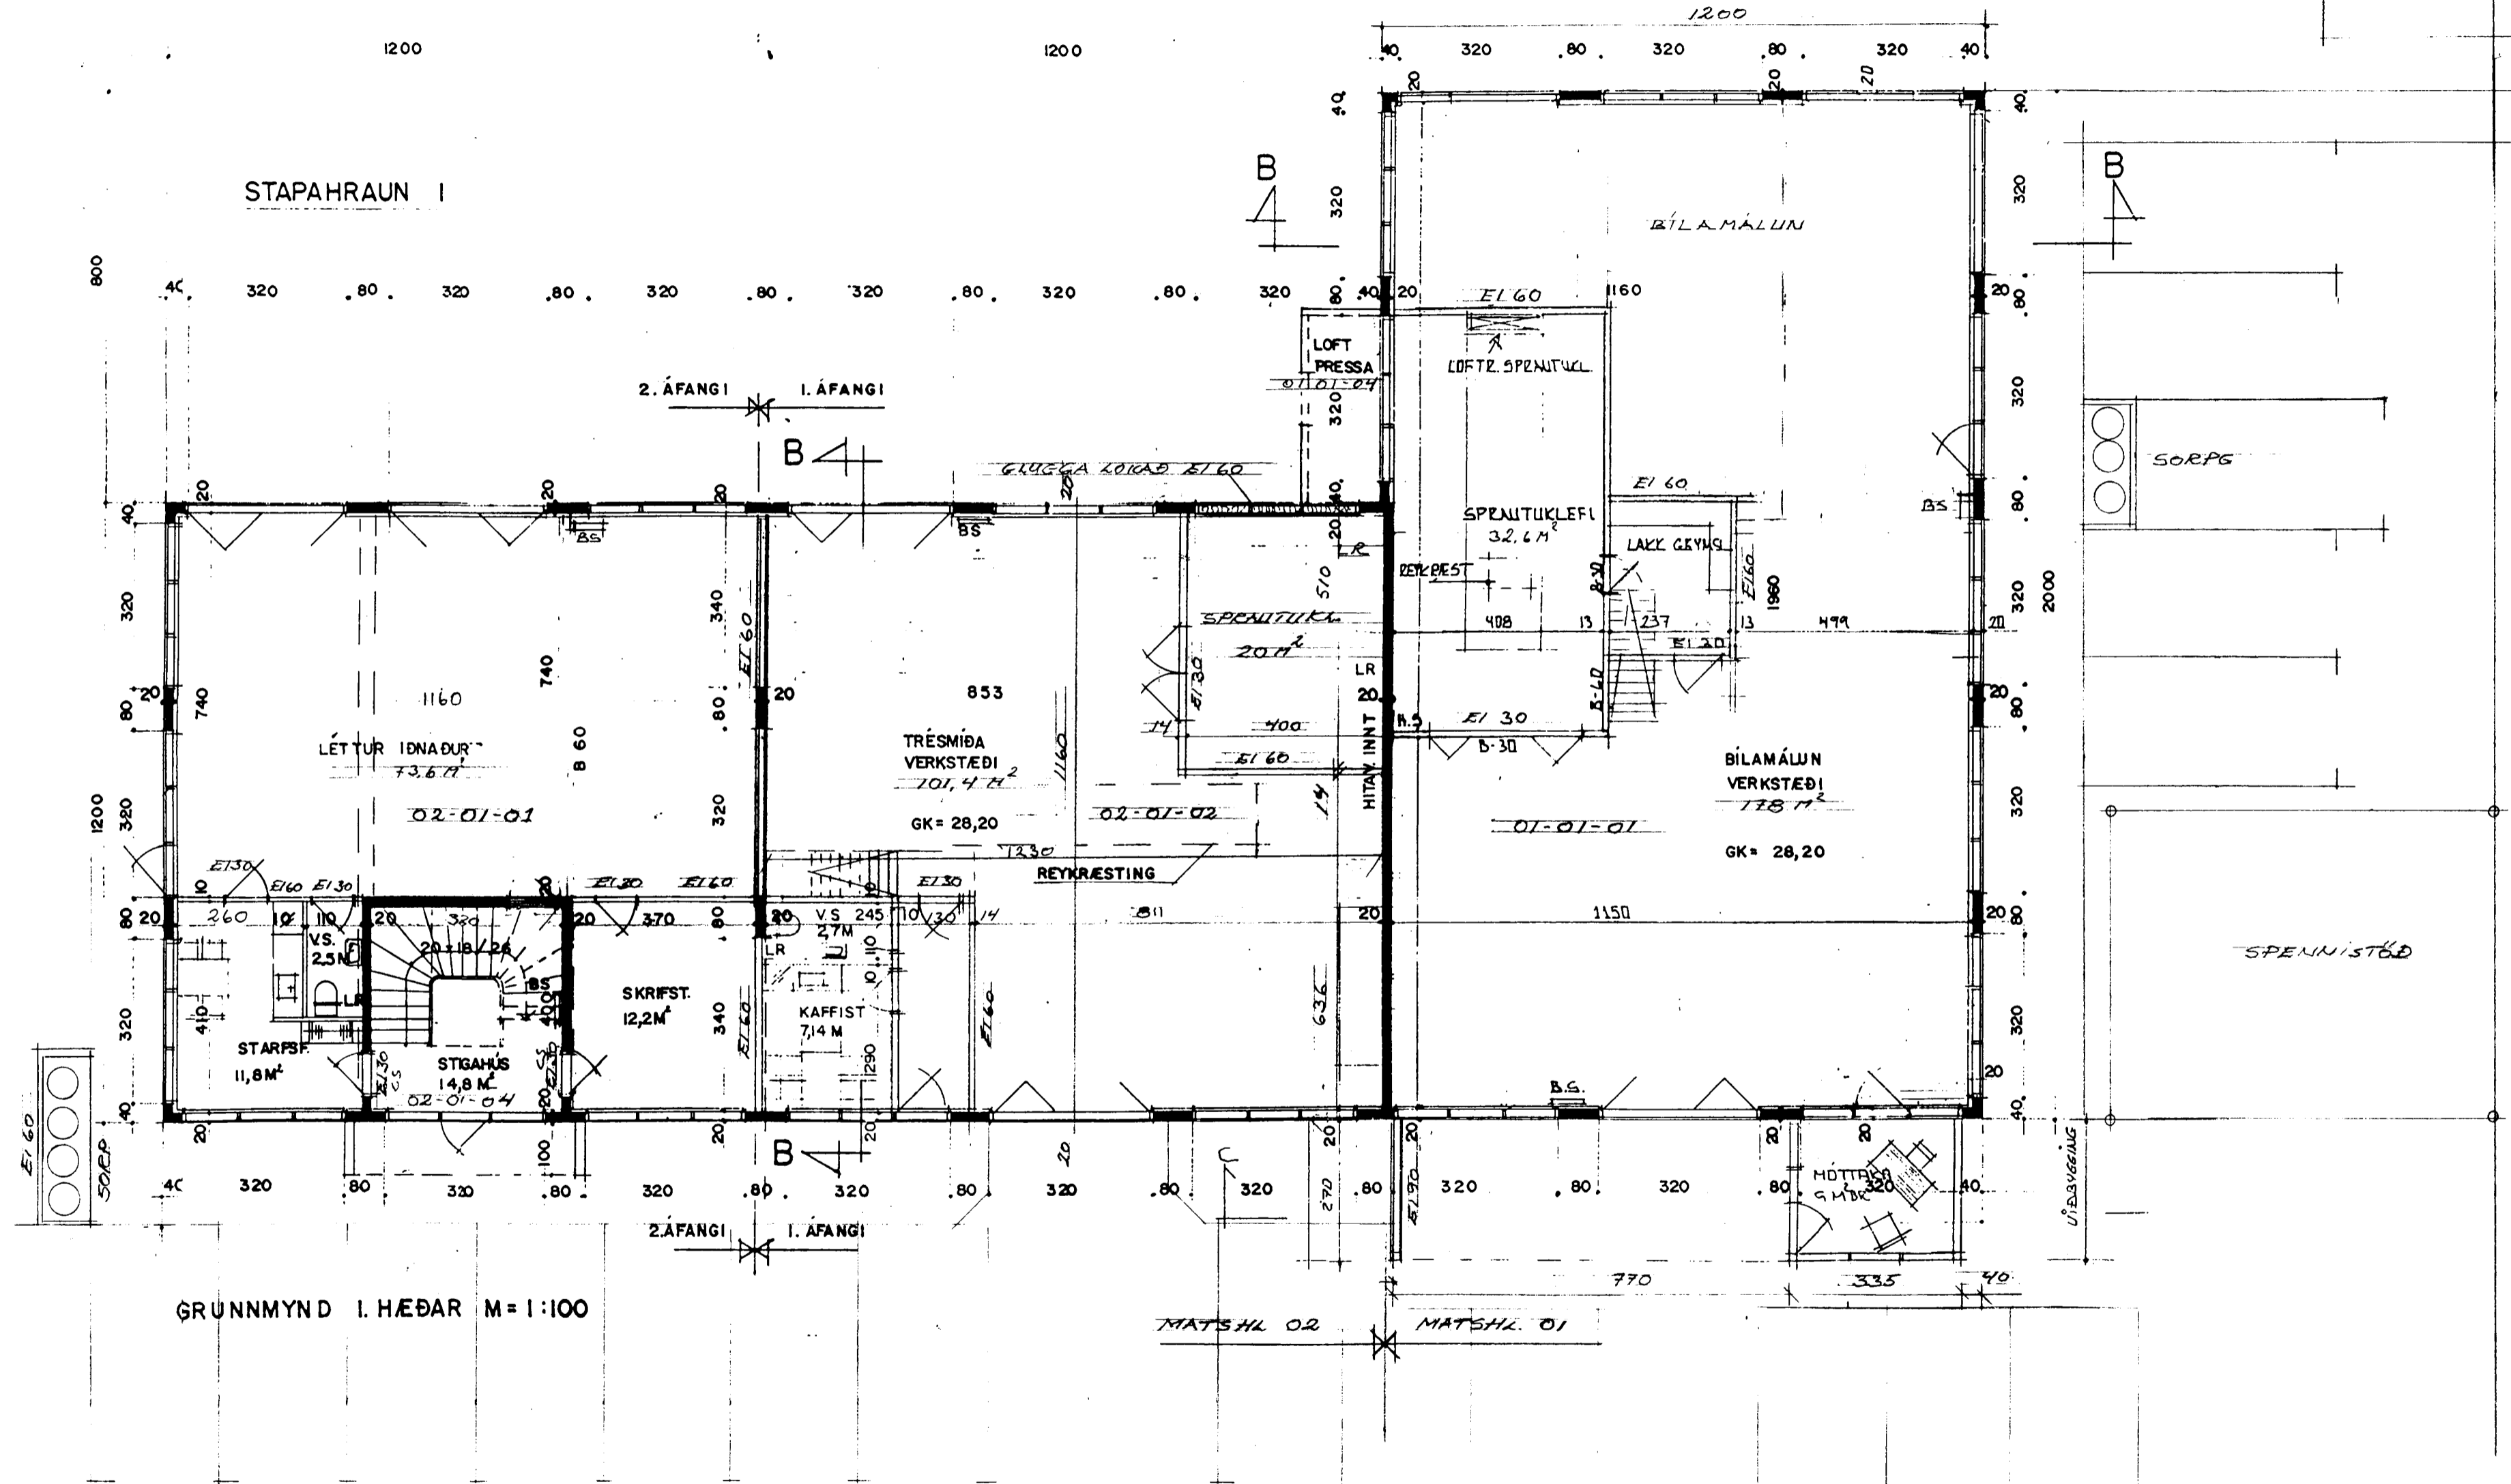

GRUNNMYND I. HÆÐAR M=1:100