


KP

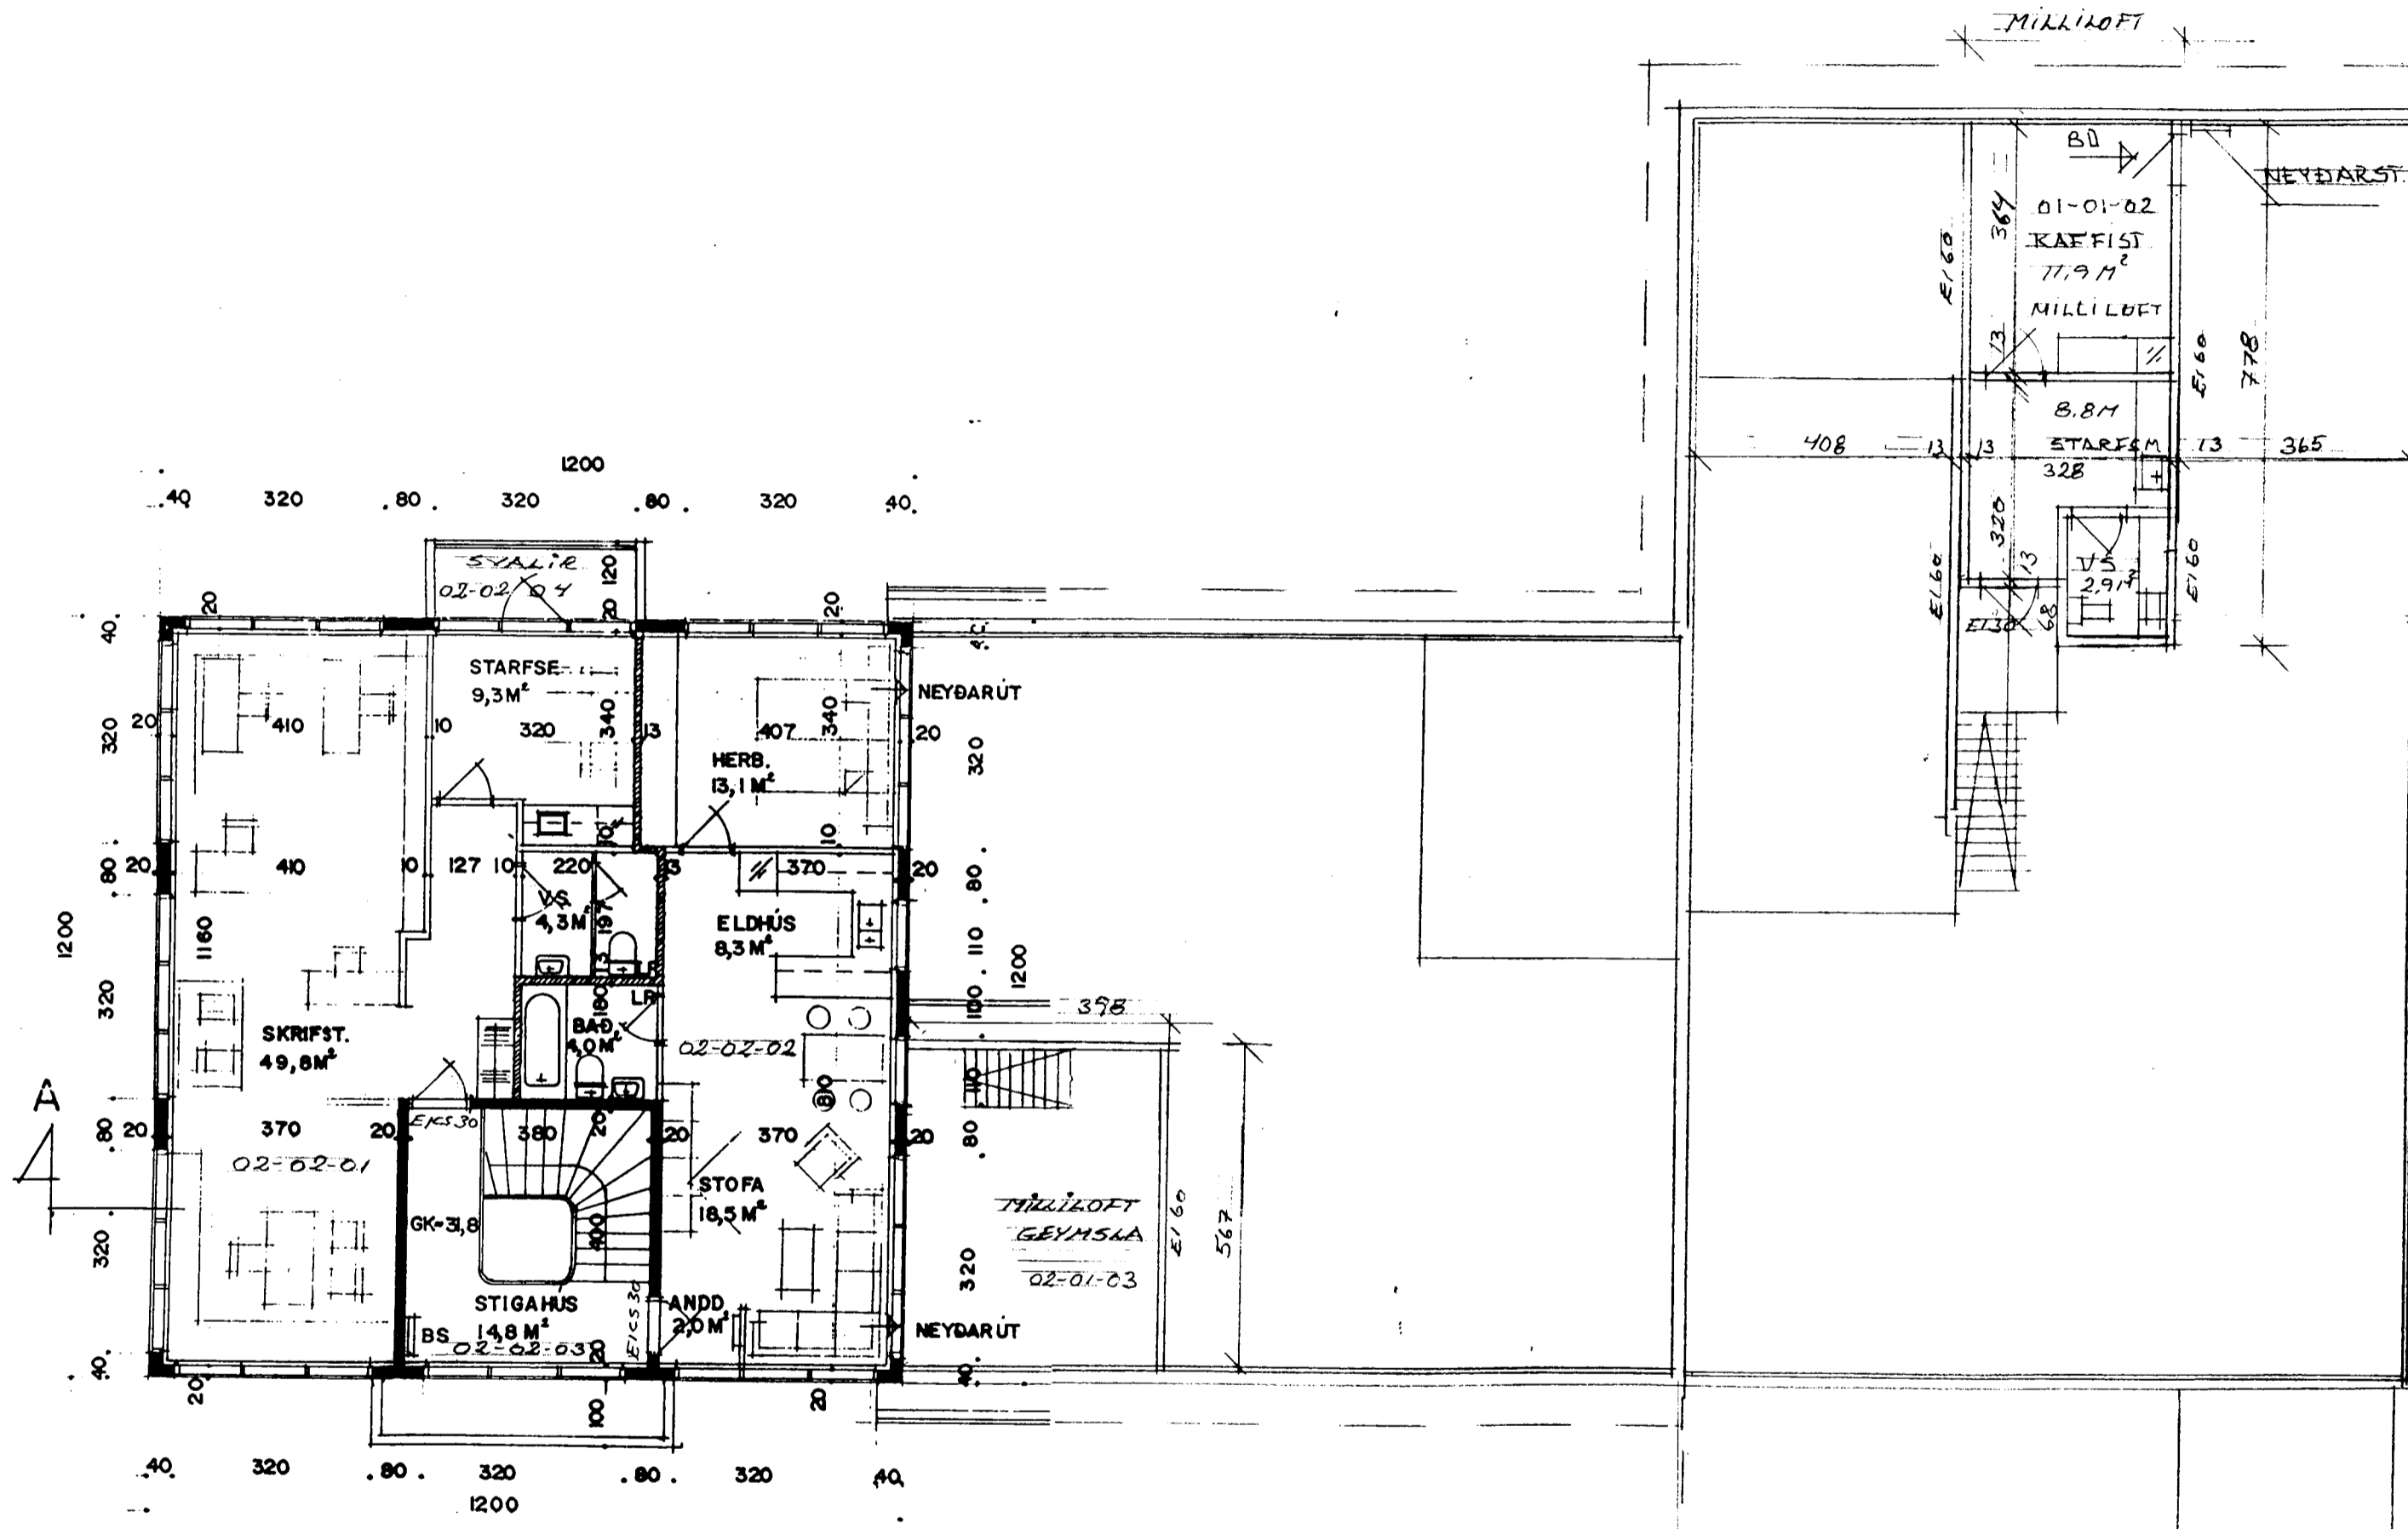

GRUNNMYND 2. HÆÐAR M = 1:100

GRUNNMYND MILLILOFTA

MATSHLUTI 02 MATSHLUTI 01