Ø 150 LÖGN K=29,30 ER KOMI UPP ÚR GÓLFI ÚT VIÐ ÚTVEGG. NOTUÐ FYRIR T.D. RAFMAGNSLÖGN.

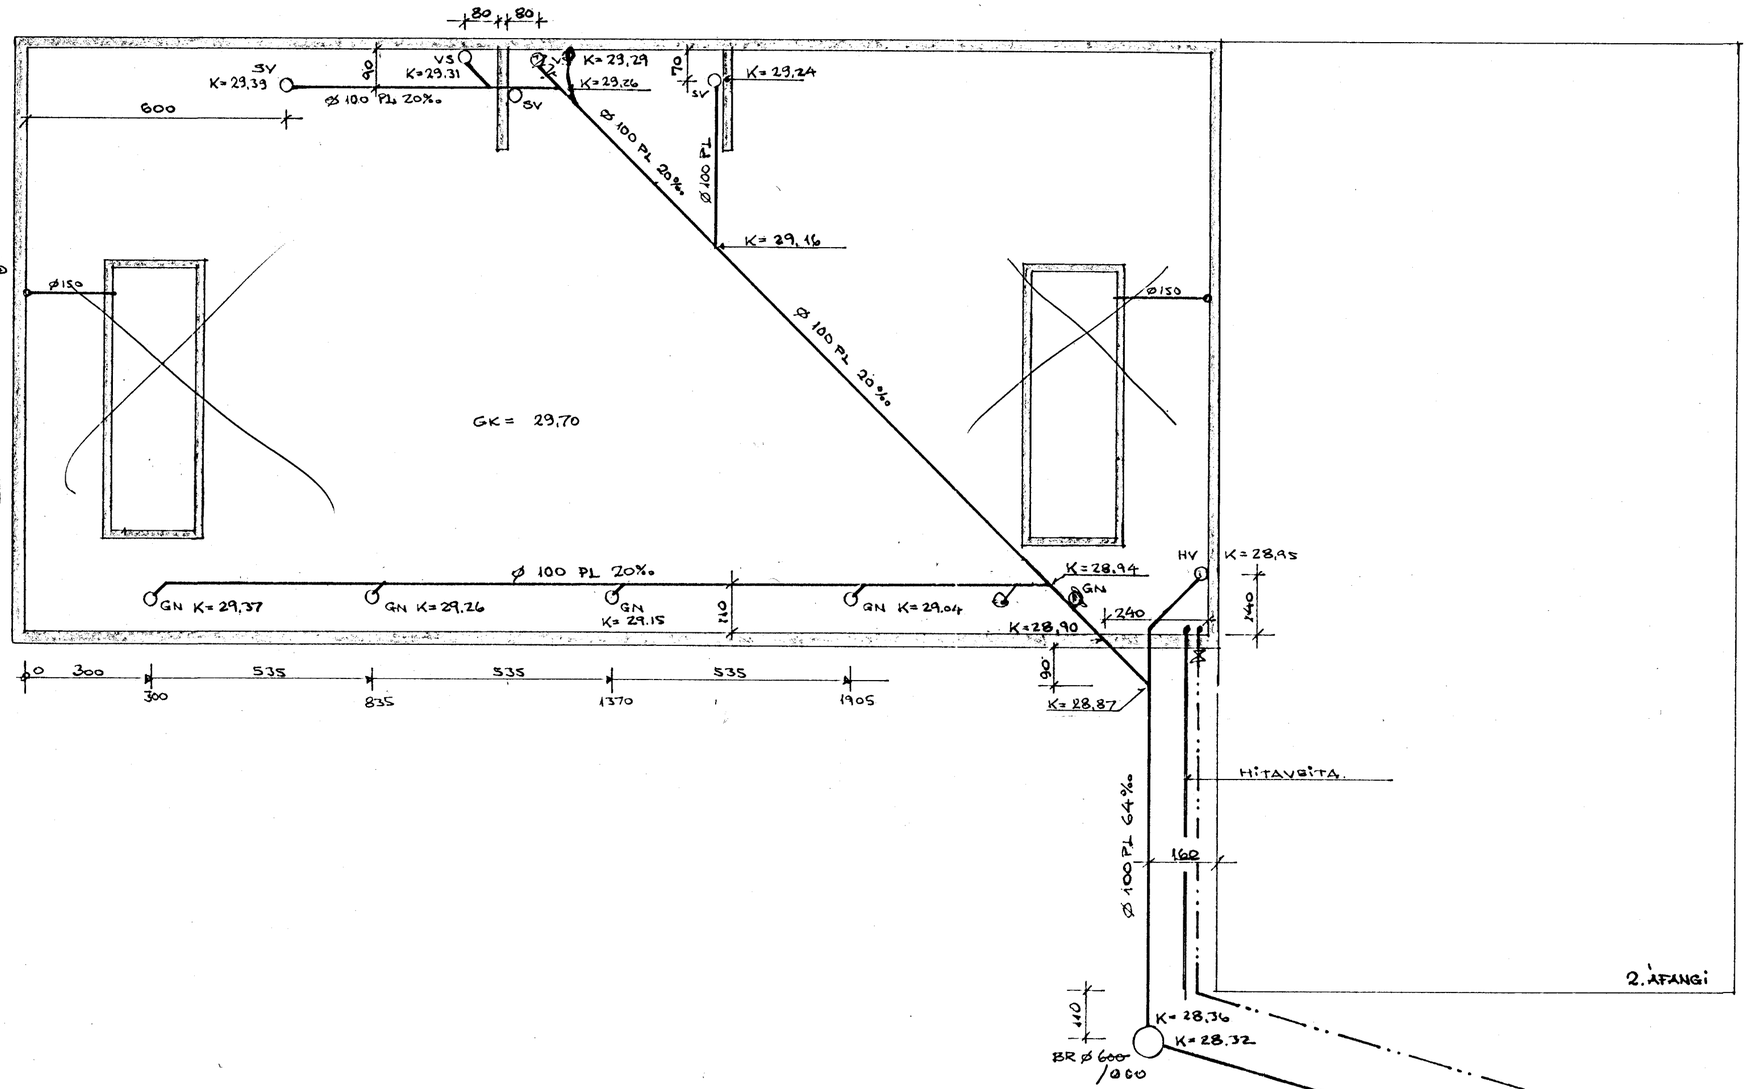

AFSTÖÐUMYND M 1:500

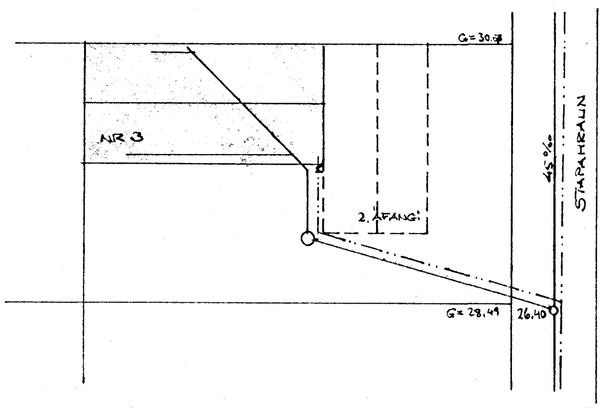

Ø100 PL 20‰ = 100MM PLASTLÖGN HALLI 20‰ (2CM PR M)
Ø150 ST 50‰ = 150MM STEINSTEYPULÖGN HALLI 50‰.
PÍPUR SKULU LAGÐAR ÞANNIG AÐ ÞÆR HVÍLI Á BELGNUM EN EKKI Á MÚFFUM OG SKAL ÞESS GÆTT AÐ LÖGNIN SÉ BEIN.
PÍPUR SKULU LAGÐAR Á ÞÉTTA UNDIRSTÖÐU OG JARÐVEGI ÞJAPPAÐ VEL AÐ ÞEIM.
STEINSTEYPTAR PÍPUR SKULU ÞÉTTAR MEÐ TJÖRUHAMPI OG SANDSTEYPU.
REGNVATN AF ÞAKI SÉ LEITT NIÐUR Í HRAUNIÐ Á HEPPILEGUM STÖÐUM
EFNI OG FRÁGANGUR LAGNA SÉ Í SAMRÆMI VIÐ GILDANDI REGLUGERÐ.

HAFNARFJARÐARBÆR 15. ág. 1984 BYGGINGAFULLTRÚINN

TENGIKÓTI Í GÖTU-BRUNNI 26.50

1. BREYTT JÚLÍ 1984. V.Þ.K.

VILMAR ÞÓR KRISTINSSON BYGGINGARTÆKNIFR.	2	STAPAHRAUN 3 HAFNAFIRÐI.	
		TEIKN VÞK	NÓV 1982.
		REIKN VÞK	MÆL 1:100
		FRÁRENNSLISLAGNIR. 1. ÁFANGI.	