


HESI HLDTI HÚS
SJA TEIKN NR. 2-04

DFNALISTI

NR.	HITAÞORF	HÆÐ	LENGD
Z01	1500 KLAL/A	500	2000
Z02	1500 "	500	2000
Z03	1500 "	500	2000
Z04	700 "	750	480
Z05	300 "	750	480
Z06	300 "	500	400

GRUNNMYND 2. HÆÐ 1:50

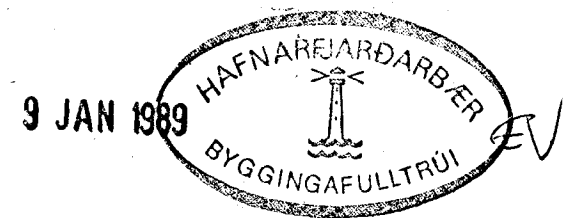

01	05.01.89.	LOGNUM BR. OFNAR FÆRIR.	
BR.NR.	DAGS	EDLI BREVTINGAR	SIGN.
STAPANRAUN 3 HAFNARFIREÐI			DAGS NDV. BB
GRUNNMYND HITA- OG VATNSLAGNIR			HANNAÐ 4.21
MÆLIKV. 1:50			TEIKNAD 4.21
SIGURÐUR ÞORLEIFSSON TEKNIFRÆÐINGUR F.T.F.I.			VERK NR. 8710
STRANDGÖTU 11 HAFNARFIREÐI SÍMI 54751			BLADNR. 2-04A