



Atvörn 1. áfangi er samþp.

1. AFANGI
 Samþykkt á fundi bygginga-
 nefndar þ. 11.8 1982
 BYGGINGAVALTUNIR
 Í HAFNARFIRÐI
 S. / S. / S.

SNID A-A

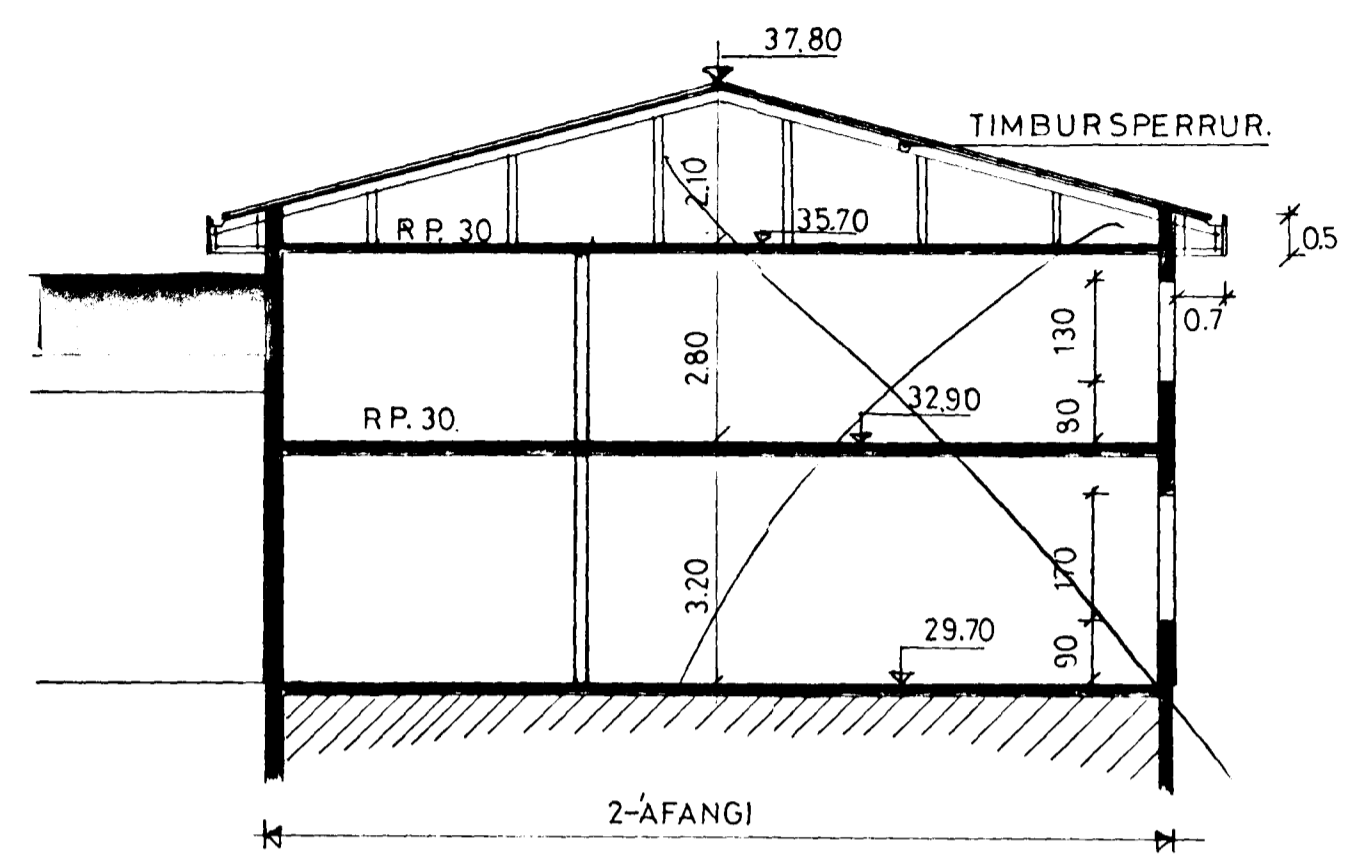


SUÐUR

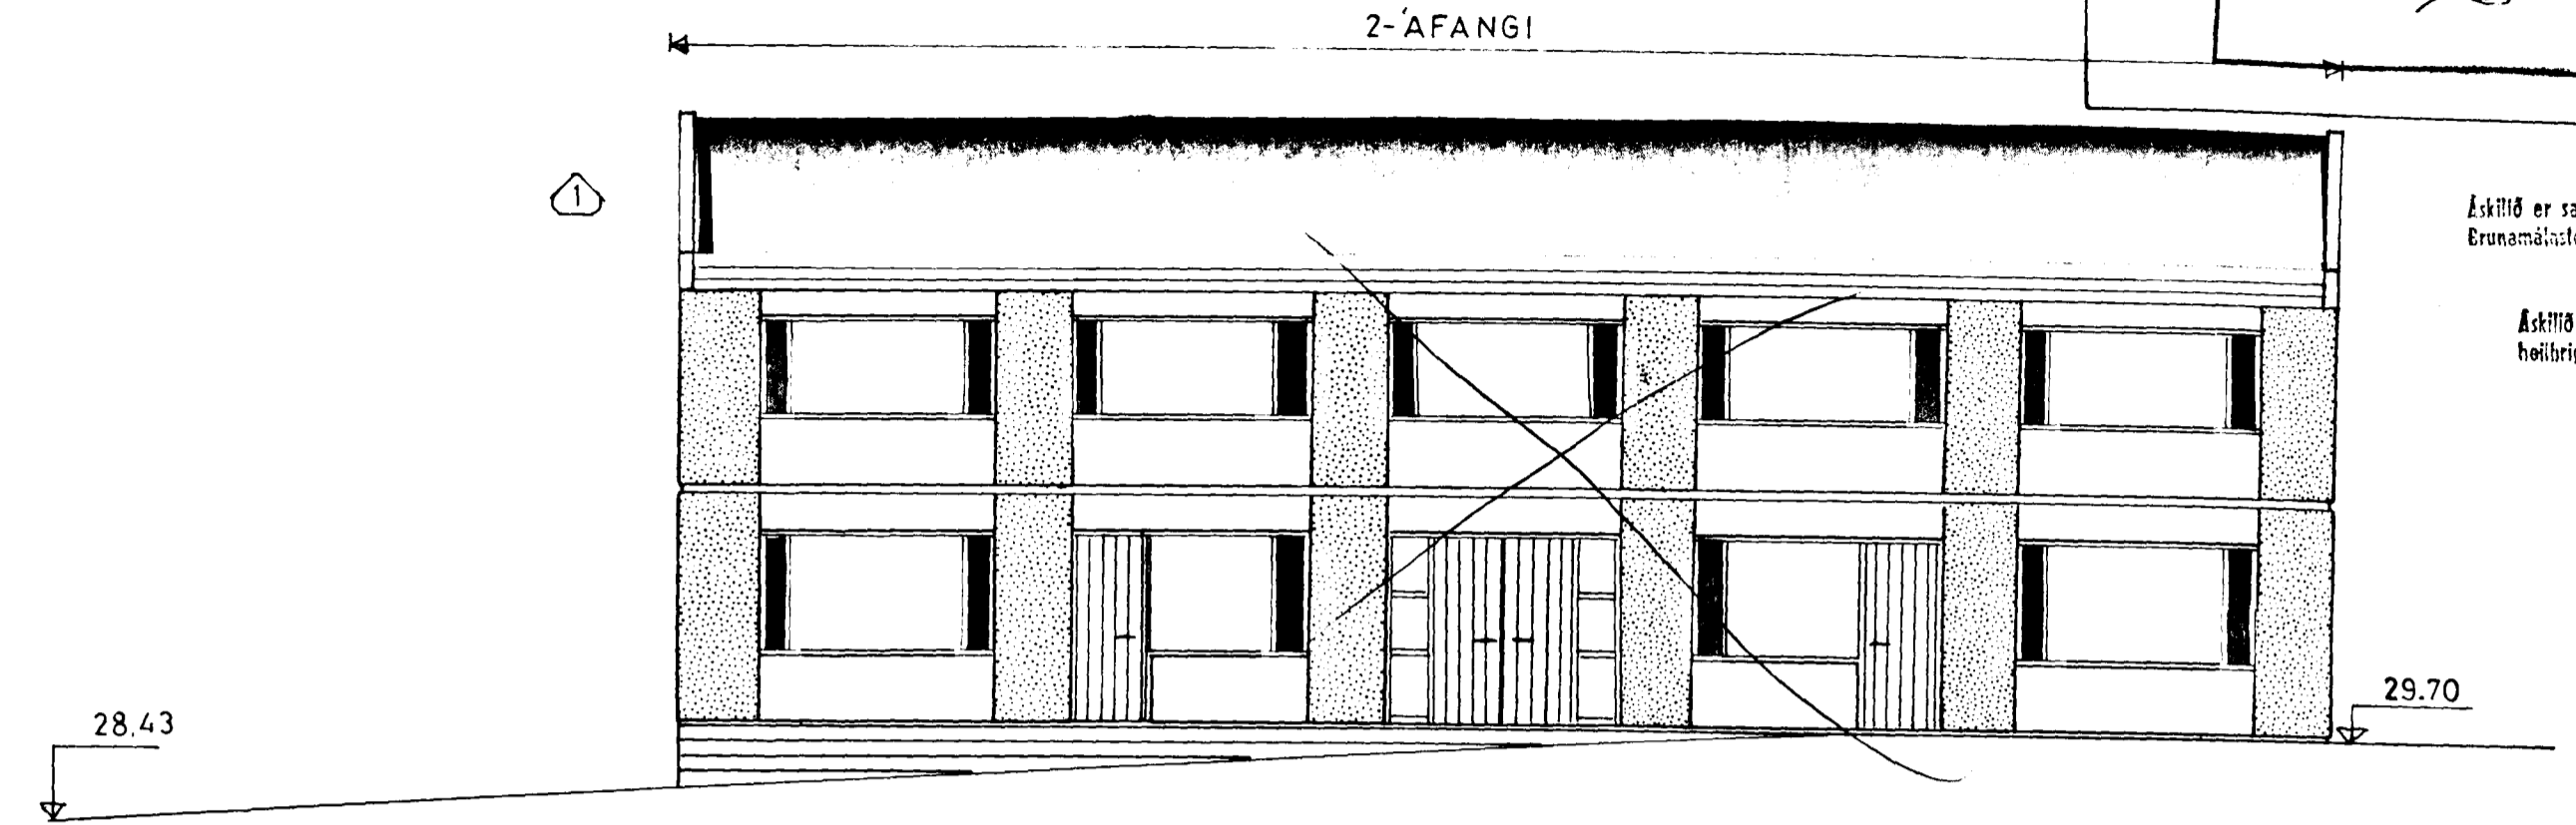


Áskilið er samþykki
 Brunamálastofnunar ríkisins
 Áskilið er samþykki
 höfibrigðisráðs hafnarfarðar

SNID B-B

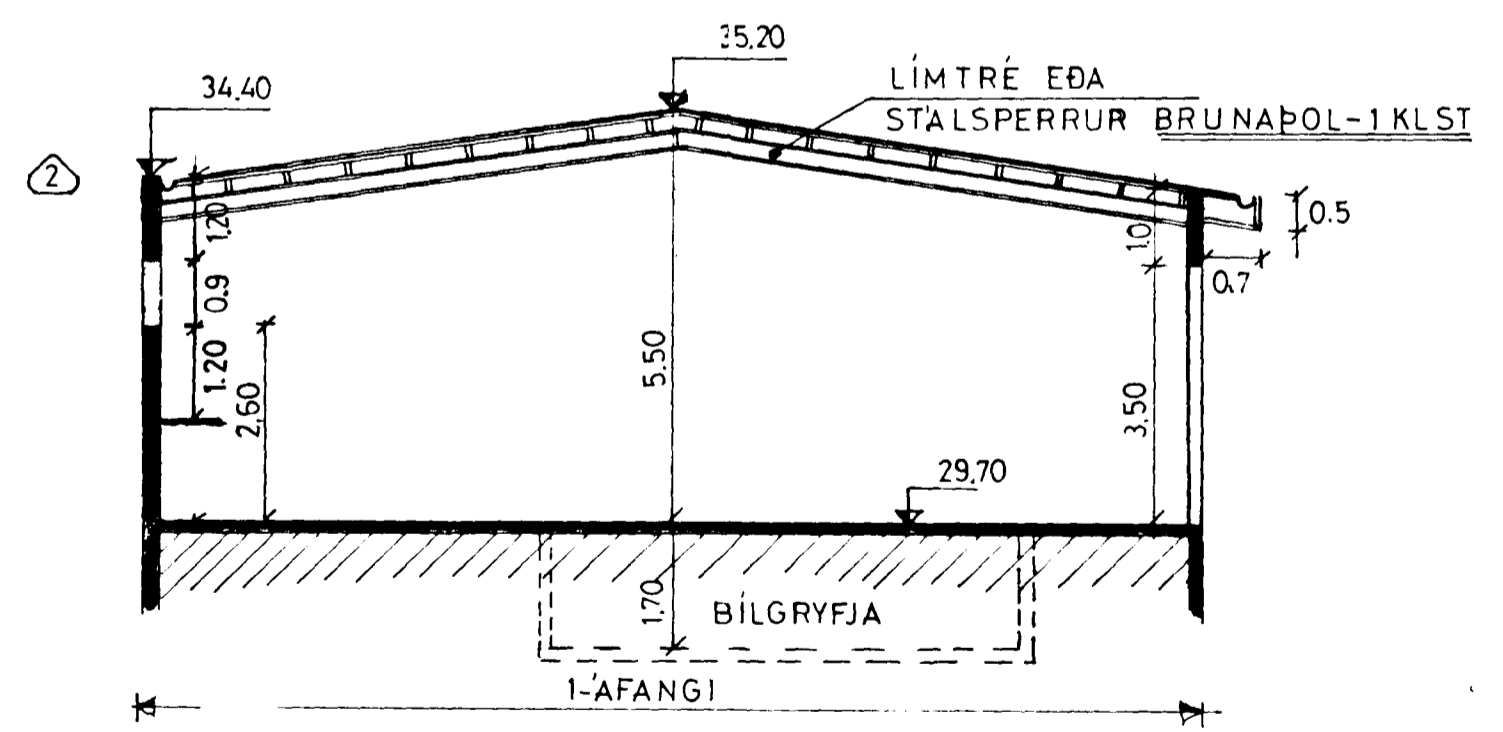

NORÐUR

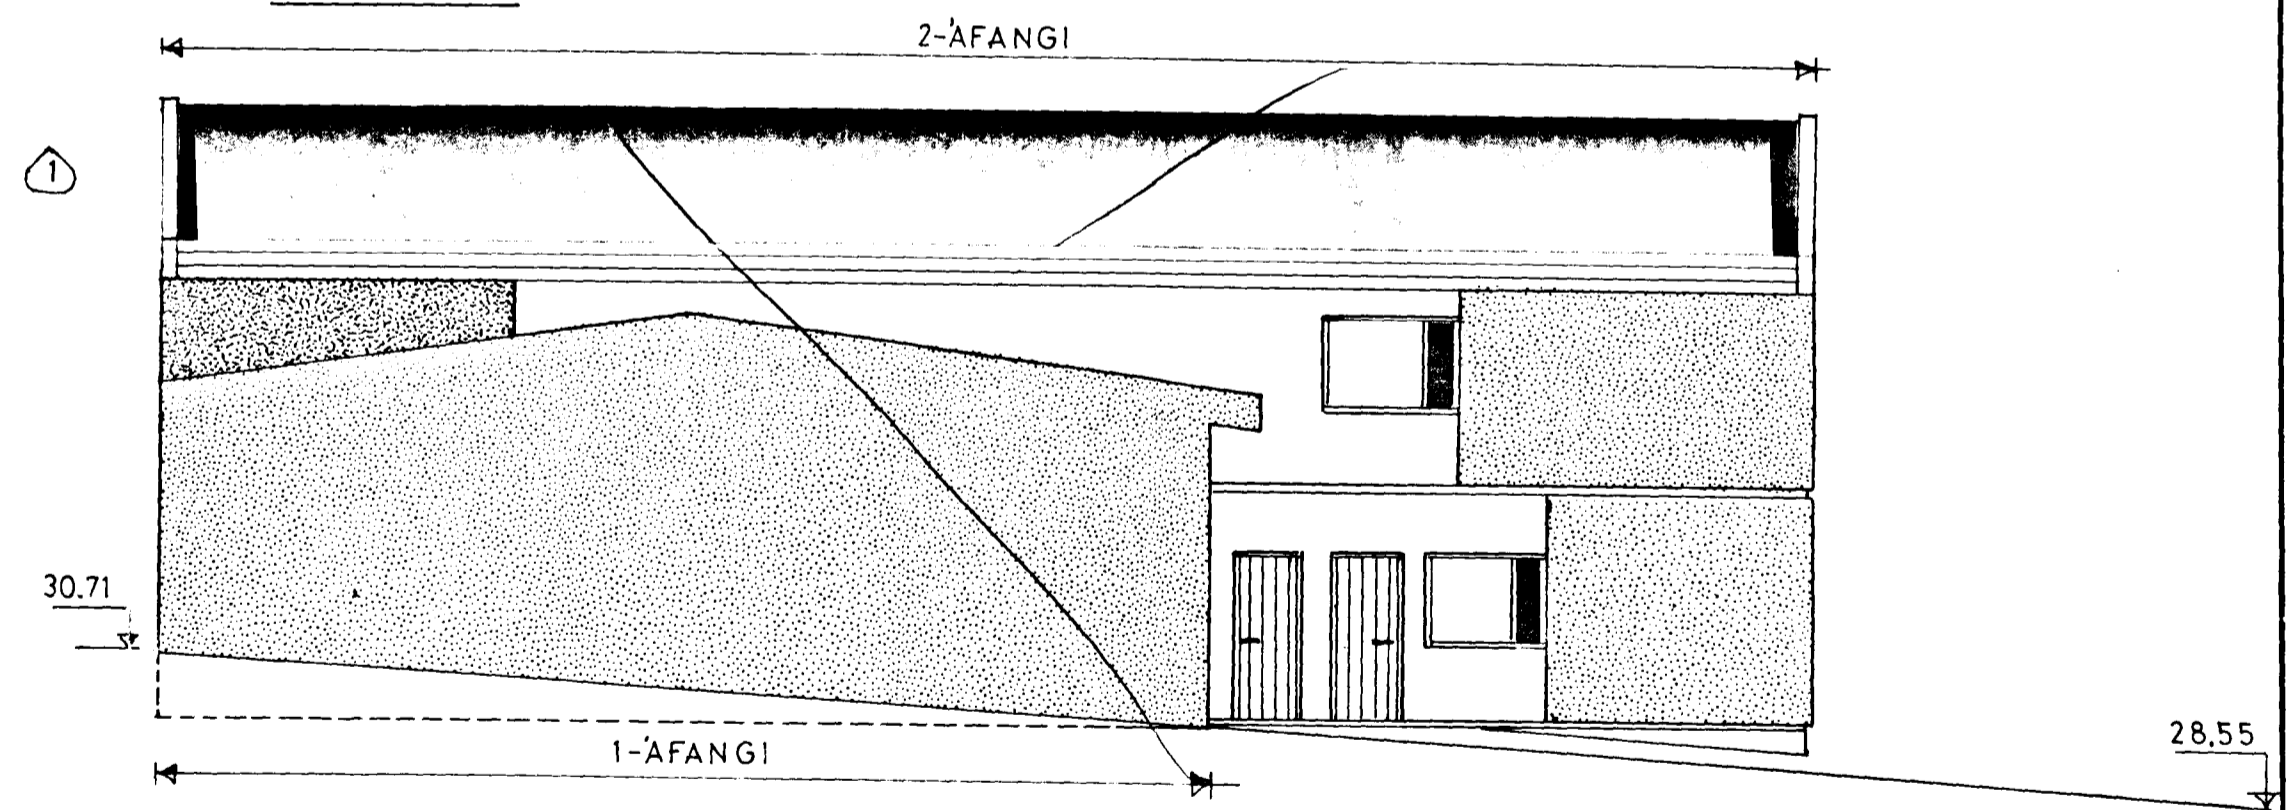

8220-0030-01

STAPAHRAUN3 HAFNARF.	
ÚTLIT - SNID	
INDRÍÐI INDRÍÐASON MTFÍ	
STAPASEL 2 REY KJAVÍK S. 774 13	

BR	DAG SET	BREYTING
1	21.6.82	ÞAK.
2	21.6.82	VEGGUR.
Indrið. Indriðason.		

HANNAÐ II TEIKNAD AT. SAMP. Indrið. Indrið. DAGS 11.6.82 KVARDI 1:100 NR. 4. AF 4.