


STAPAHAUN NR. 3

GRUNNMYND MKV 1:100 1-HÆÐ.

Sampykkt á fundi bygginga-
nefndar p. 28.6.1980
BYGGINGAFULLTRÚINN
Í HAFNARFIRDI

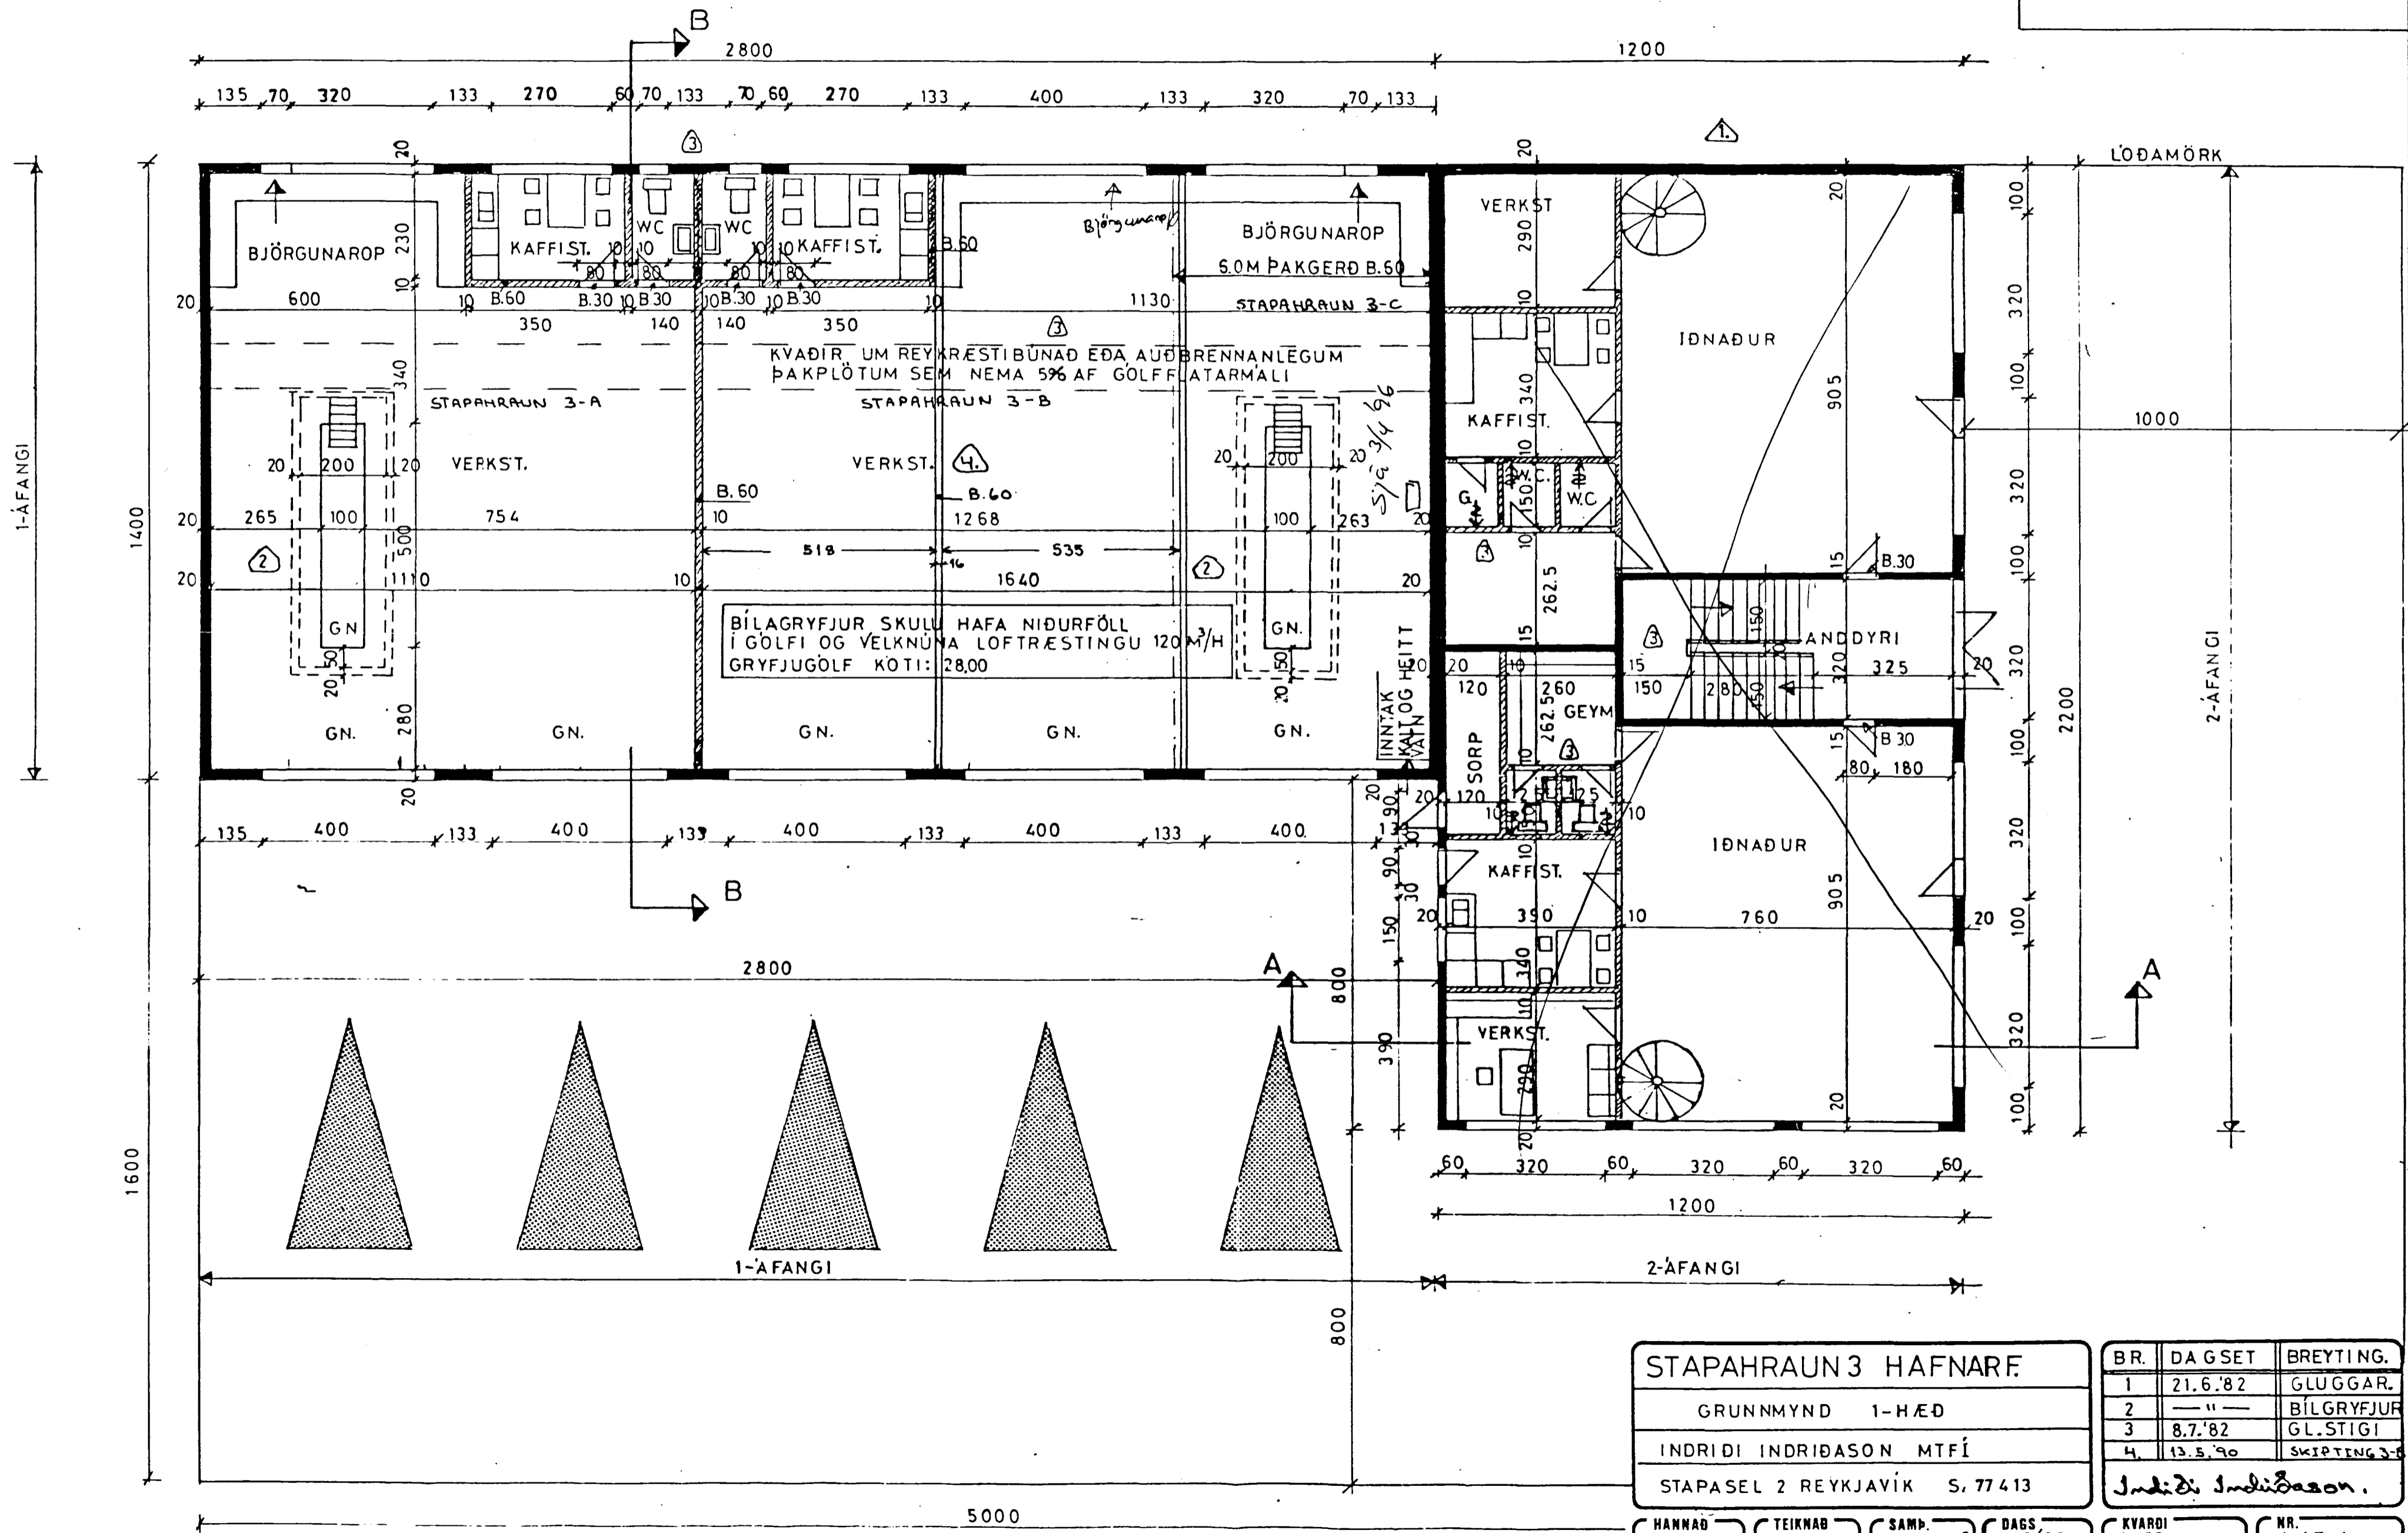

STAPAHAUN 3 HAFNARF.
GRUNNMYND 1-HÆÐ
INDRIDI INDRIDASON MTFÍ
STAPASEL 2 REYKJAVÍK S. 77 413

BR.	DA GSET	BREYTING.
1	21.6.82	GLUGGAR.
2	"	BÍLGRYFJUR
3	8.7.82	GL.STIGI
4	13.5.90	SKIPTING 3-B

Indridi Indridason.

HANNAÐ II TEIKNAD AT. SAMP. 11.6.82 DAGS 11.6.82 KVARDI 1:100 NR. 1. AF 4.