


Adems J. áfangi er  
Samiþýktur

I. ÁFANGI  
Sambúkt á fundi bygginga-  
nefndar 11.8.1982  
BYGGINGAÁTULLIRIÐUN  
I HAFNARFIRÐI  
S. Jónsson

VESTUR.

1-ÁFANGI


2-ÁFANGI

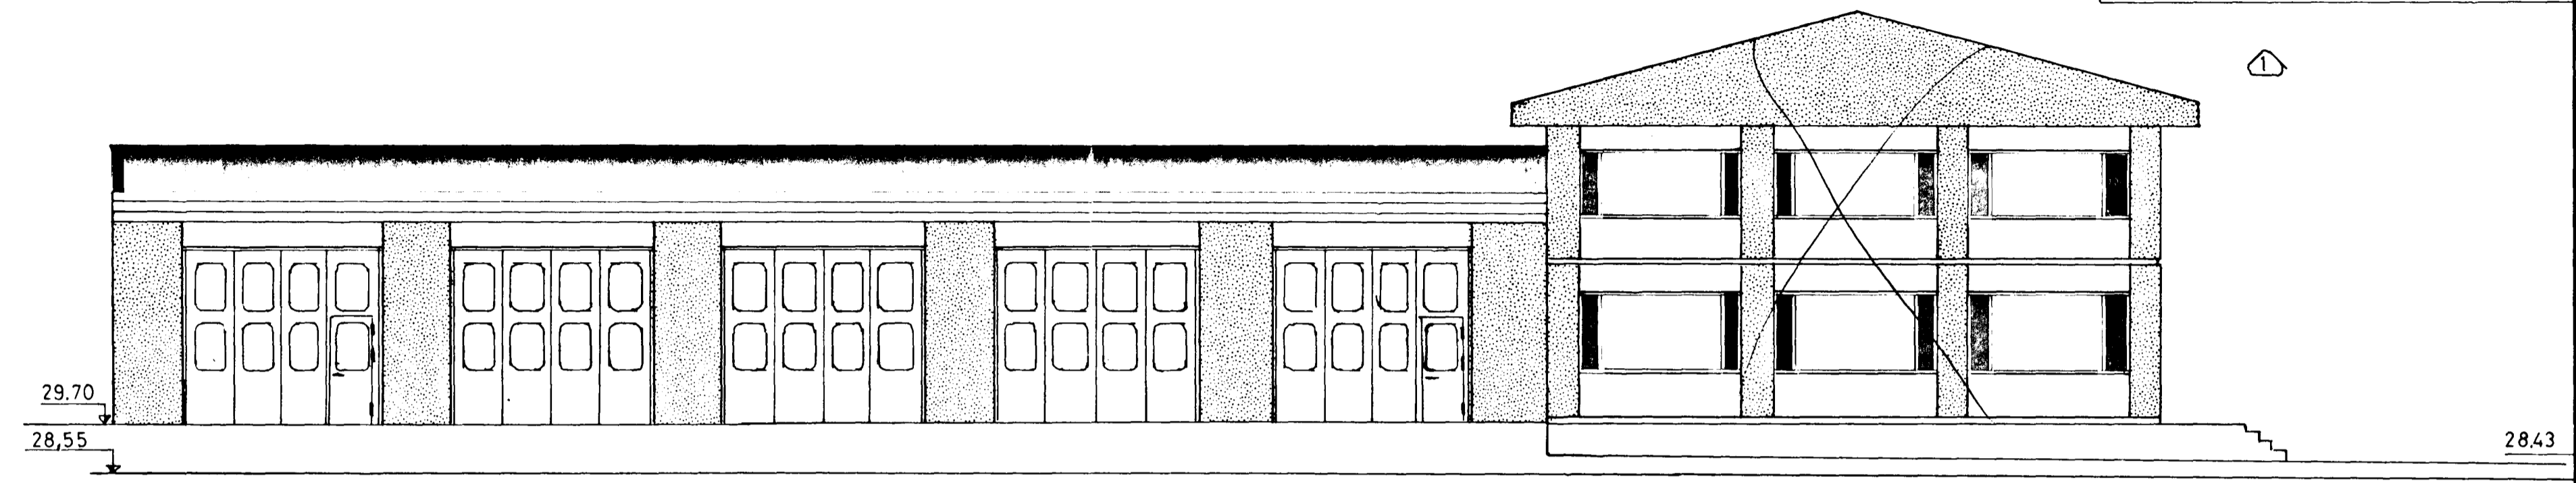

AUSTUR.

2-ÁFANGI

1-ÁFANGI

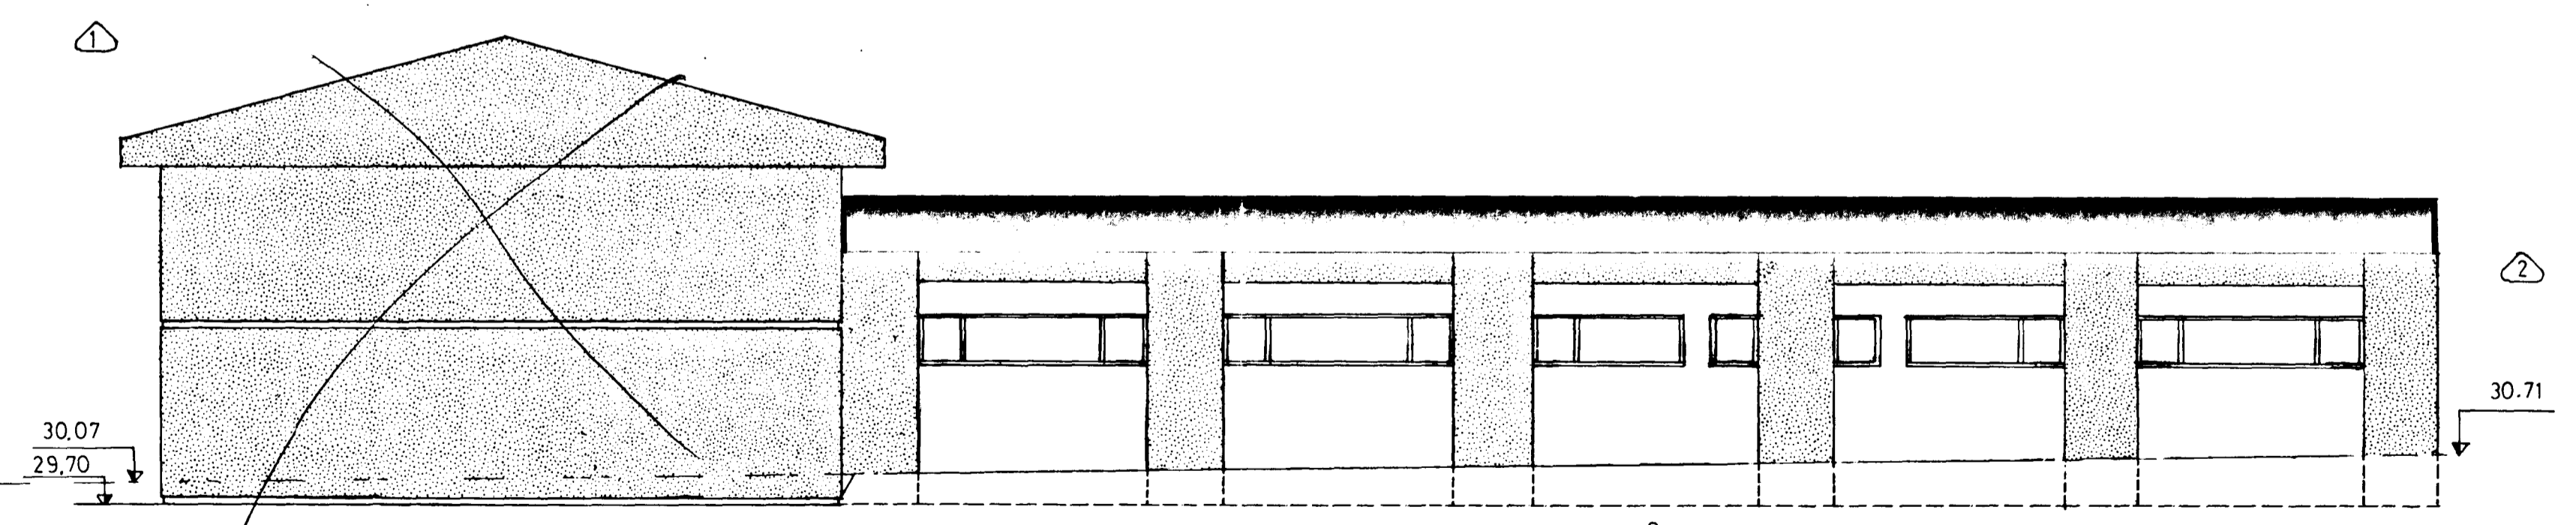

8220-0030 01

STAPAHAUN 3 HAFNARF.  
ÚTLIT  
INDRIDI INDRIDASON MTFÍ  
STAPASEL 2 REYKJAVÍK S. 77413

BR.	DAGSET.	BREYTING.
1	21.6.82	ÞAK-GLUGG.
2	— " —	GLUGG-VEGG.
3	8.7.82	GLUGGAR.

S. Jónsson

HANNAÐ II. TEIKNAD A.T. SAMP. Indridason DAGS, 11.6.82 KVARDI 1:100 NR. 3.AF 4.