




SNID A-A

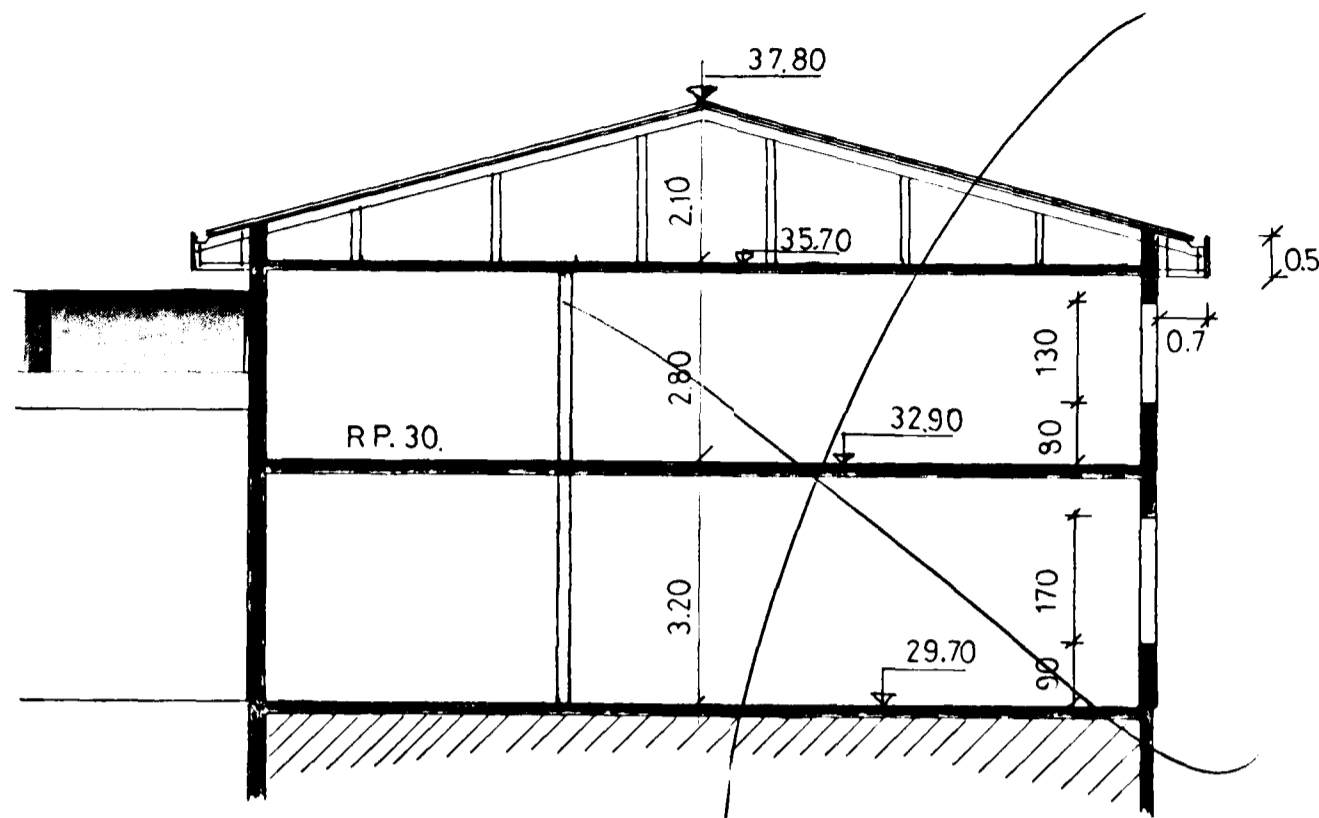


SUÐUR

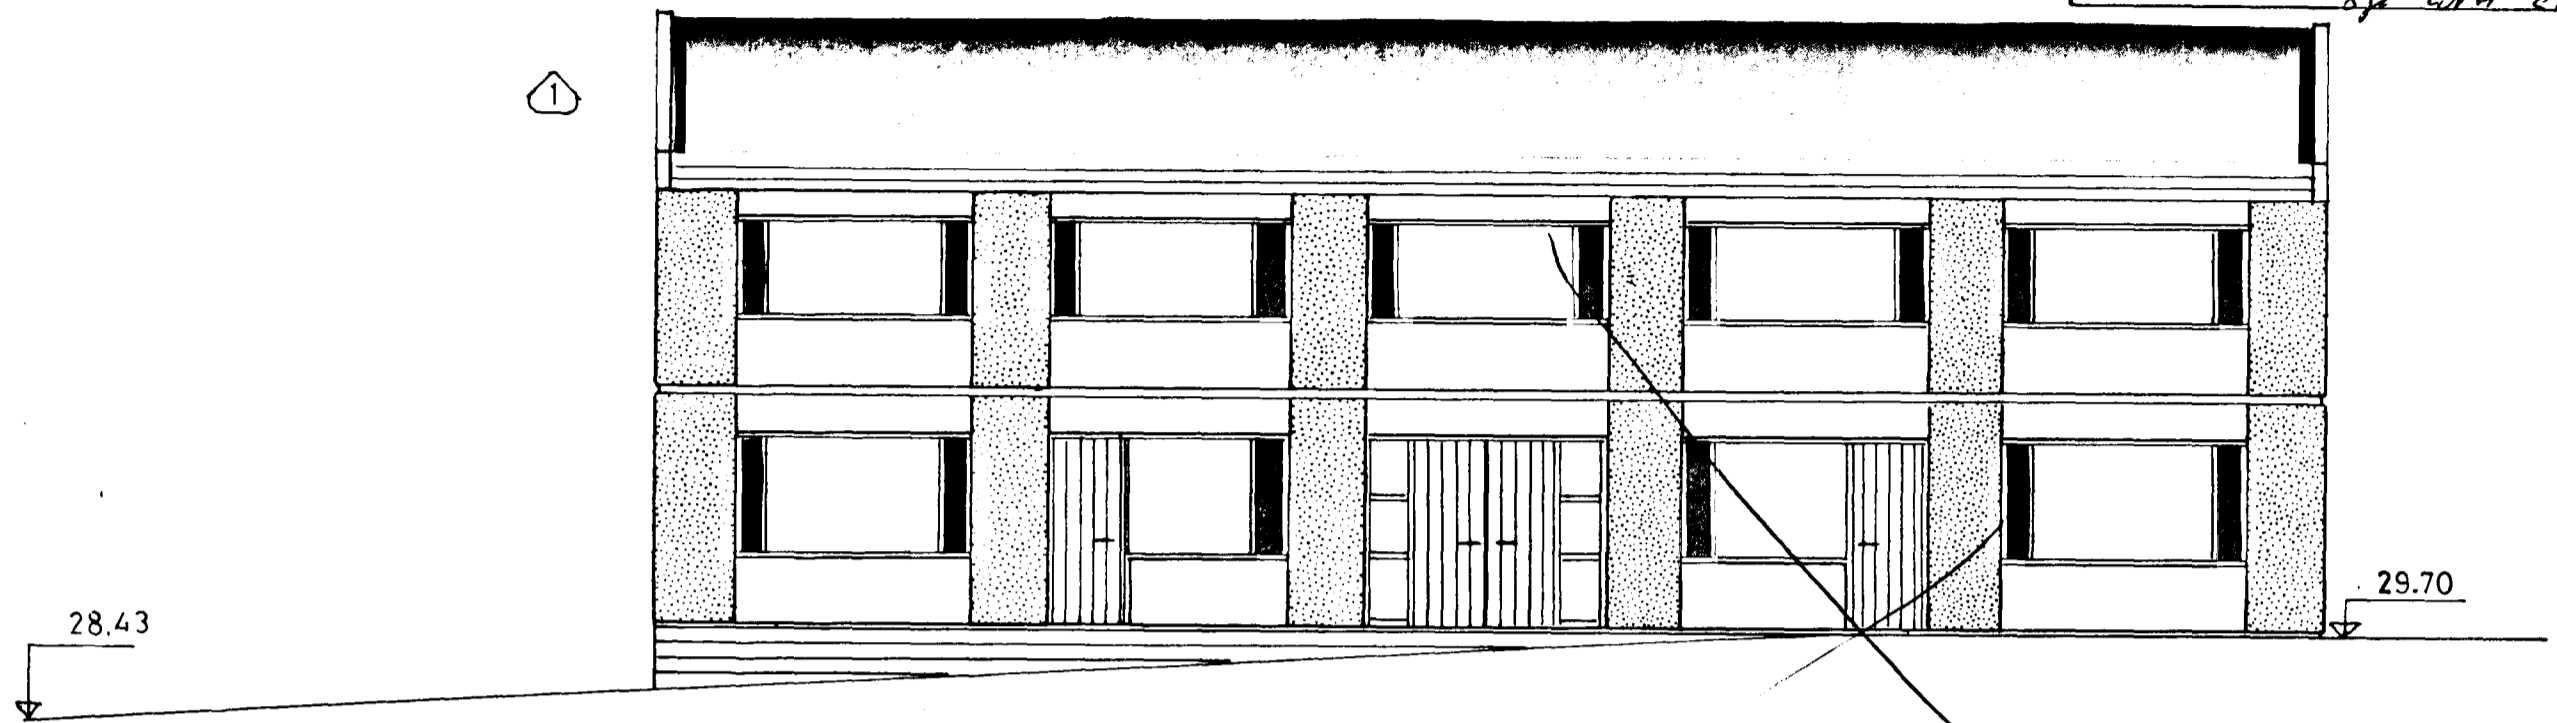

SNID B-B

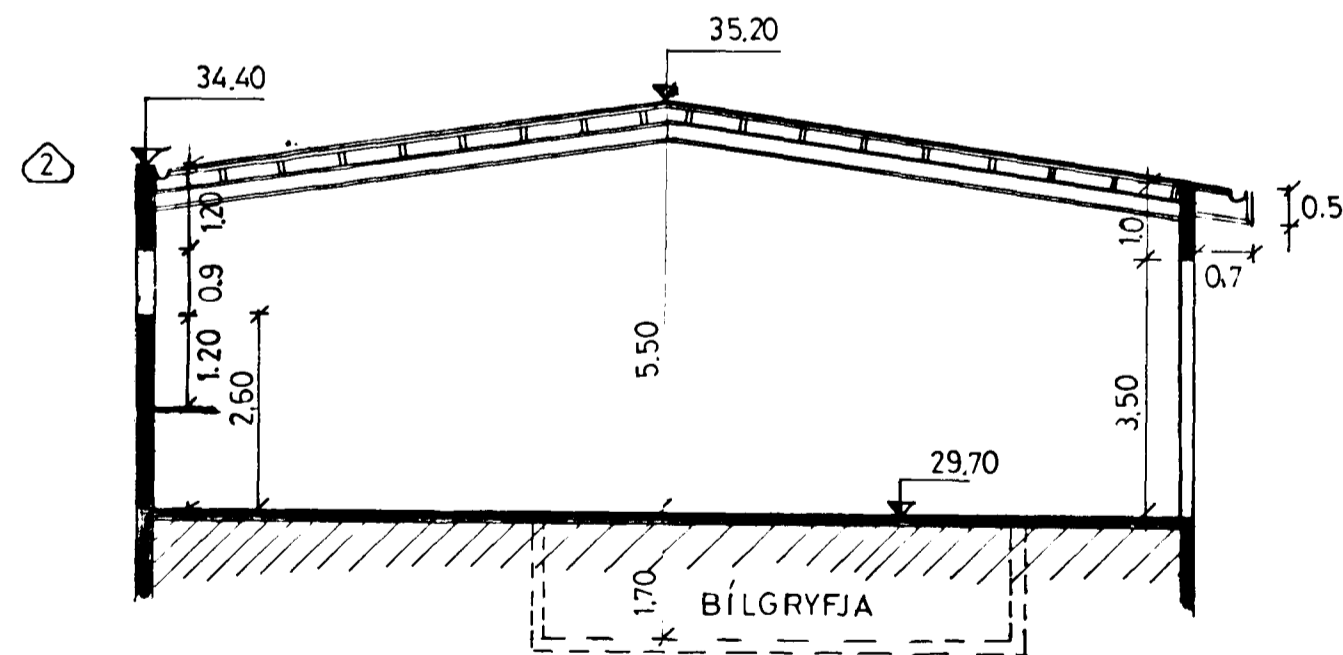

NORÐUR

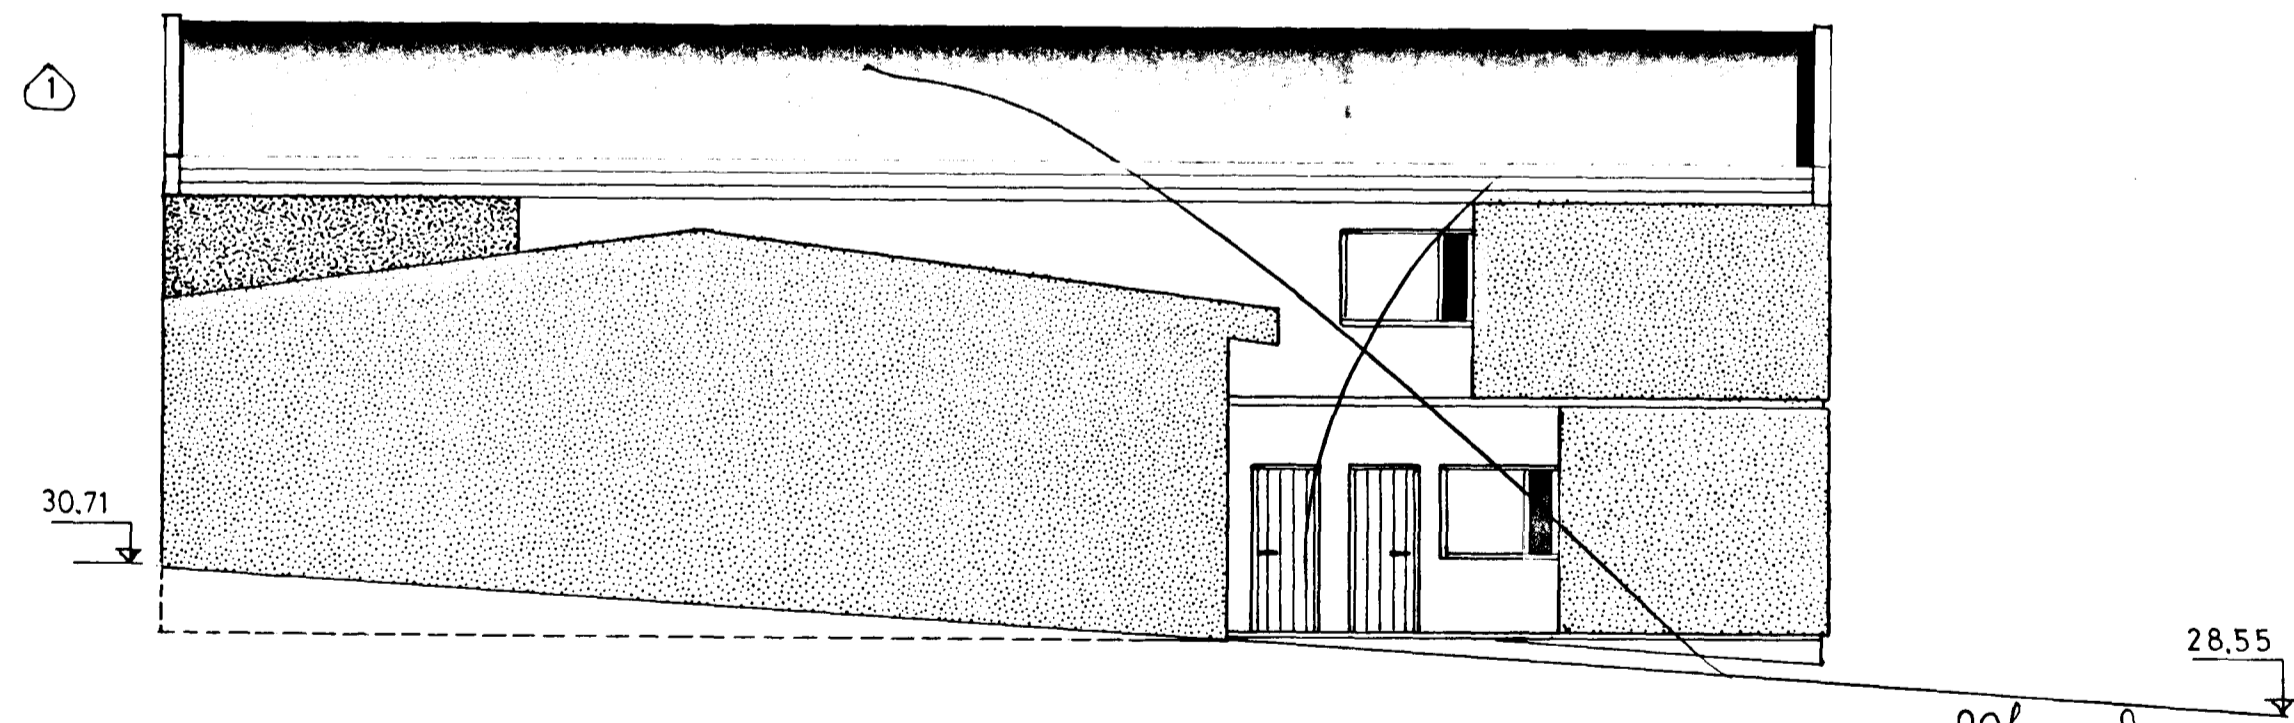

Áskilið er samþykkt
Brunamálastofnunar ríkisins

Samþykkt á fundi bygginga-
nefndar þ. 14.7. 1982
BYGGINGA-NEFNDIN
TILMÁLAFRÓM
[Signature]

Áskilið er samþykkt
húsnámsráðgjafar

SAMÞYKKT 27.7.1982
SBR. BRÉF DAGS. 27.7.1982

BRUNAMÁLASTOFNUN RÍKISINS
[Signature]

| | |
|--------------------------------|--|
| STAPAHRUN3 HAFNARF. | |
| ÚTLIT - SNID | |
| INDRIDI INDRIBASON MTFÍ | |
| STAPASEL 2 REYKJAVÍK S. 774 13 | |

| BR | DAGSET | BREYTING |
|----|---------|----------|
| 1 | 21.6.82 | ÞAK. |
| 2 | 21.6.82 | VEGGUR. |

Indridi Indriðason

| | | | | | |
|--------------|----------------|-----------------------------|-----------------|-----------------|---------------|
| HANNAÐ II | TEIKNAD AT. | SAMP. <i>[Signature]</i> | DAGS 11.6.82 | KVARÐI 1:100 | NR. 4. AF. |
|--------------|----------------|-----------------------------|-----------------|-----------------|---------------|