


Áskilið er samþykkt
Grunnamálastofnunar ríkisins


Samþykkt á fundi bygginga-
nefndar nr. 1417, 1982
[Signature]

Áskilið er samþykkt

VESTUR.

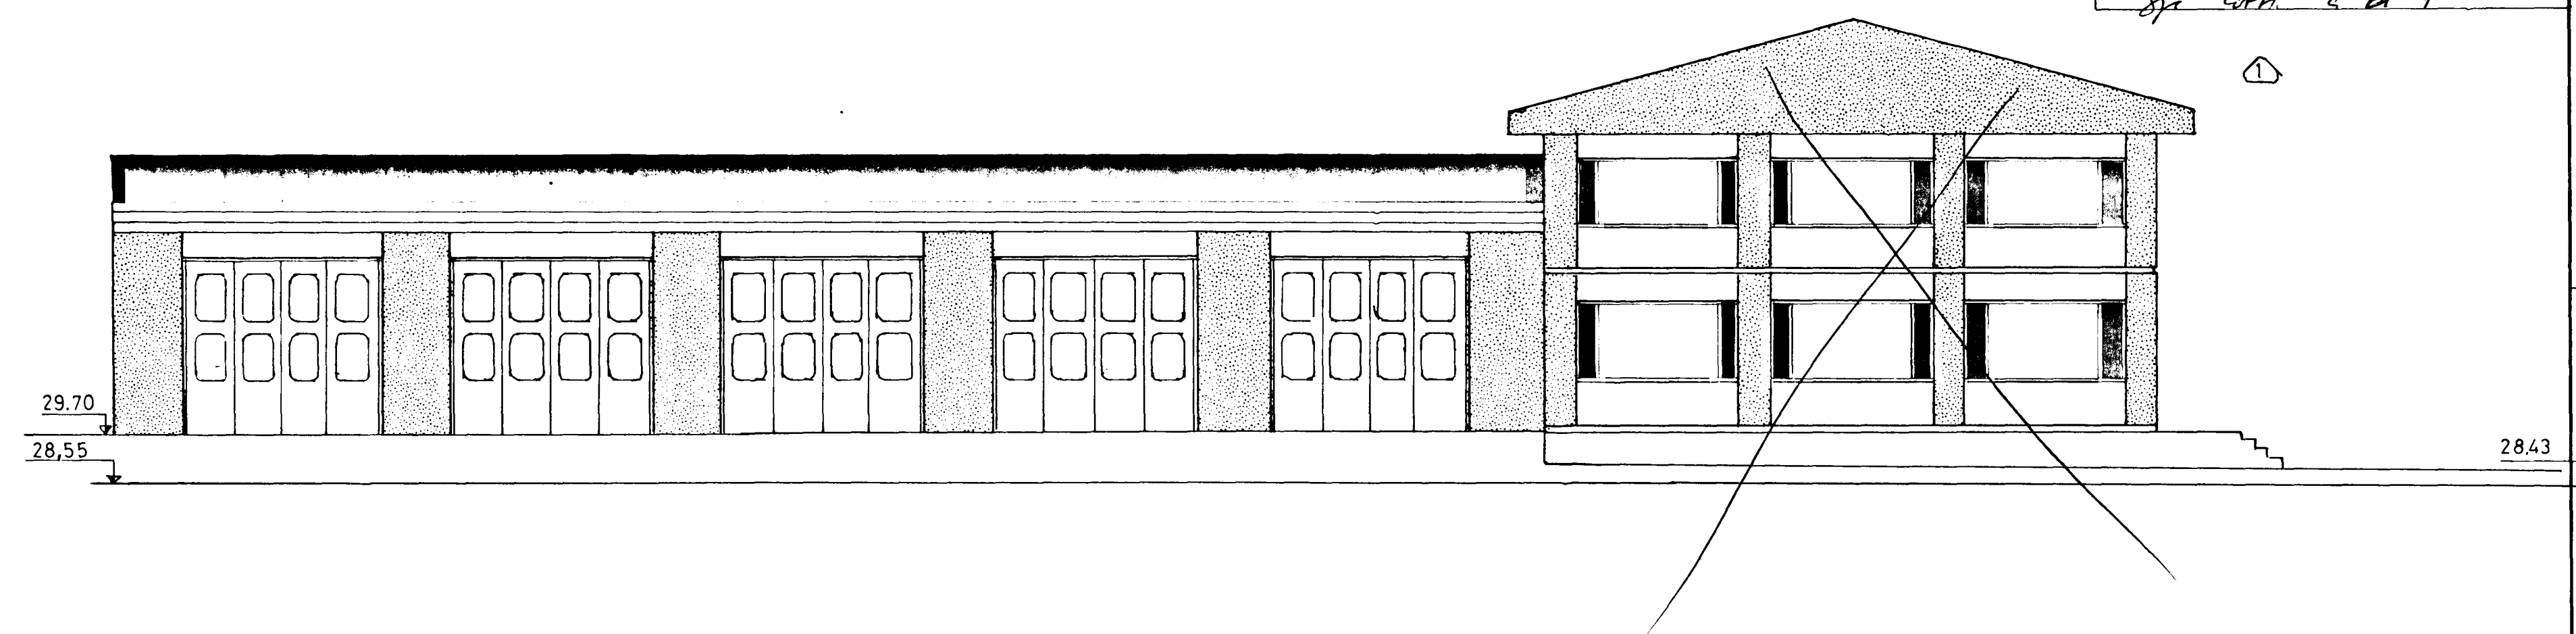

AUSTUR.

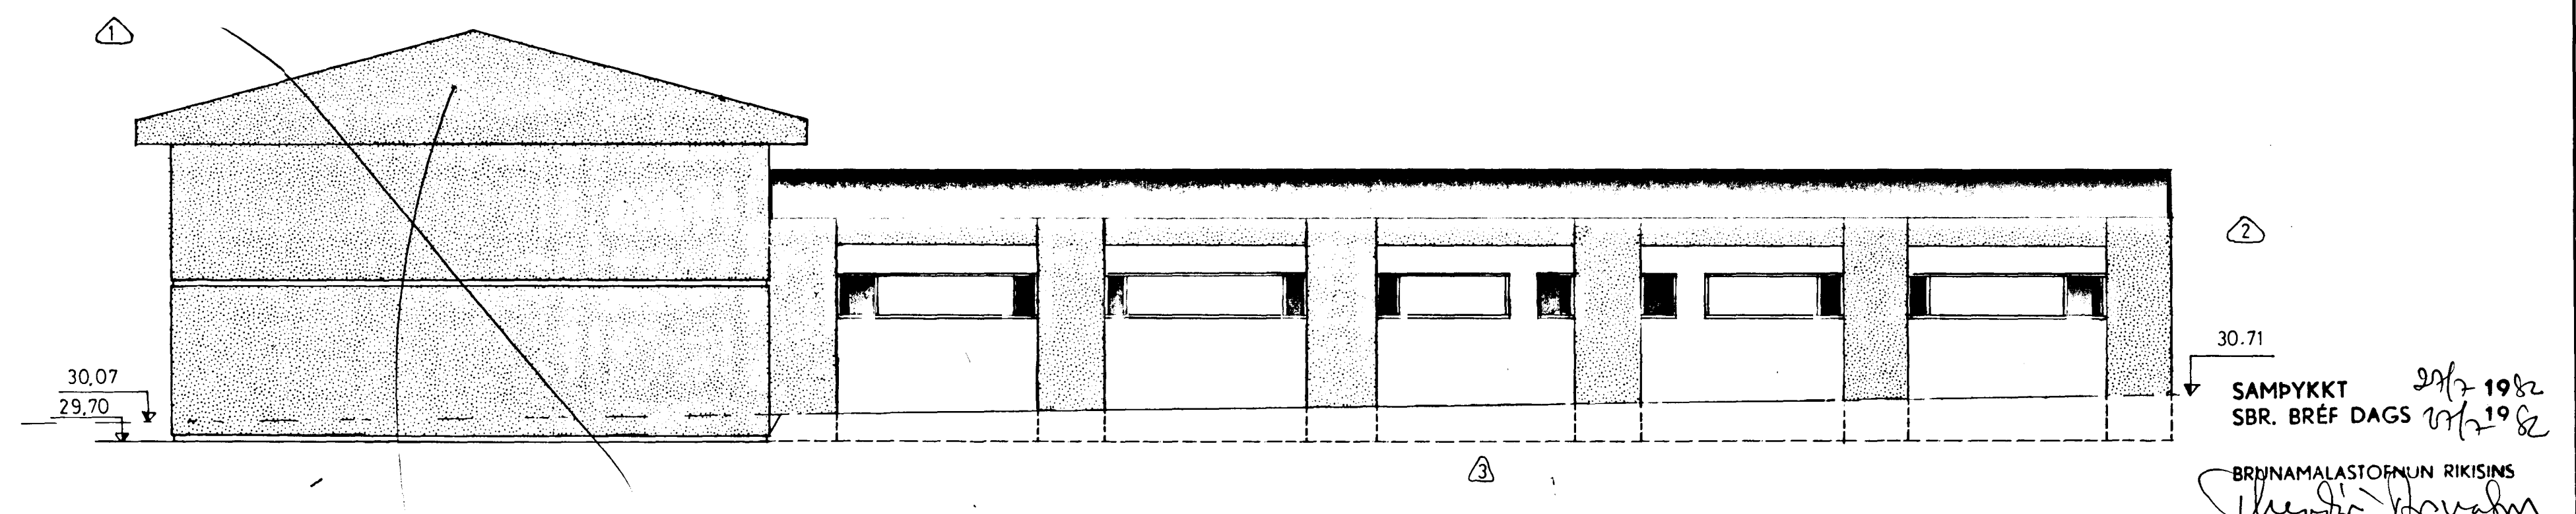

SAMPYKKT 21/7 1982
SBR. BRÉF DAGS 17/7 1982

BRUNAMALASTOFNUN RIKISINS
[Signature]

STAPAHAUN 3 HAFNARF,	
ÚTLIT	
INDRIDI INDRIDASON M.F.Í	
STAPASEL 2 REYKJAVÍK S. 77413	

BR.	DAGSET.	BREYTING.
1	21.6.82	ÞAK-GLUGG
2	— " —	GLUGG-VEGG
3	8.7.82	GLUGGAR,

[Signature]

HANNAÐ II.	TEIKNAD A.T.	SAMP. <i>[Signature]</i>	DAGS. 11.6.82	KVARÐI 1:100	NR. 3.AF 4.
---------------	-----------------	-----------------------------	------------------	-----------------	----------------