



GRUNNMYND KJALLARI


- 1. SKRIFSTOFA 8,6 m²
- 2. KAFFISTOFA 7,0 m²
- 3. WC MEÐ STURTU 4,1 m²
- 4. RÆSTIKOMPA
- 5. GEYMSLA
- 6. VINNUSALUR
- 7. FÖT

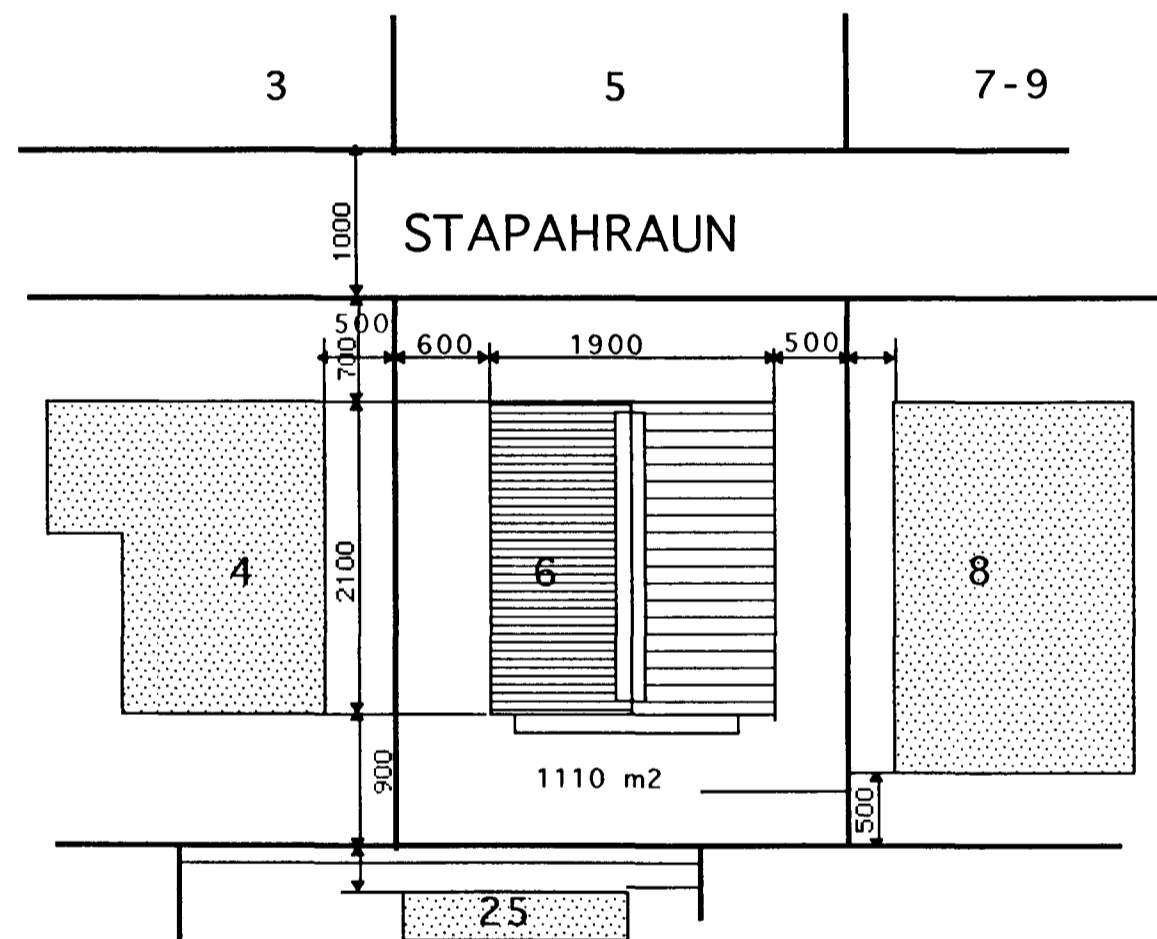

AFSTÖÐUMYND 1:500

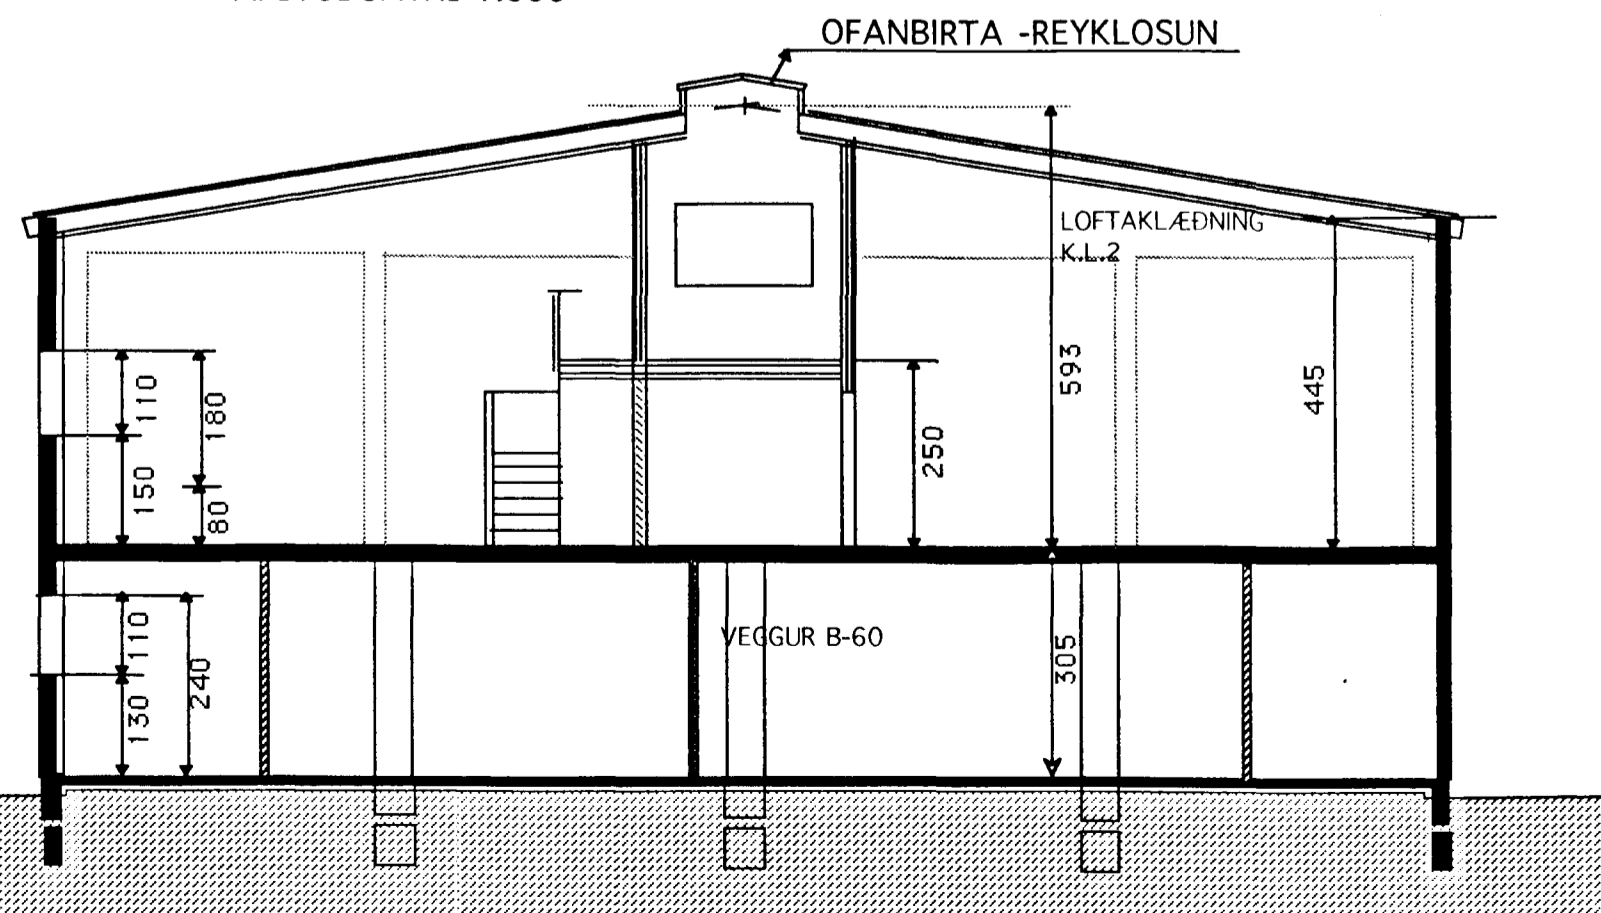


SNID A-A

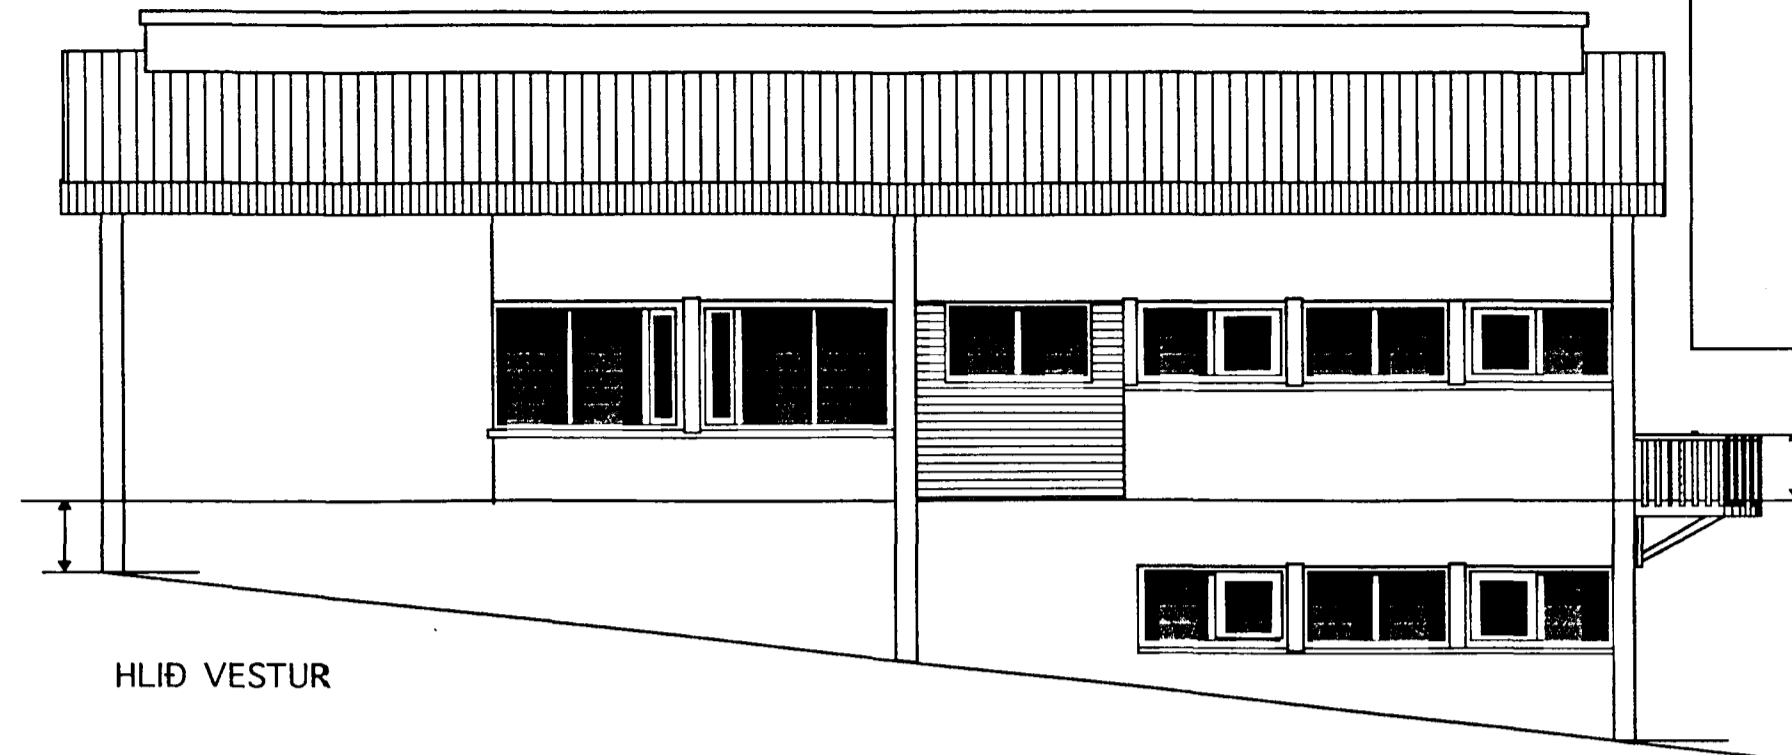

HLID VESTUR



HLID VESTUR

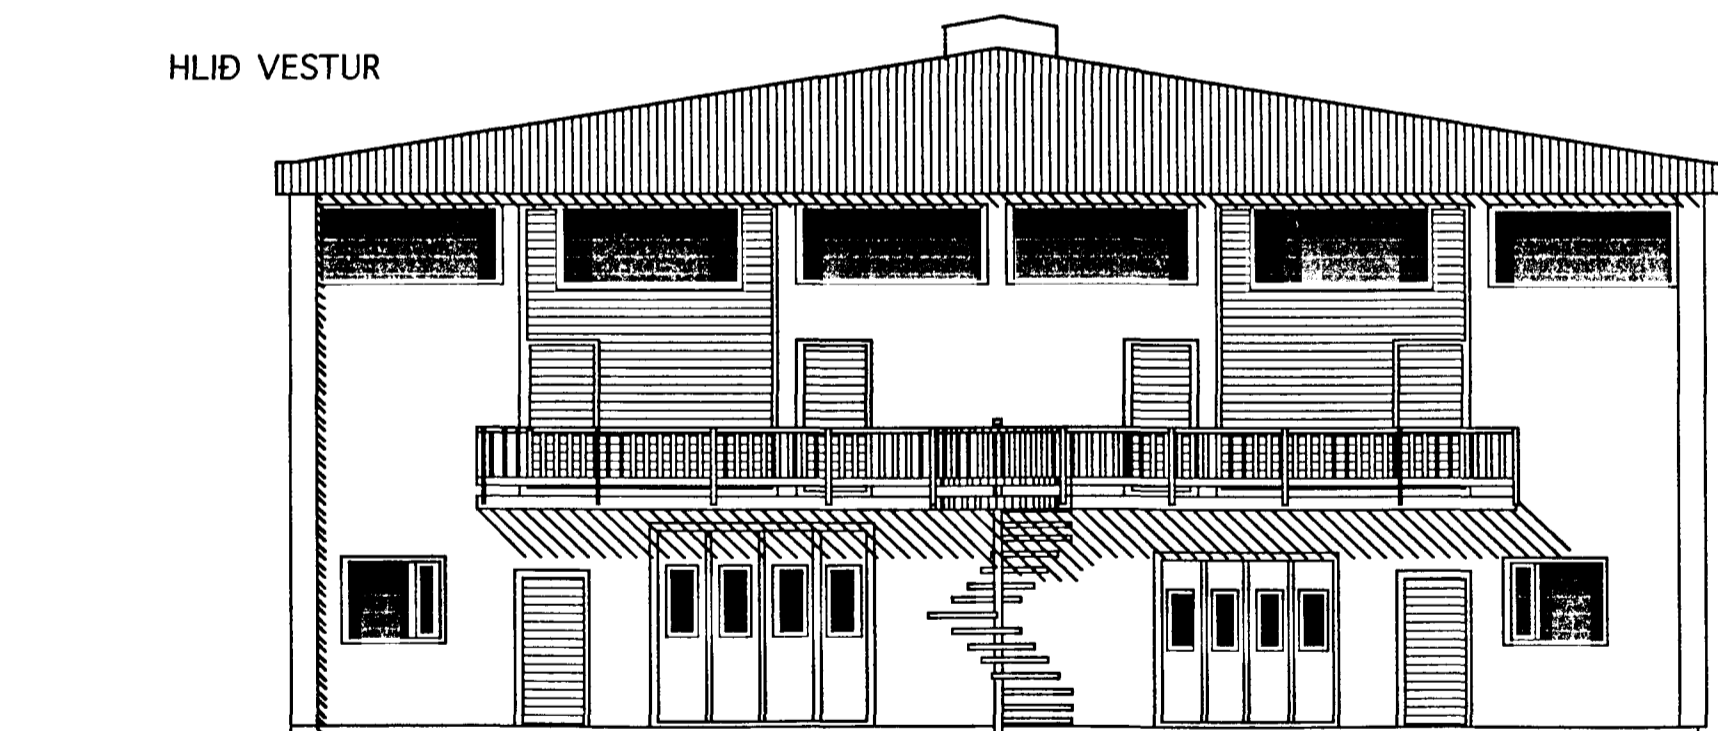

GAFL SUÐUR

BREYTT Í DESEMBER 1996

KJALLARA SKIPT Í TVÖ EIGNARHLUTA. NÝIR GLUGGAR Á VESTURHLIÐ OG INNKEYRSLU HURÐ STÆKKUÐ OG FÆRÐ TIL.

ENDUR TEIKNAD OG BREYTT EFTIR TEIKNINGU VMH TEIKN. B.G. DAGS. 07-07-95

	Heiti	STAPAHAUN 6 HAFNARFIRÐI V/ EIGNARH. STEINSTEYPUSÖGUN ehf.	kvarði	1:100 -1:500	verk nr.
	Verkefni	GRUNNMYND SNID, ÚTLITSMYNDR AFSTÖÐUMYND, SKÝRINGAR	dags.	DES. 96"	týpa nr.
			hönnun	G.G.	teikn. nr.
			teikn	G.G.	A-1

Austurgata 45 220 Hafnarfirði s. 555-2020 FAX 555-2021

Handwritten signature and initials

Samþykkt þann
10 DES. 1996
Byggingatulltrúnn í Hafnarfirði
Erlendur Hjálmarsson