


**ÖGILT**

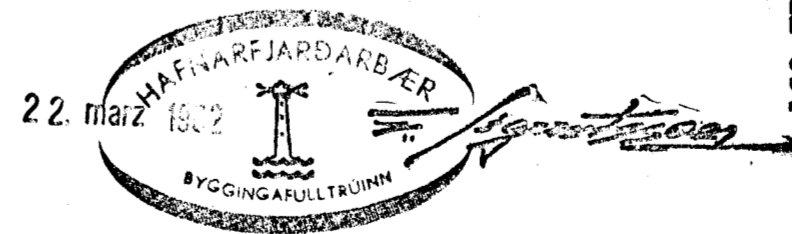

AFSTADA 1:500

VARDANDI SKÝRINGAR SJÁ BL.9  
 Þakniðarfjöll skulu ekki tengjast  
 v. l. s.

STEINGRÍMUR TH. ÞORLEIFSSON, MTFI	
TEIKNISTOFA - ARMÚLA 6 - SIMI 3-22-44	
VERK:	STAPAHRAUN NR. 6 HAFNARFIRÐI
MÁL:	1:50-1:500
DAGS:	JAN.-1982
BLAD:	4
BREYTT:	
	FRÁRENNSLISLAÐNIR GRUNNMYND 1.HEDAR -AFSTADA
	<i>Steingrímur Th. Þorleifsson</i>