
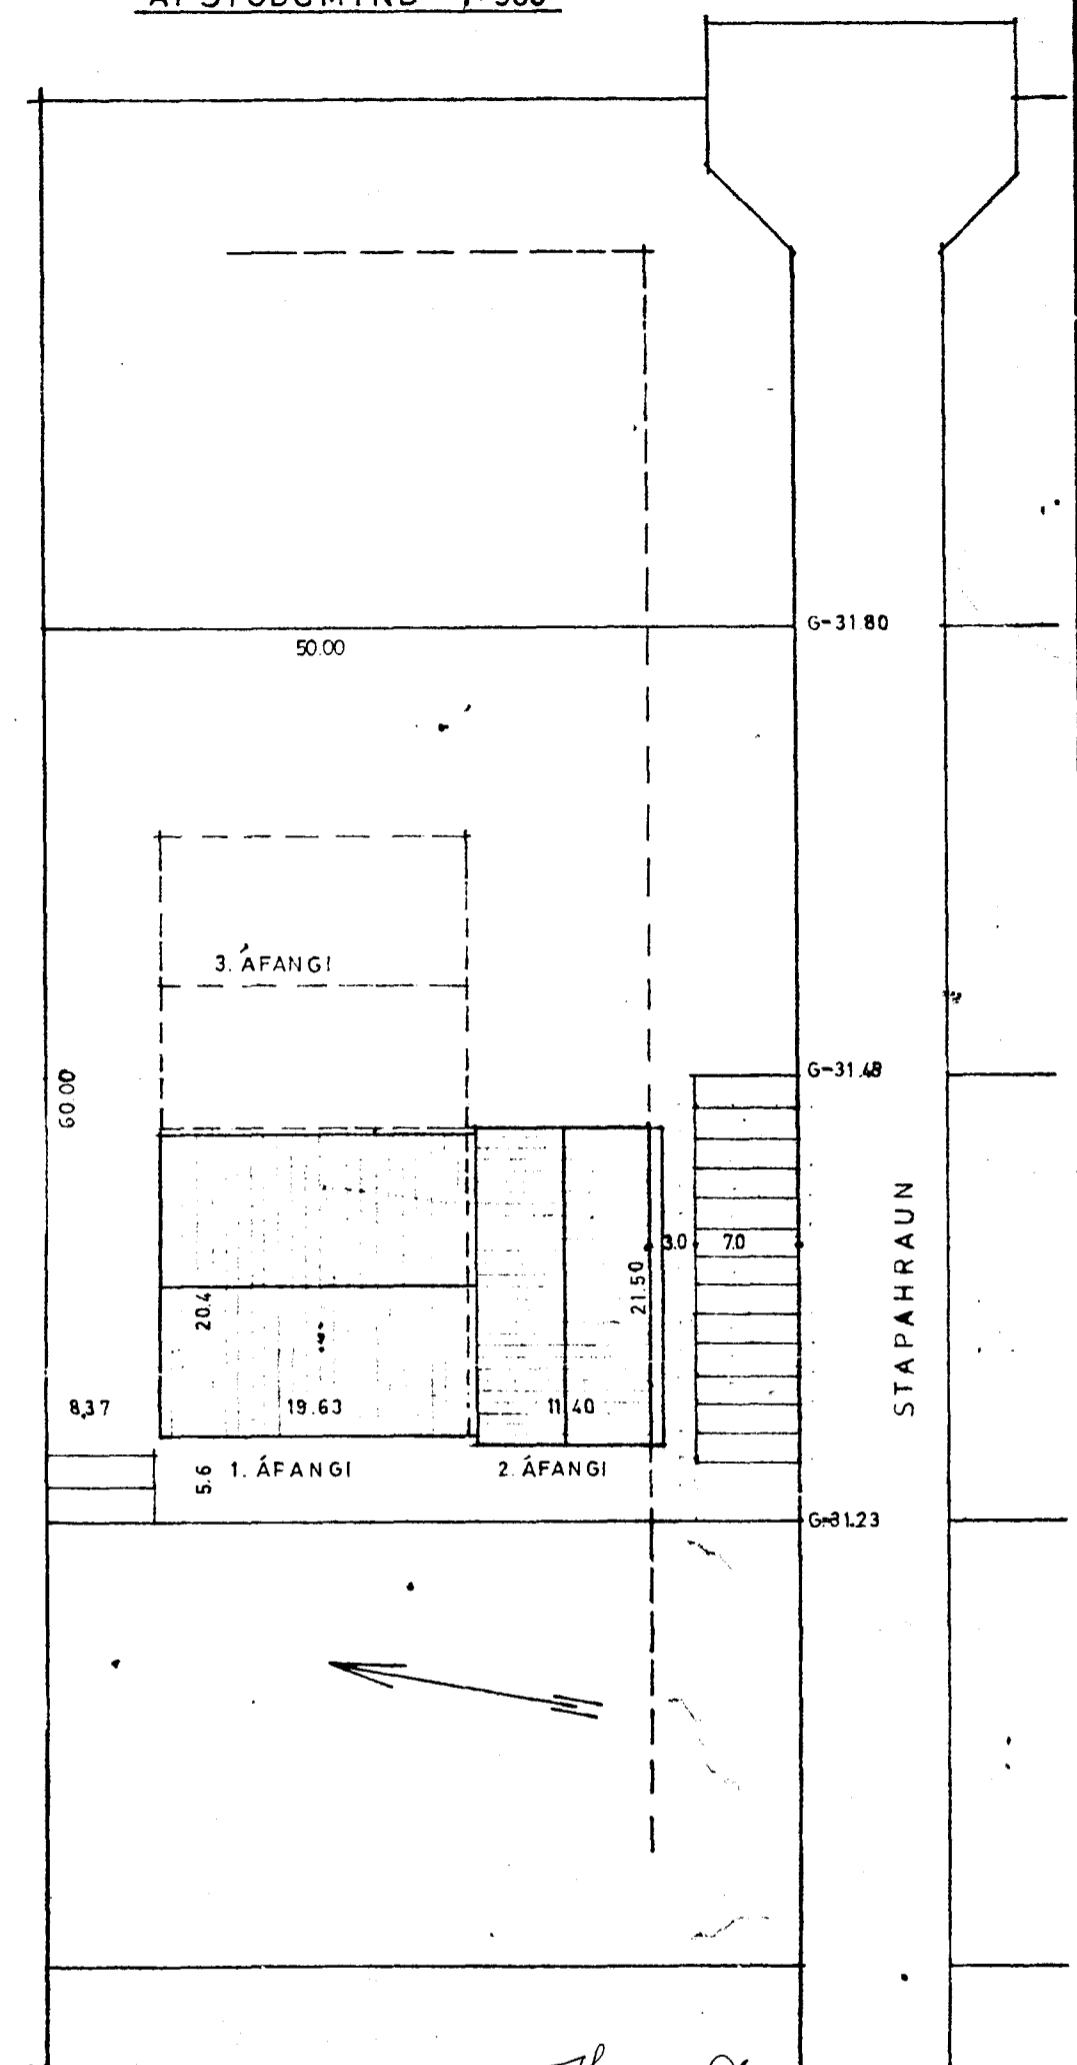


Áskili er samþykkt
Efnisgeymsla

Áskili er samþykkt
bæturáætlanir

5 9 84
Sveinbjörn Sigurdsson

AFSTÖÐUMYND 1:500

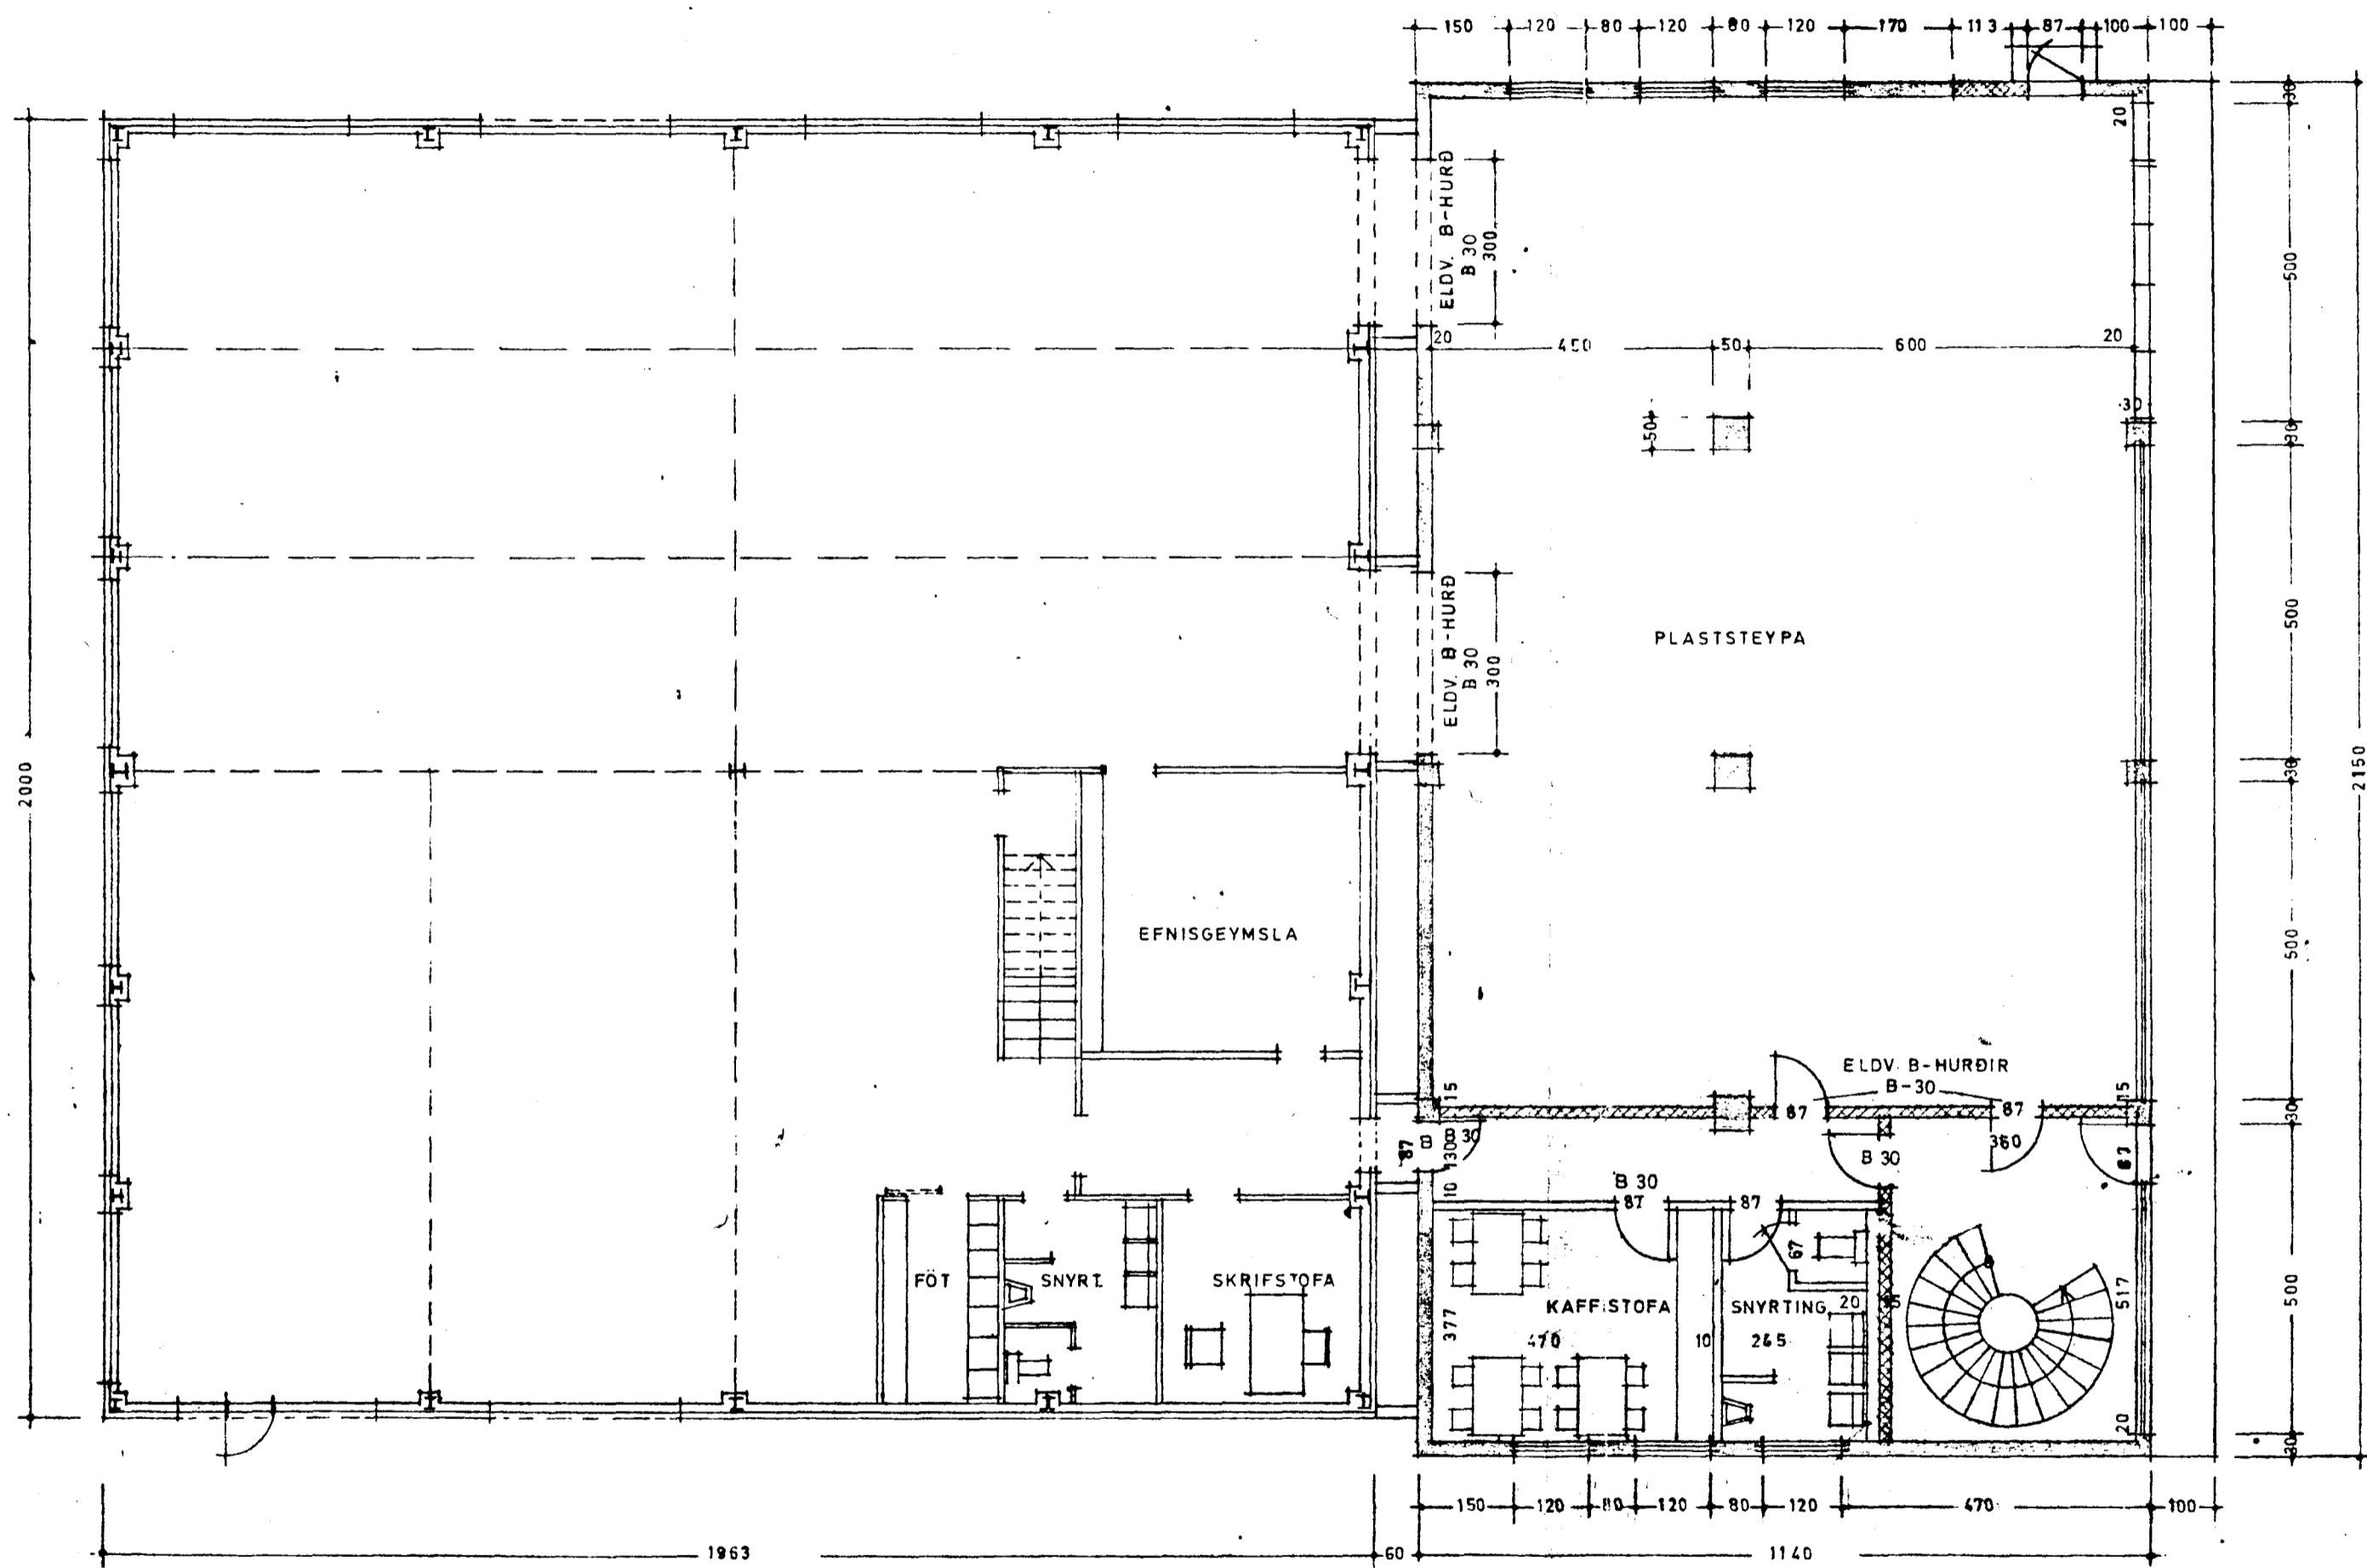

SAMÞYKKT 7/2 1986
SBR. BRÉE DAGS. 19

BRUNAMÁLASTOFNUN RÍKISINS

Sveinbjörn Sigurdsson

SVEINBJÖRN SIGURDSSON TÆKNIFR.		
MIÐVANGI 116 SÍMI 52256 FTÍ		
STAPAHRÁUN 7. TREFJAR HF.	MKV. 1:100 1:500	DAGSETN. OKT. 83
2. ÁFANGI GRUNNMYND 1. HÆÐAR AFSTÖÐUMYND	BREYTING 3. áfangi	DAGS 11. 85
	Eyfirhugsetur	
	HANNAÐ	DREGIÐ
<i>Sveinbjörn Sigurdsson</i>	8303 - 1	