




5 9 87  
 20 11 85  
 Askiló er samþétt  
 Brunnamálastofnun Ríkisins

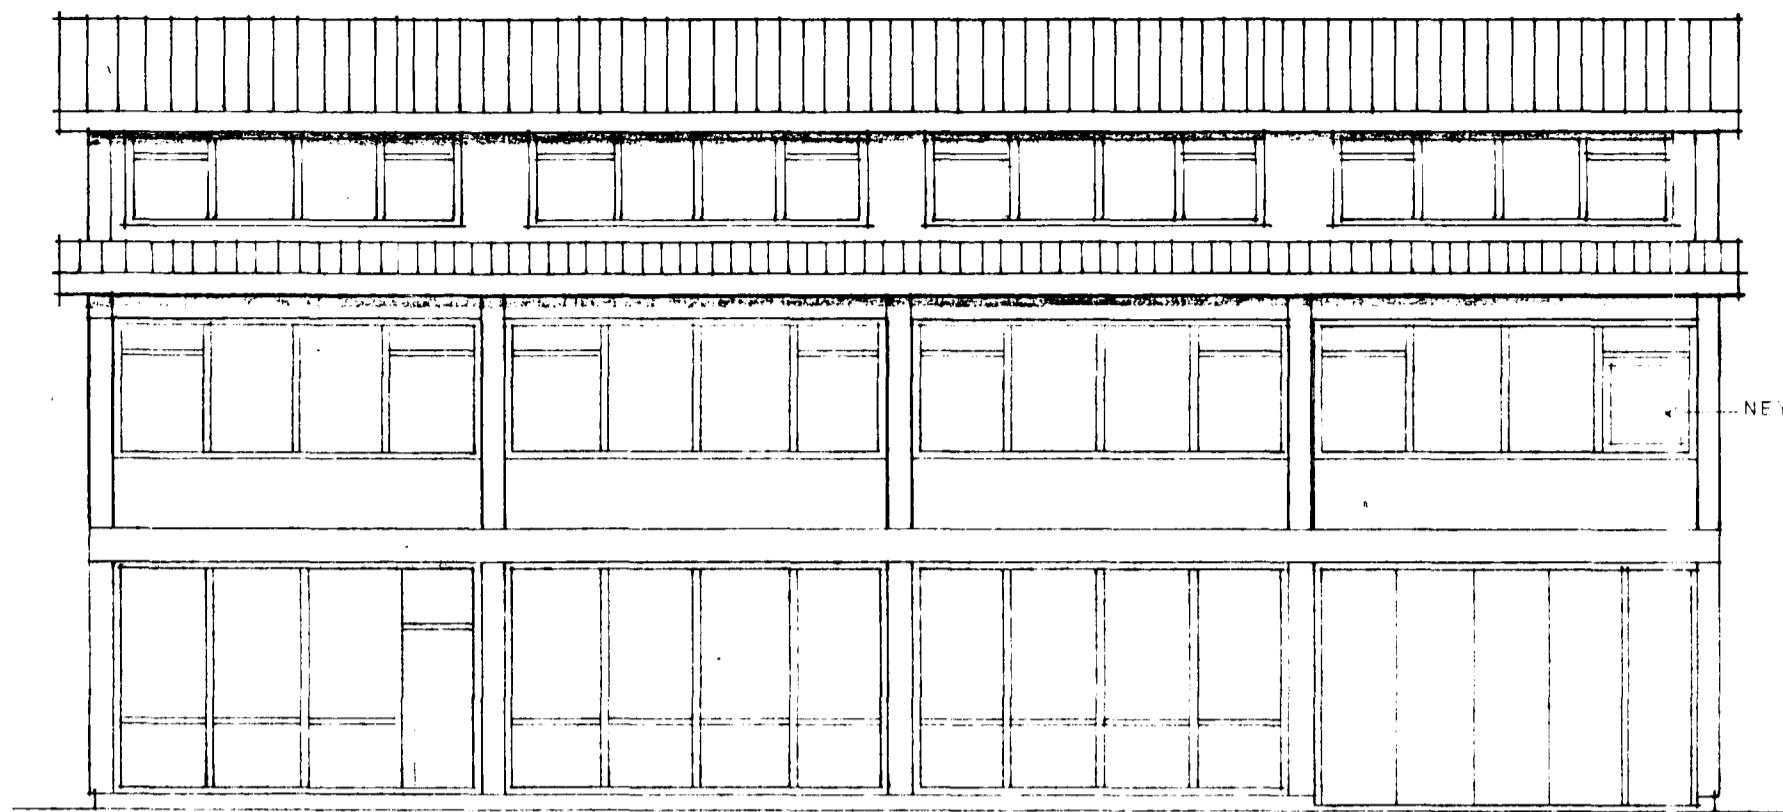


SÚÐUR - GÖTUHLÍÐ

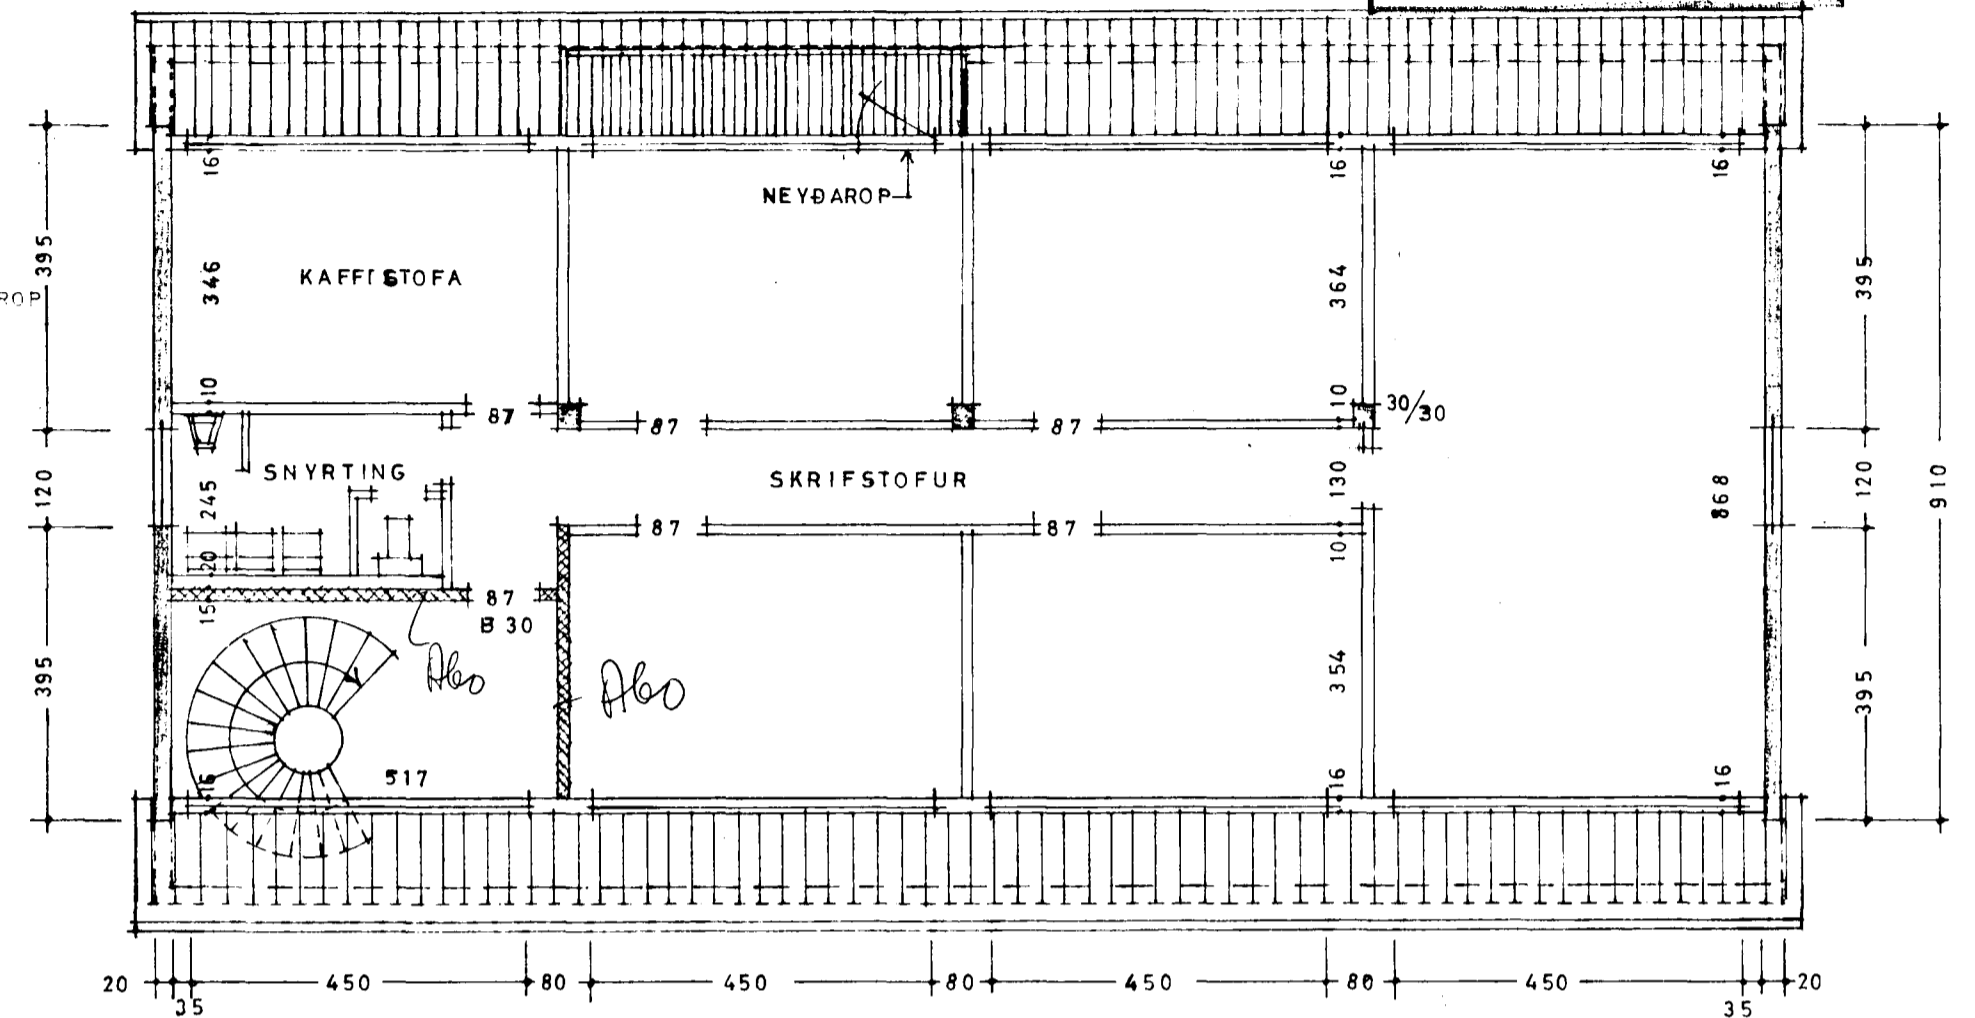

ÞAKHÆÐ

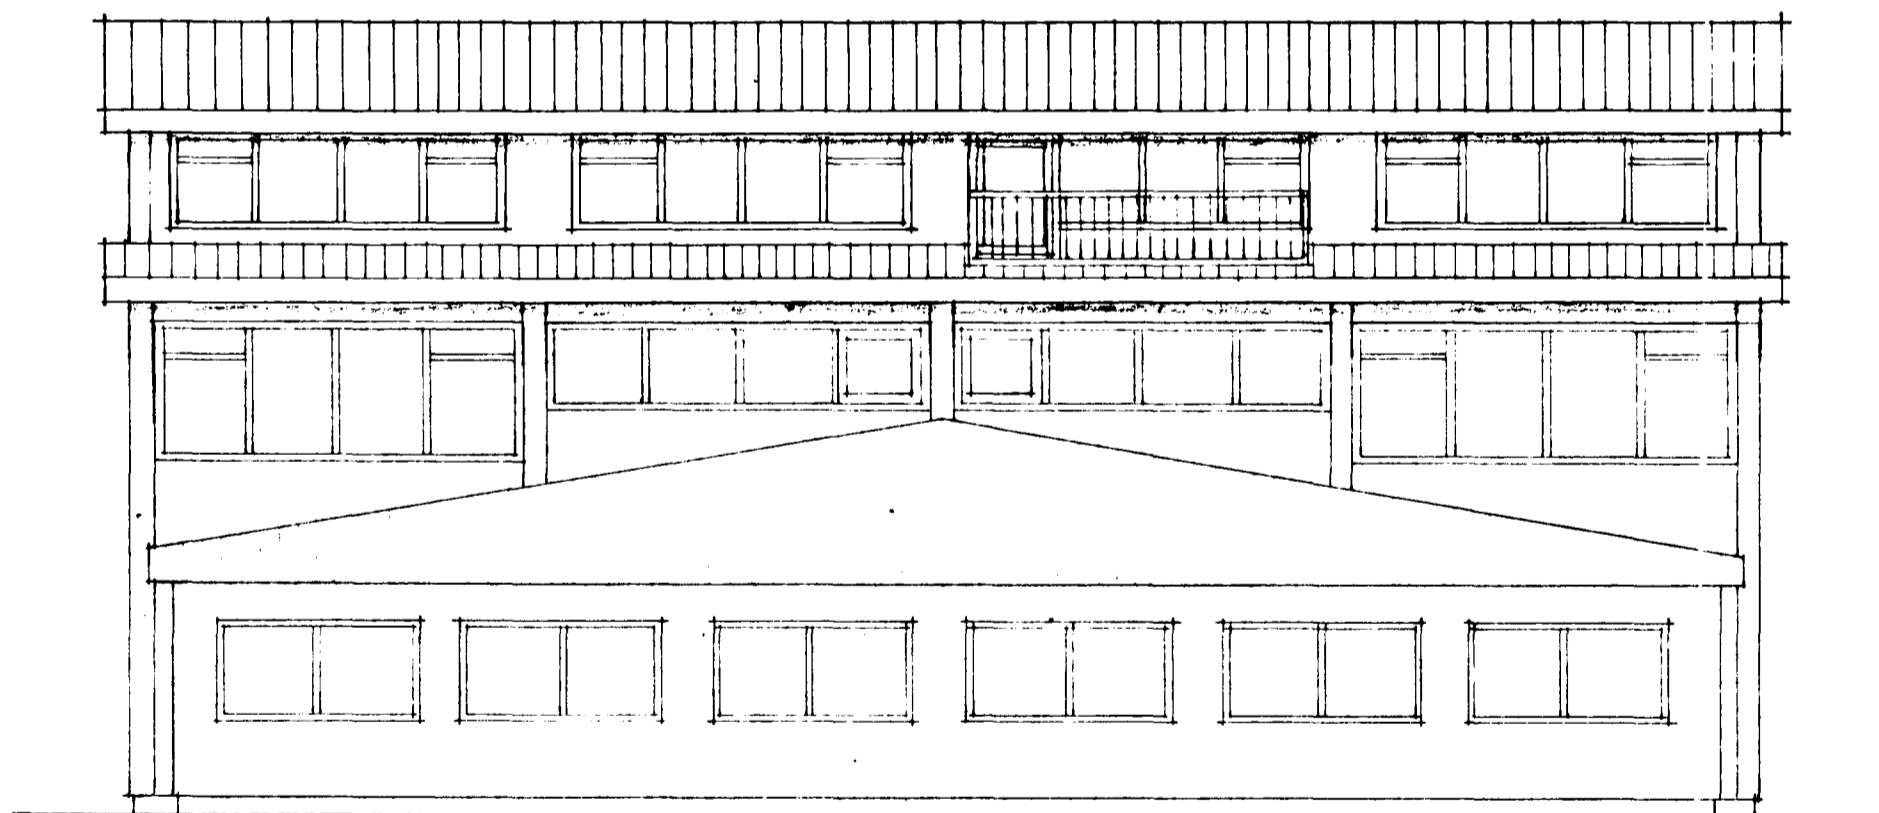

NORÐUR

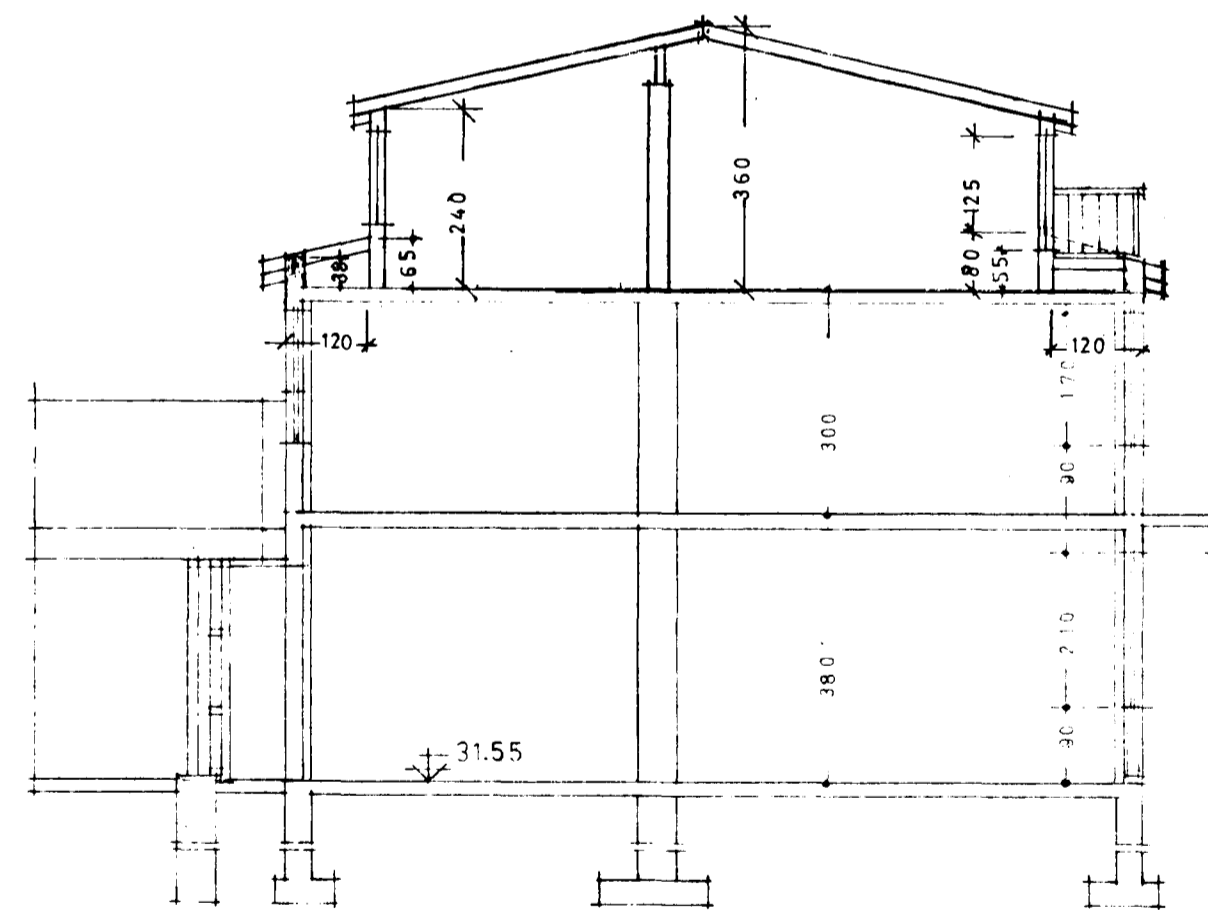

SNEIÐING

SAMÞYKKT 7/2 1986  
 SBR. BRÉF DAGS. 19

BRUNAMÁLASTOFNUN RÍKISINS  
*Handwritten signature*

SVEINBJORN SIGURÐSSON		TEKNIER	
MIÐVANGI 116		SÍMI 52256	
STAPAHAUN 7	V.K.V.	1:100	KT 33
TREFJAR HE.	BRÉFING	pakkhæð 17.11.87	
2. ÁFANGI	HAUN 11		
ÚTLITSMYNDIR			
OG SNIÐ			
Pakkhæð 17.11.87		P303-4	