


01 0101  
 02 01 milli loft  
 400,4 m<sup>2</sup>  
 320 m<sup>2</sup>  
 1722,0 m<sup>3</sup>

Breyting: Kaffistoka uppri

Staðsetning og fundi byggingar  
 3 10 79  
 BYGGINGAUMMÆTLING  
 I HANNAÐ  
 S. Sigurðsson


AFSTÖÐUMYND 1:500

Úr Gildi

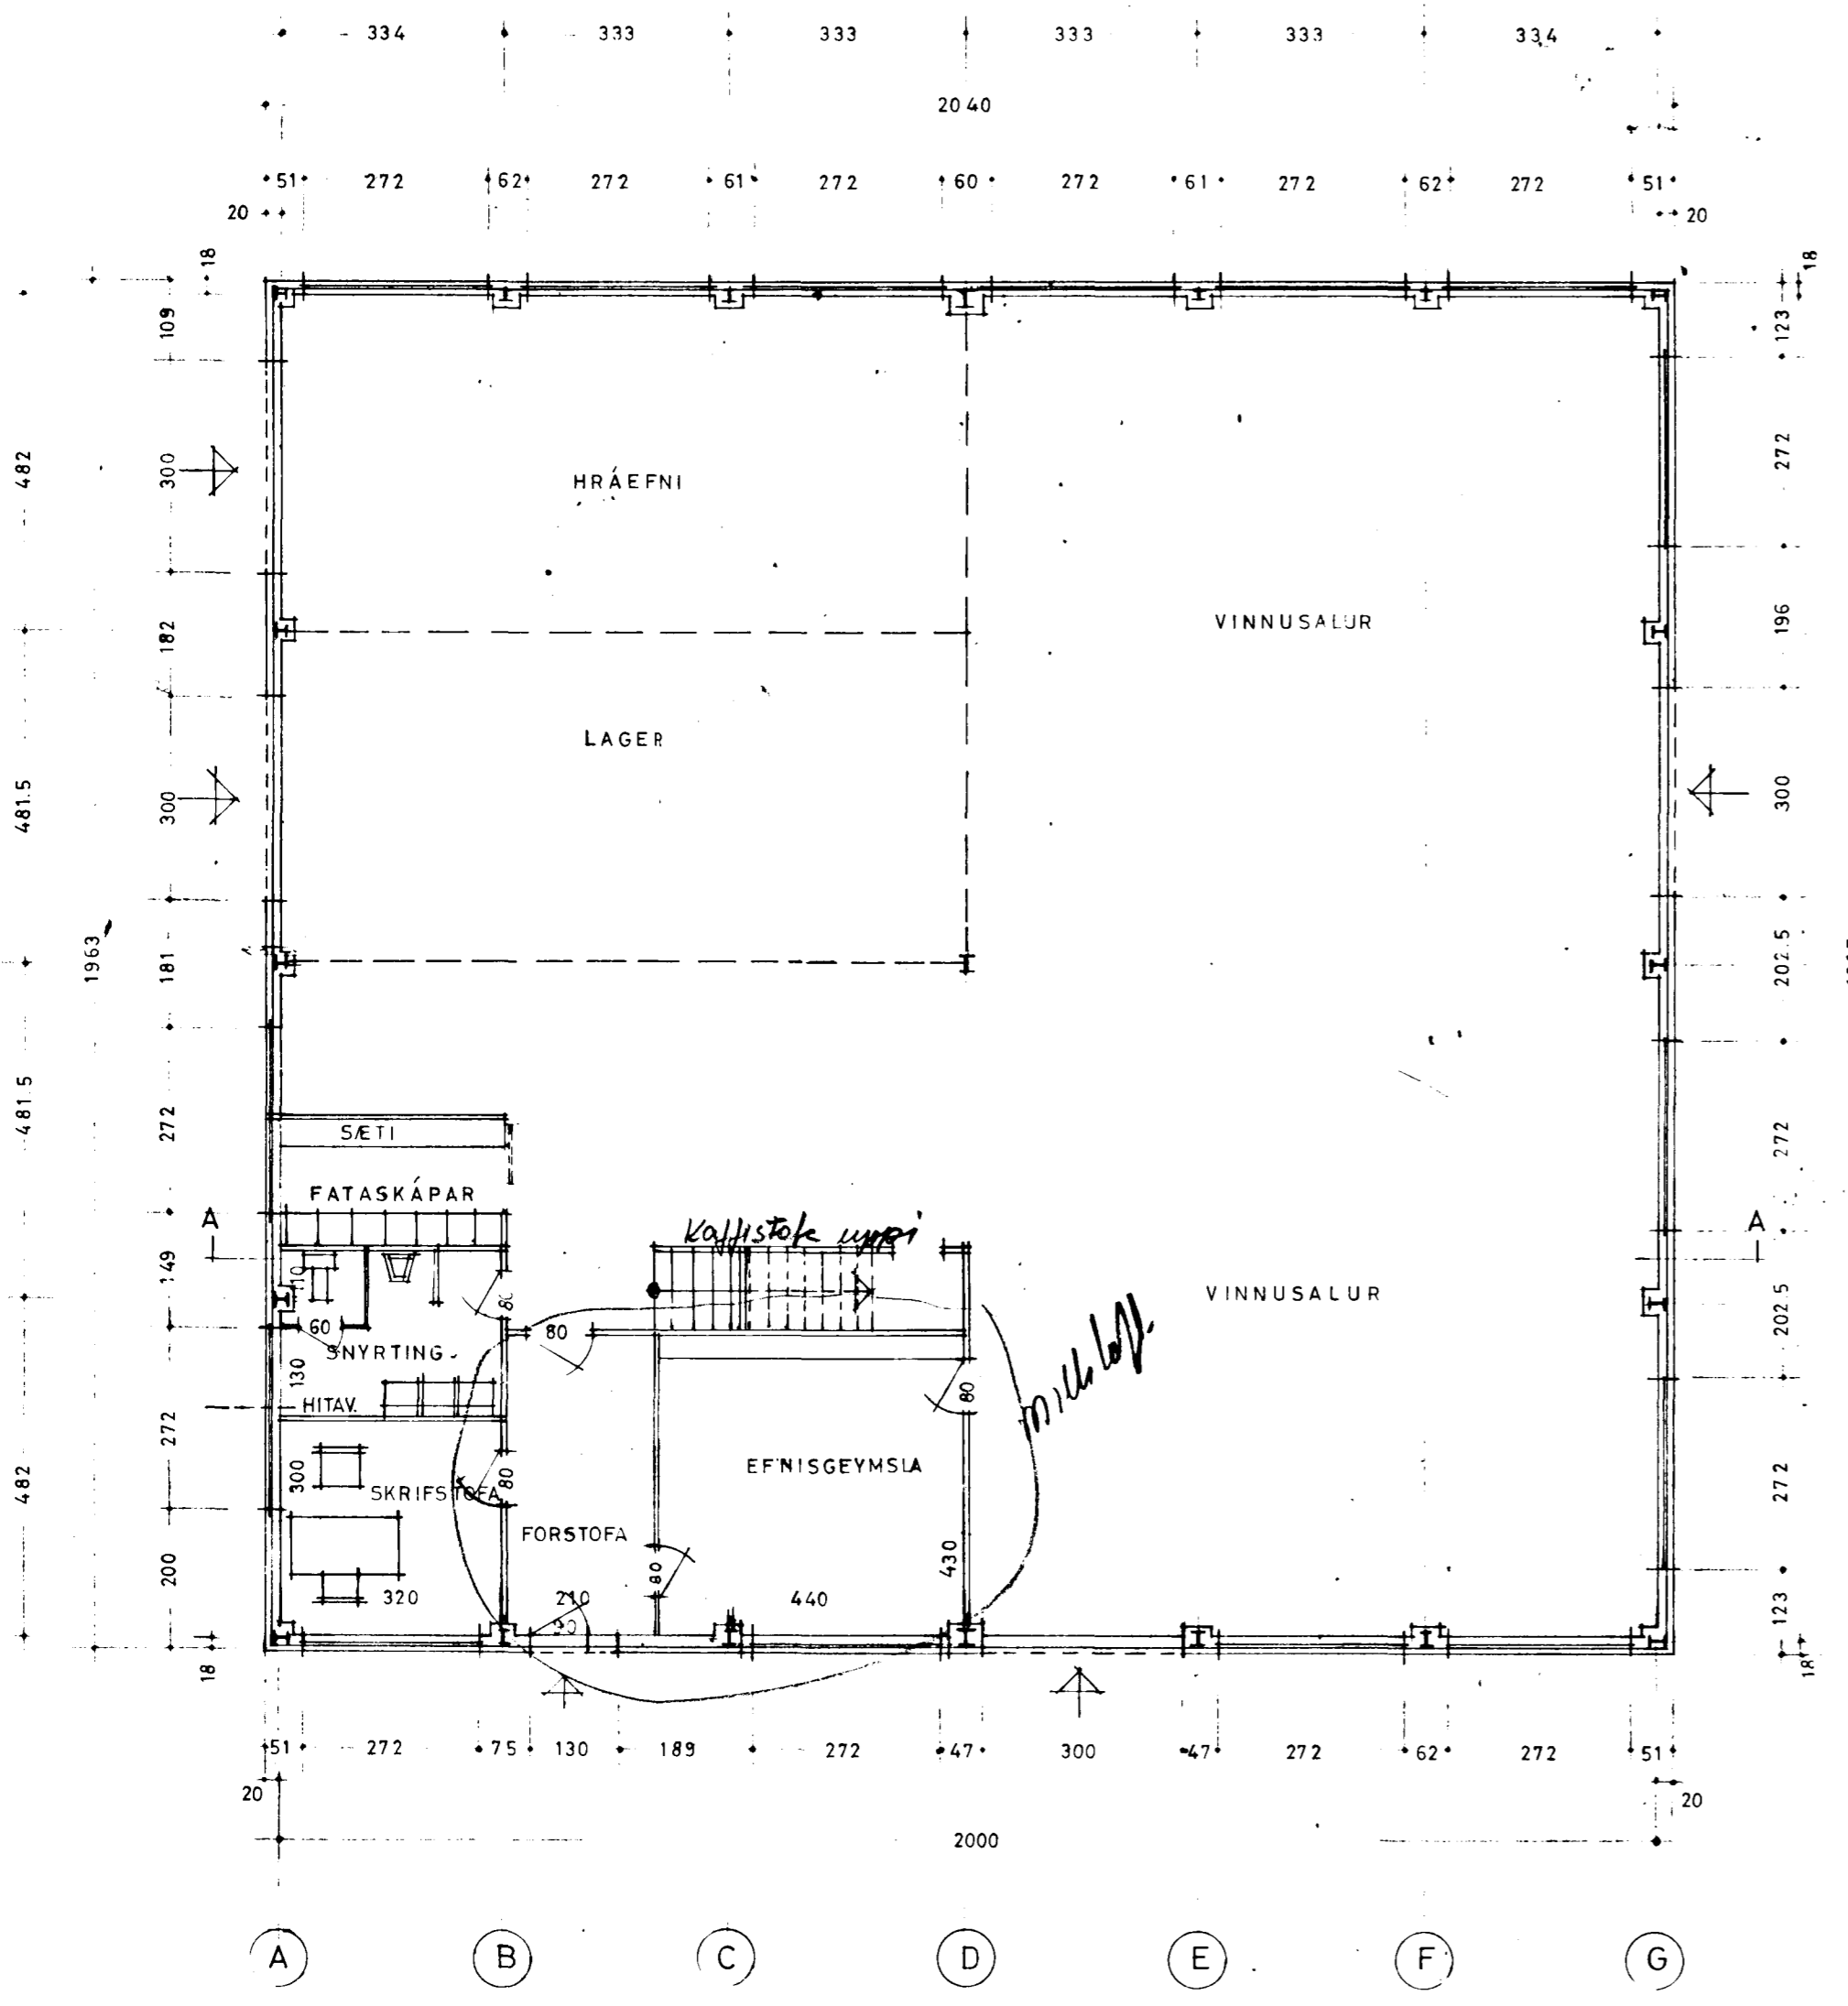

GRUNNMYND 1:100

- 5
- 4
- 3
- 2
- 1

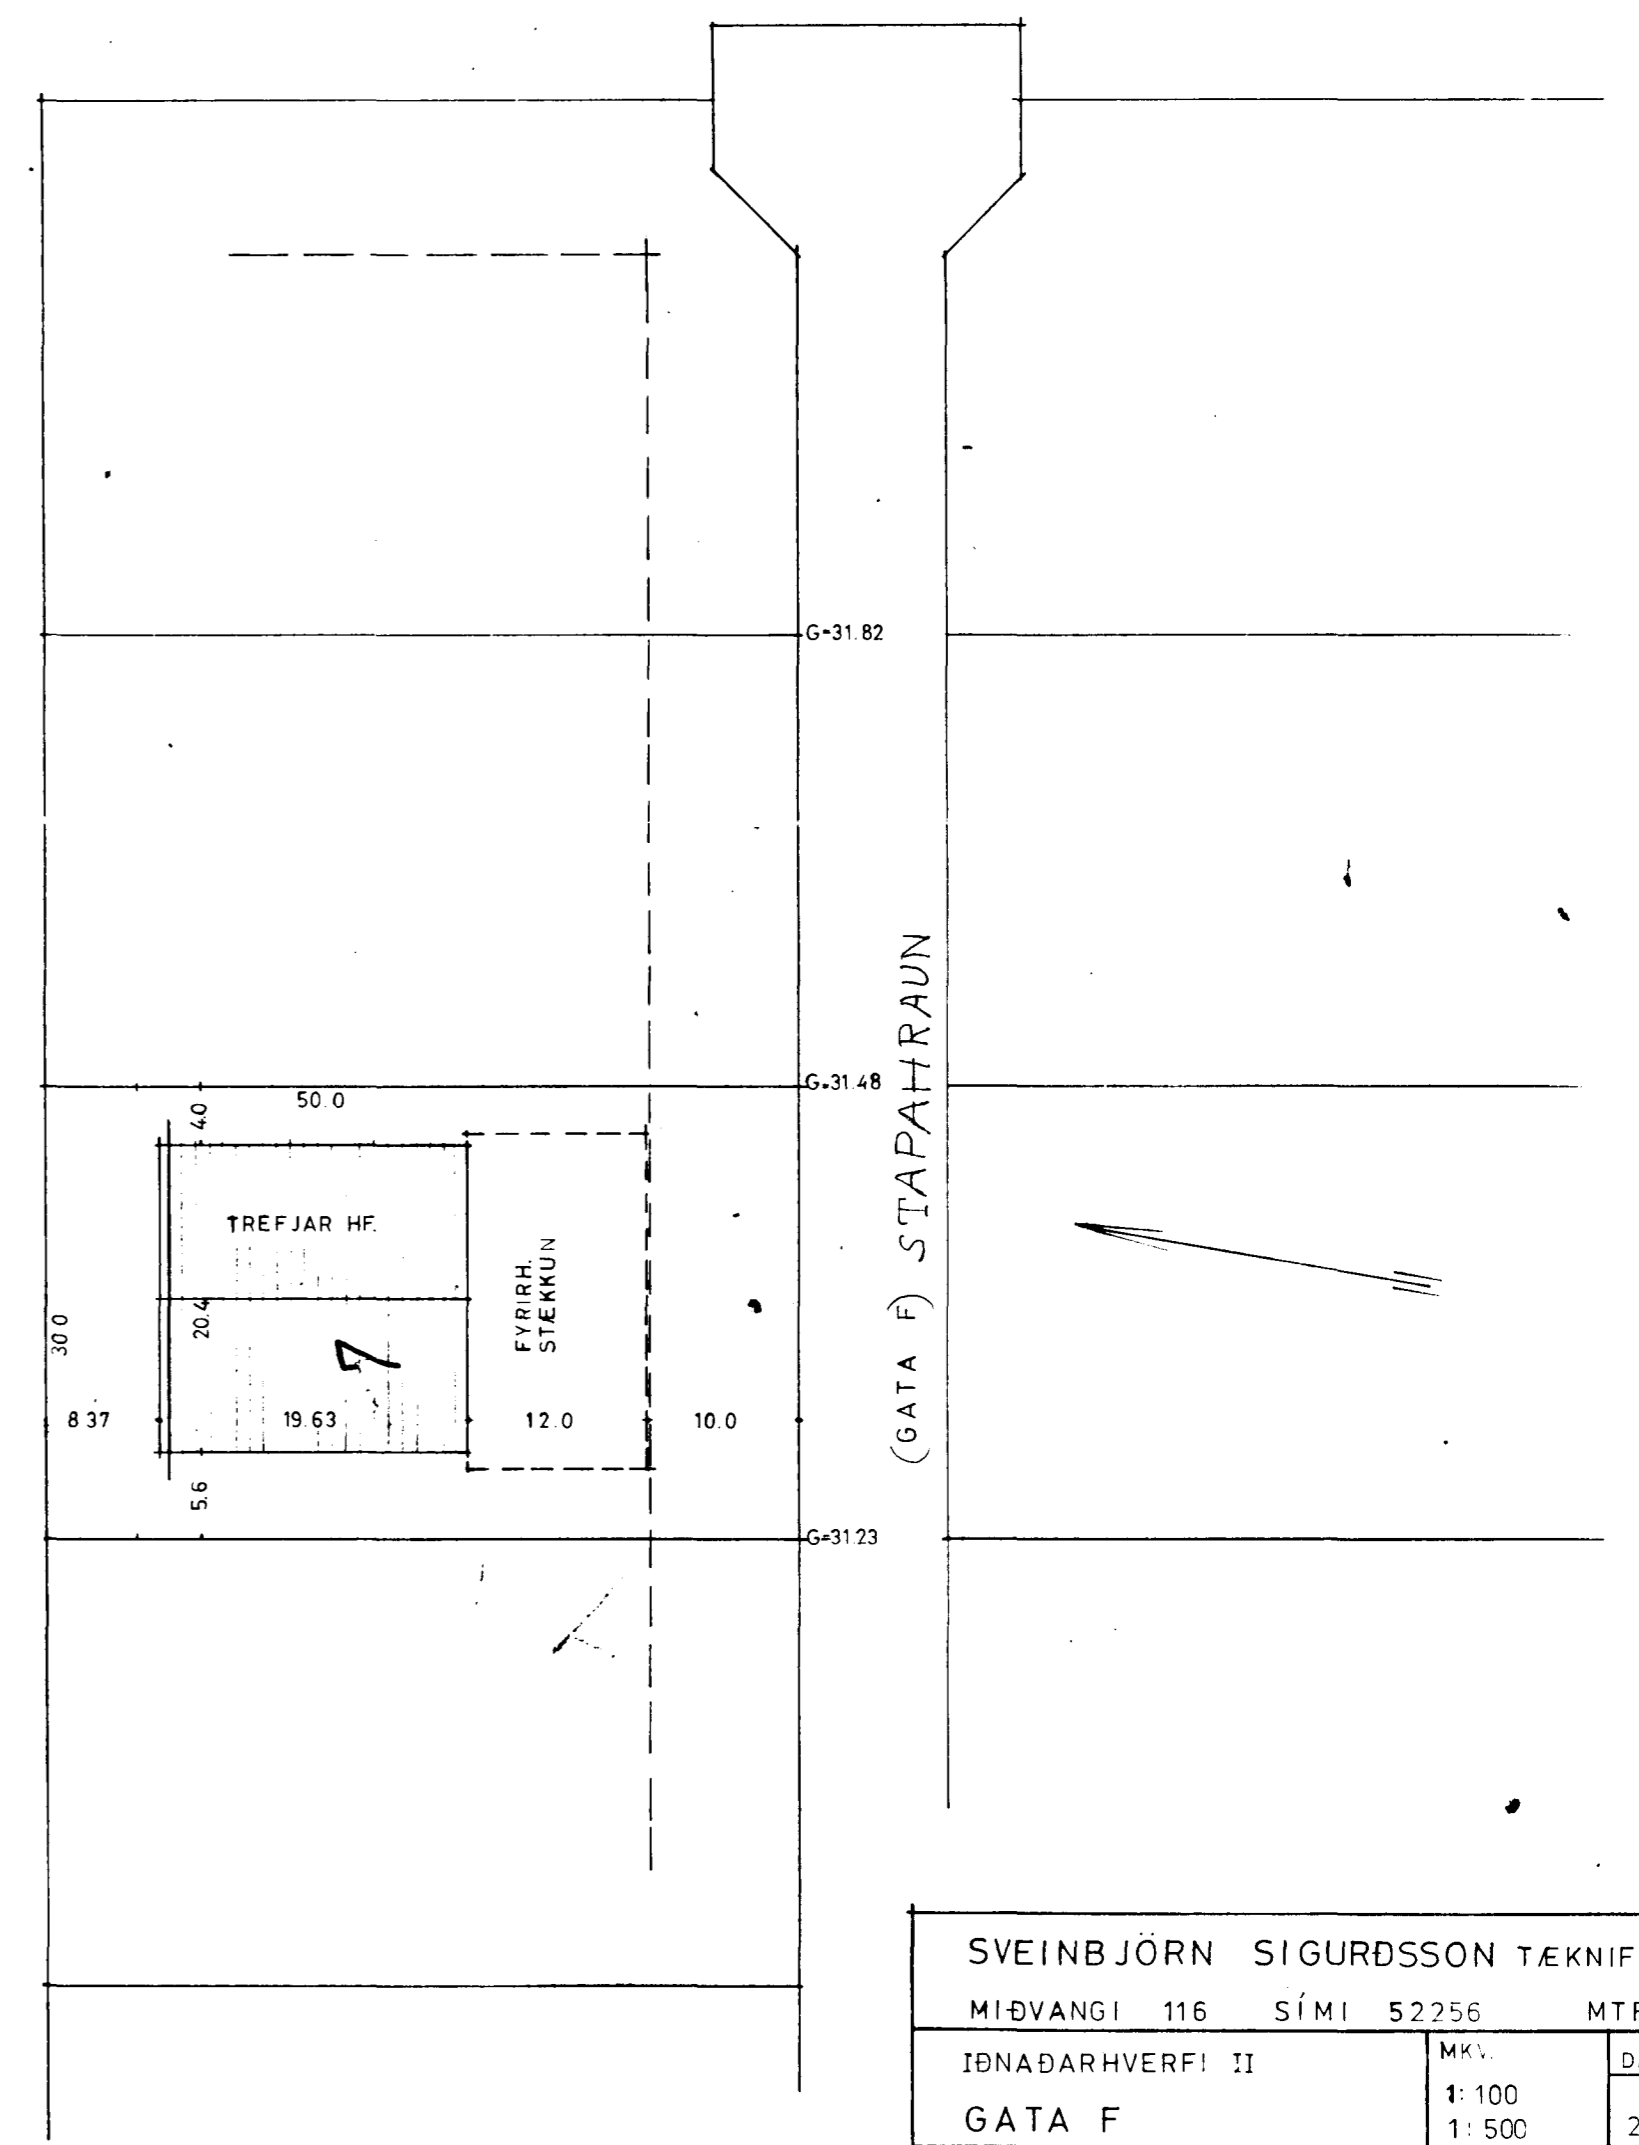

SVEINBJÖRN SIGURÐSSON TÆKNIFR.		
MIÐVANGI 116 SÍMI 52256 MTFÍ		
ÍÐNAÐARVERFI II	MKV. 1:100	DAGSETN. 23.9.79
GATA F	1:500	
ÍÐNAÐARHÚS TREFJA HF.	BREYTING Kaffistoka	DAGS 6/11/80
	HANNAÐ	DRE GIB
Sveinbjörn Sigurðsson		7905-1