


Sampykkt á fundi bygginga-
nefndar þ. 7/4 1988

BYGGINGAFULLTRÚNN
HAFNARFIRÐI

[Signature]

Staðsetning og
hæðir byggingar

Staðsetning og
hæðir byggingar

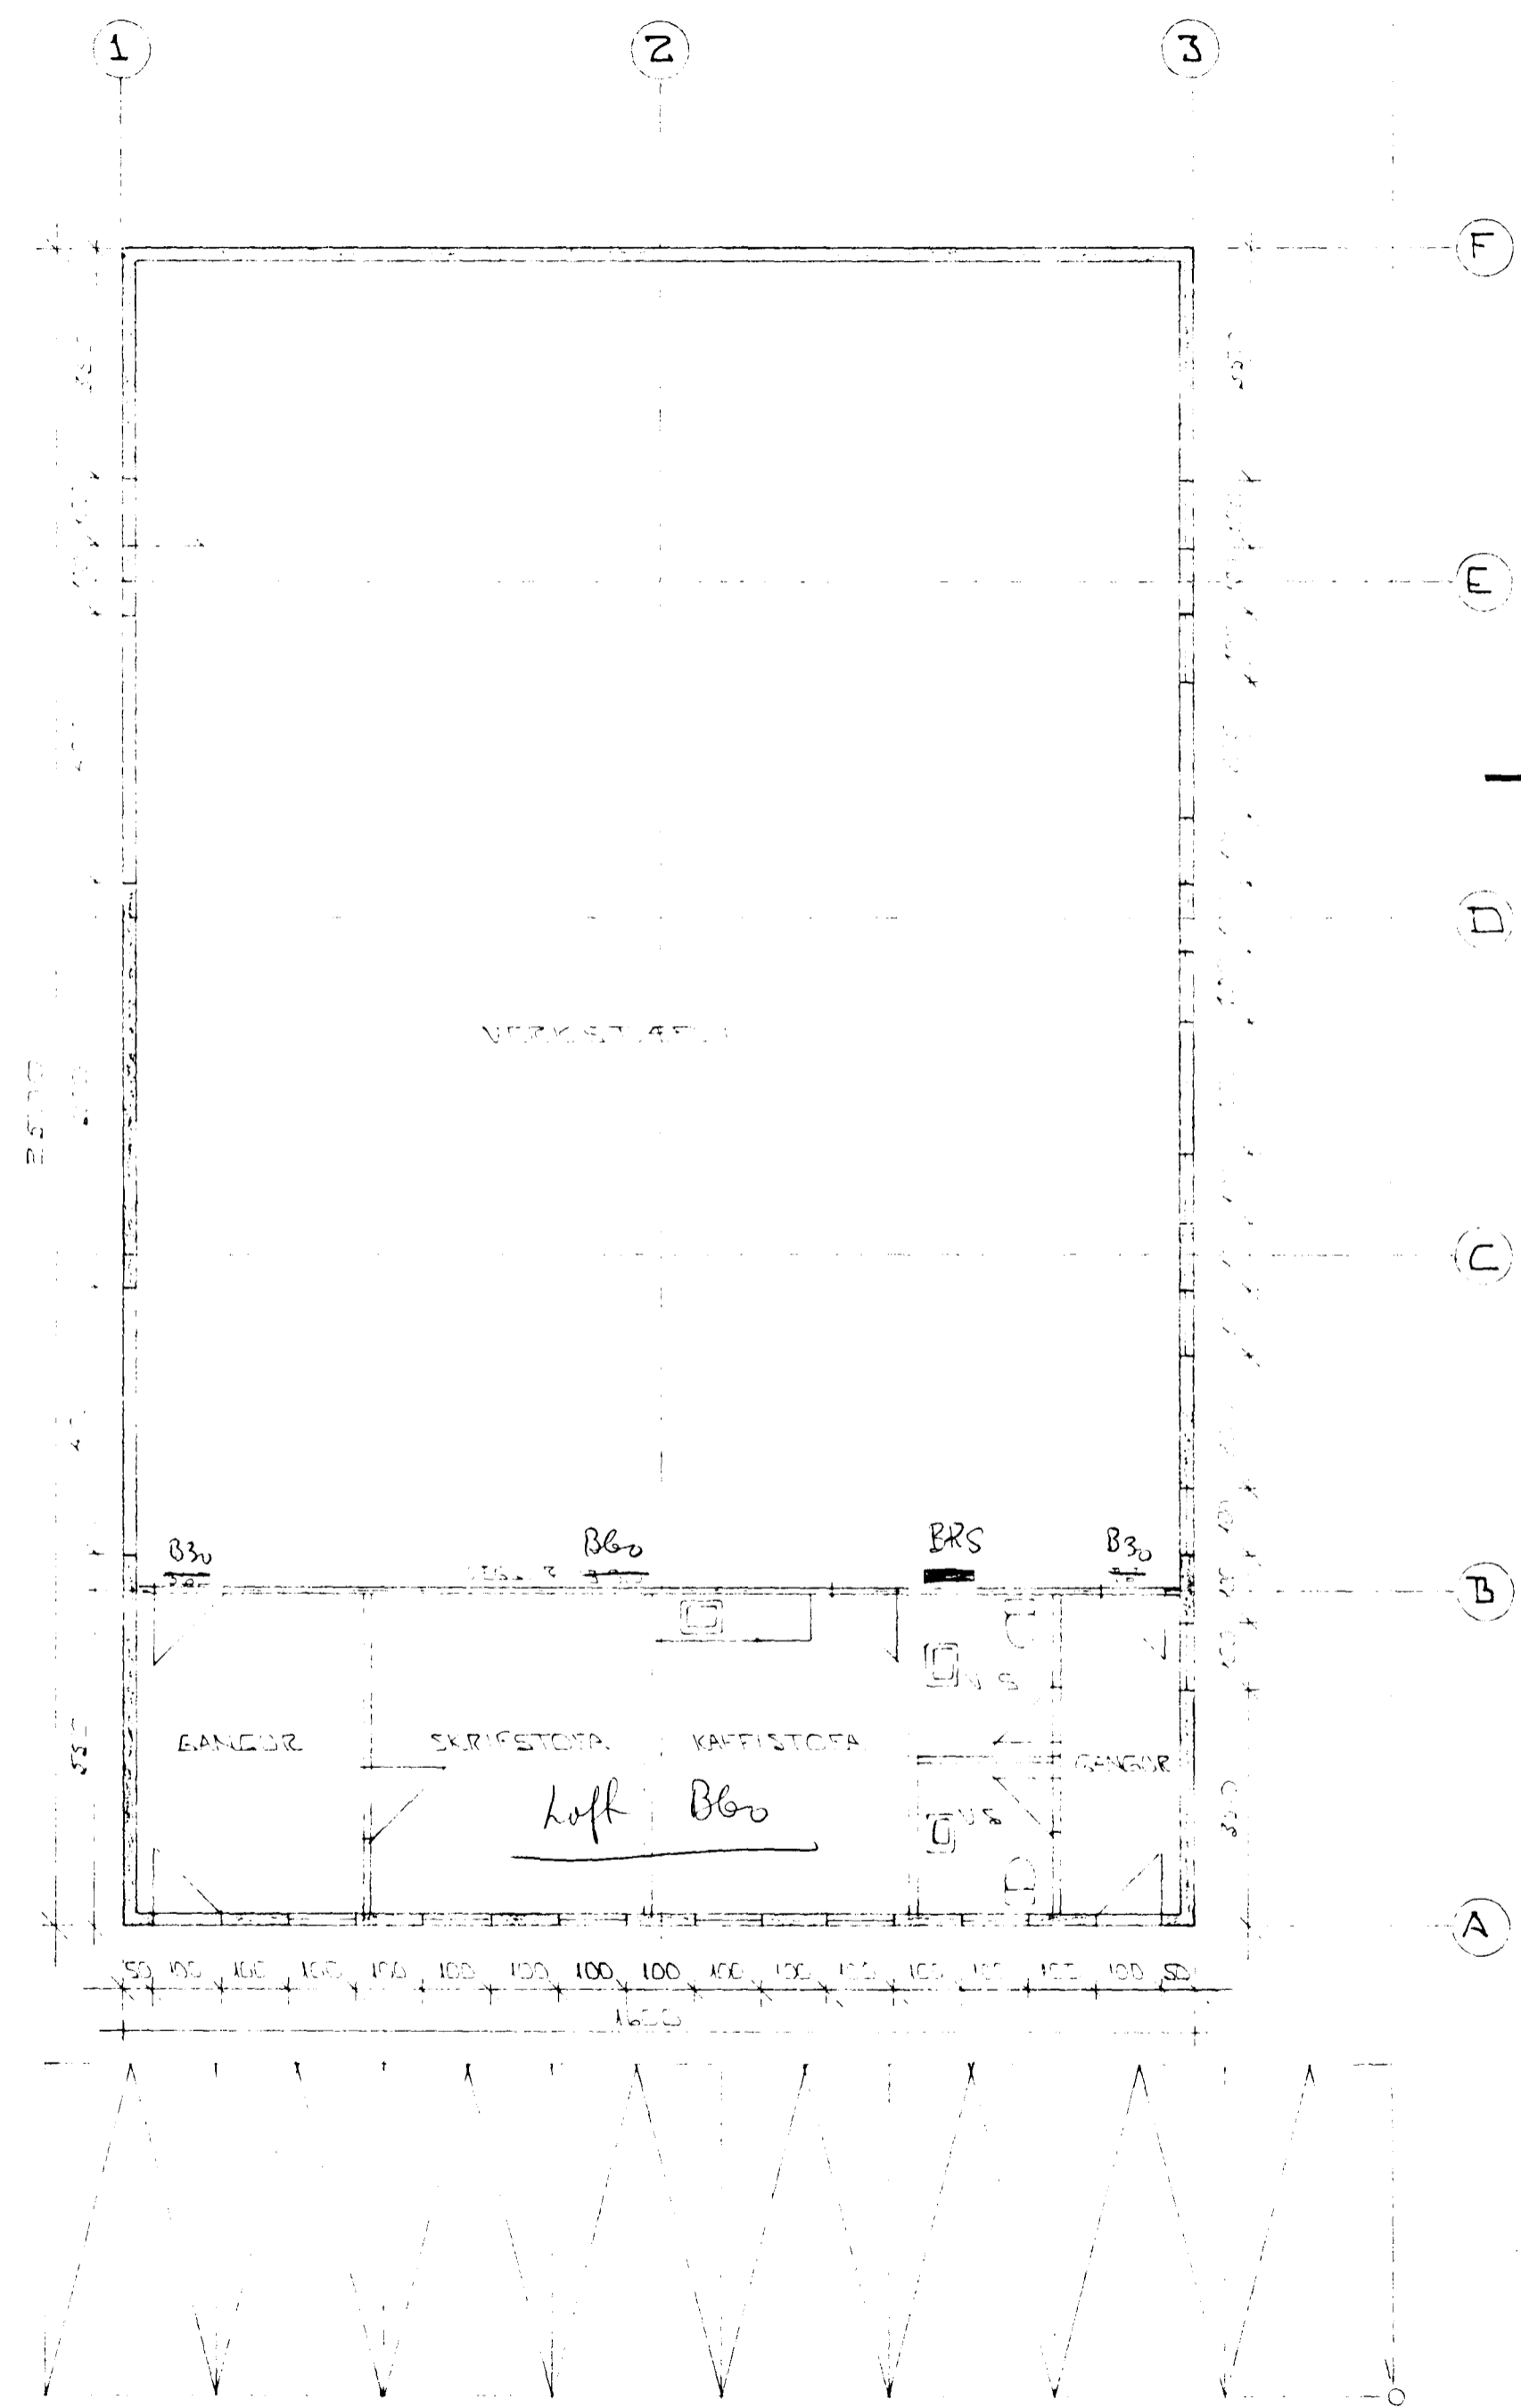

SNEIÐING 1:100

ÞAGEL ER STAÐLÆNT OG KLÆTT UTAN MEÐ
LITLUM STAÐLÆTUM.

HÚSIS OG SNINGRÆS UTAN MEÐ STAÐLÆM
ÞAK ER LÖGÐ AF LITLUM (B60)
MEÐ TUMBURASUM. SNINGRÆS MEÐ STAÐLÆM
ER INNAN ER LÖFT KLÆTT MEÐ
STAÐLÆTUM.

BRUNTO PLATAMÁL = 400 M²
BRUNTO RÚMMÁL = 2487 M³

BRS bruna slanga

SAMPYKKT 2/5 19 88
SBR-BRÉF DAGS 19

BRUNAMÁLASTOFNUN
[Signature]

GRUNNMÝND 1:100

DRUK DAGS	EDLI BREVINGAR	SIGN
STAPANRAUN & HAFNARFIRÐI	DAGS MARS '88	
GRUNNMÝND- SNEIÐING	HANNA	
MELIKV. 1:100	TEIKNARF.	
SIGURÐUR ÞORLEIFSSON TEKNIFRÉÐINGUR F.T.F.I.	VERK NR	8805
STRANDGÖTU 11 HAFNARFIRÐI SIMI 54751	BLAÐ NR	0-01