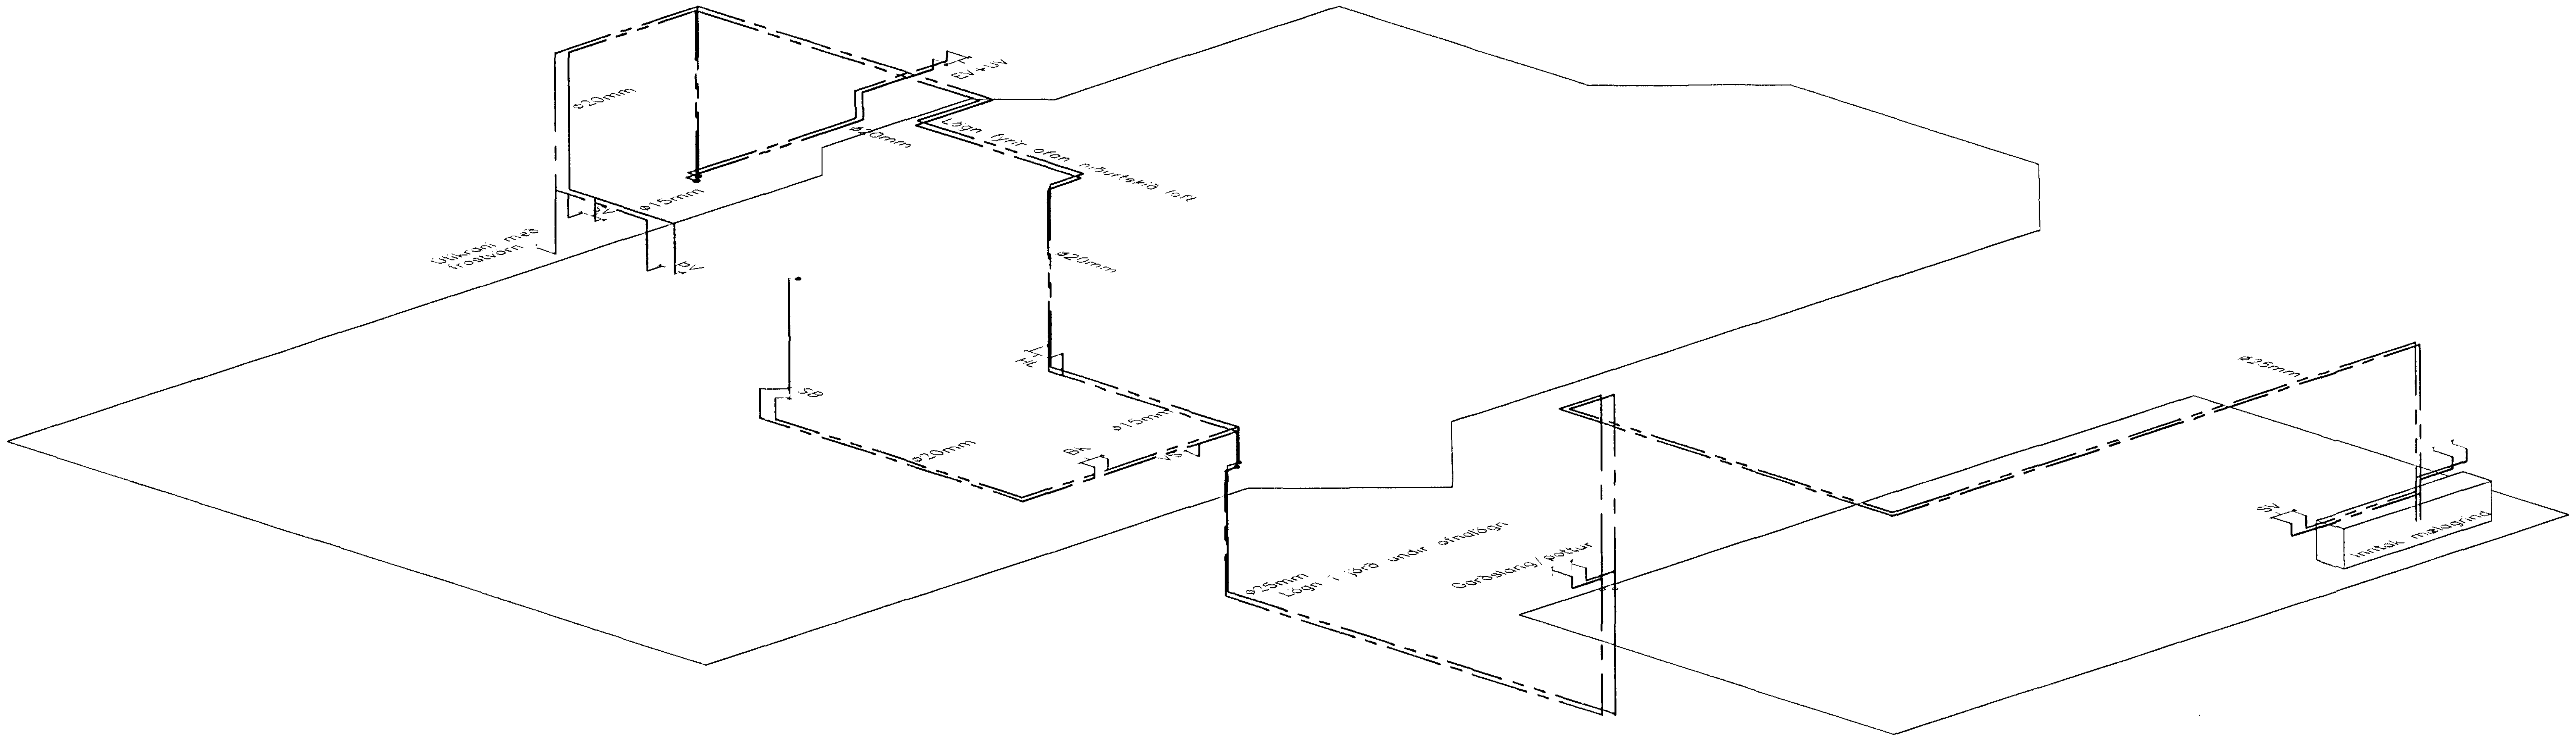

Byggingafulltrúi Hafnarfjarðar
Afgreitt þann
13 OKT. 1997
Sigurbjartur Halldórsson

SH10-302.DWG

Steinahlíð 10, Hafnarfirði	TEIKN.	B.	DAGS.	93.05
Neysluvatn – rúmmynd	REIKN.	B.	VERK	92.103
	YFIRF.		BLAÐ	302
	MKV.			

Breyting	Dags.	Skýring	Br.
	7.10.97	Legu lagna yfir lofti breytt	B

BI BJARNI INGIBERGSSON Byggingatæknifræðingur F.T.F.Í.
Sími: 557 5251 / 899 1961