


Grunnmyndir Mkv. 1:50

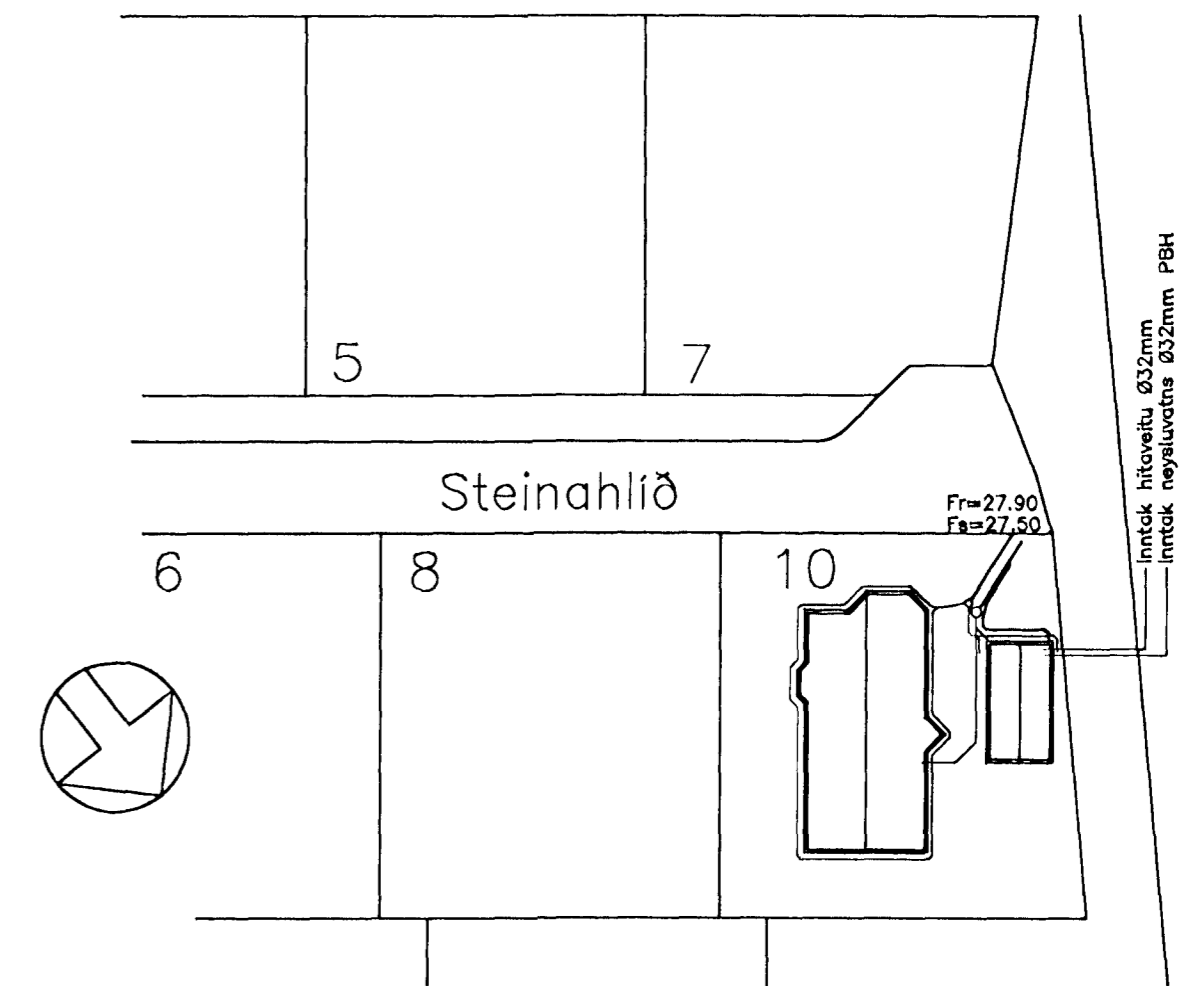

Afstöðumynd Mkv. 1:500


SKÝRINGAR

- EV - Eldhúsvaskur
- UV - Uppþvottavél
- bV - Þvottavél
- SV - Skolvaskur
- HL - Handlaug
- VS - Vatnssalærni
- SB - Steypibað
- BK - Baðkar
- NF - Niðurfall
- PN - Þakniðurfall

- Ⓐ Stokkar 300*300mm (b*h)
 - Ⓑ Stokkar 400*300mm (b*h)
- Hæðarkóti stokka miðast við neðri brún

Lágmarkshalli skóplagnar 20%.
Lágmarkshalli regnvatnslagnar 10%.

ÁSKILIÐ, ELÐRI
TEIKNING ÓGILD

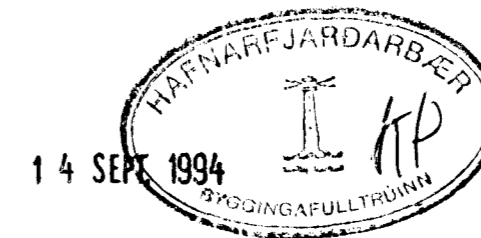

Steinahlíð 10, Hafnarfirði	TEIKN.	3I	DAGS.	92.11.30
	REIKN.	BI	VERK	92.10.3
Frárennislagnir í grunn	YFIRF.		BLAÐ	201
	MKV.		1:50, 1:20	

	94.08.27	Drenlagn og frárennili í bílskúr	BI
	93.06.22	Stærðir á lögnum, frárennili hitaveitu	BI
Breyting	Dags.	Skýring	Br.

BJARNI INGIBERGSSON Byggingatæknifræðingur F.T.F.I.
Sími: 91-75251