SNIÐ H1 – H1 1:20

SNIÐ H-H 1:20

SNIÐ H2 – H2 1:20

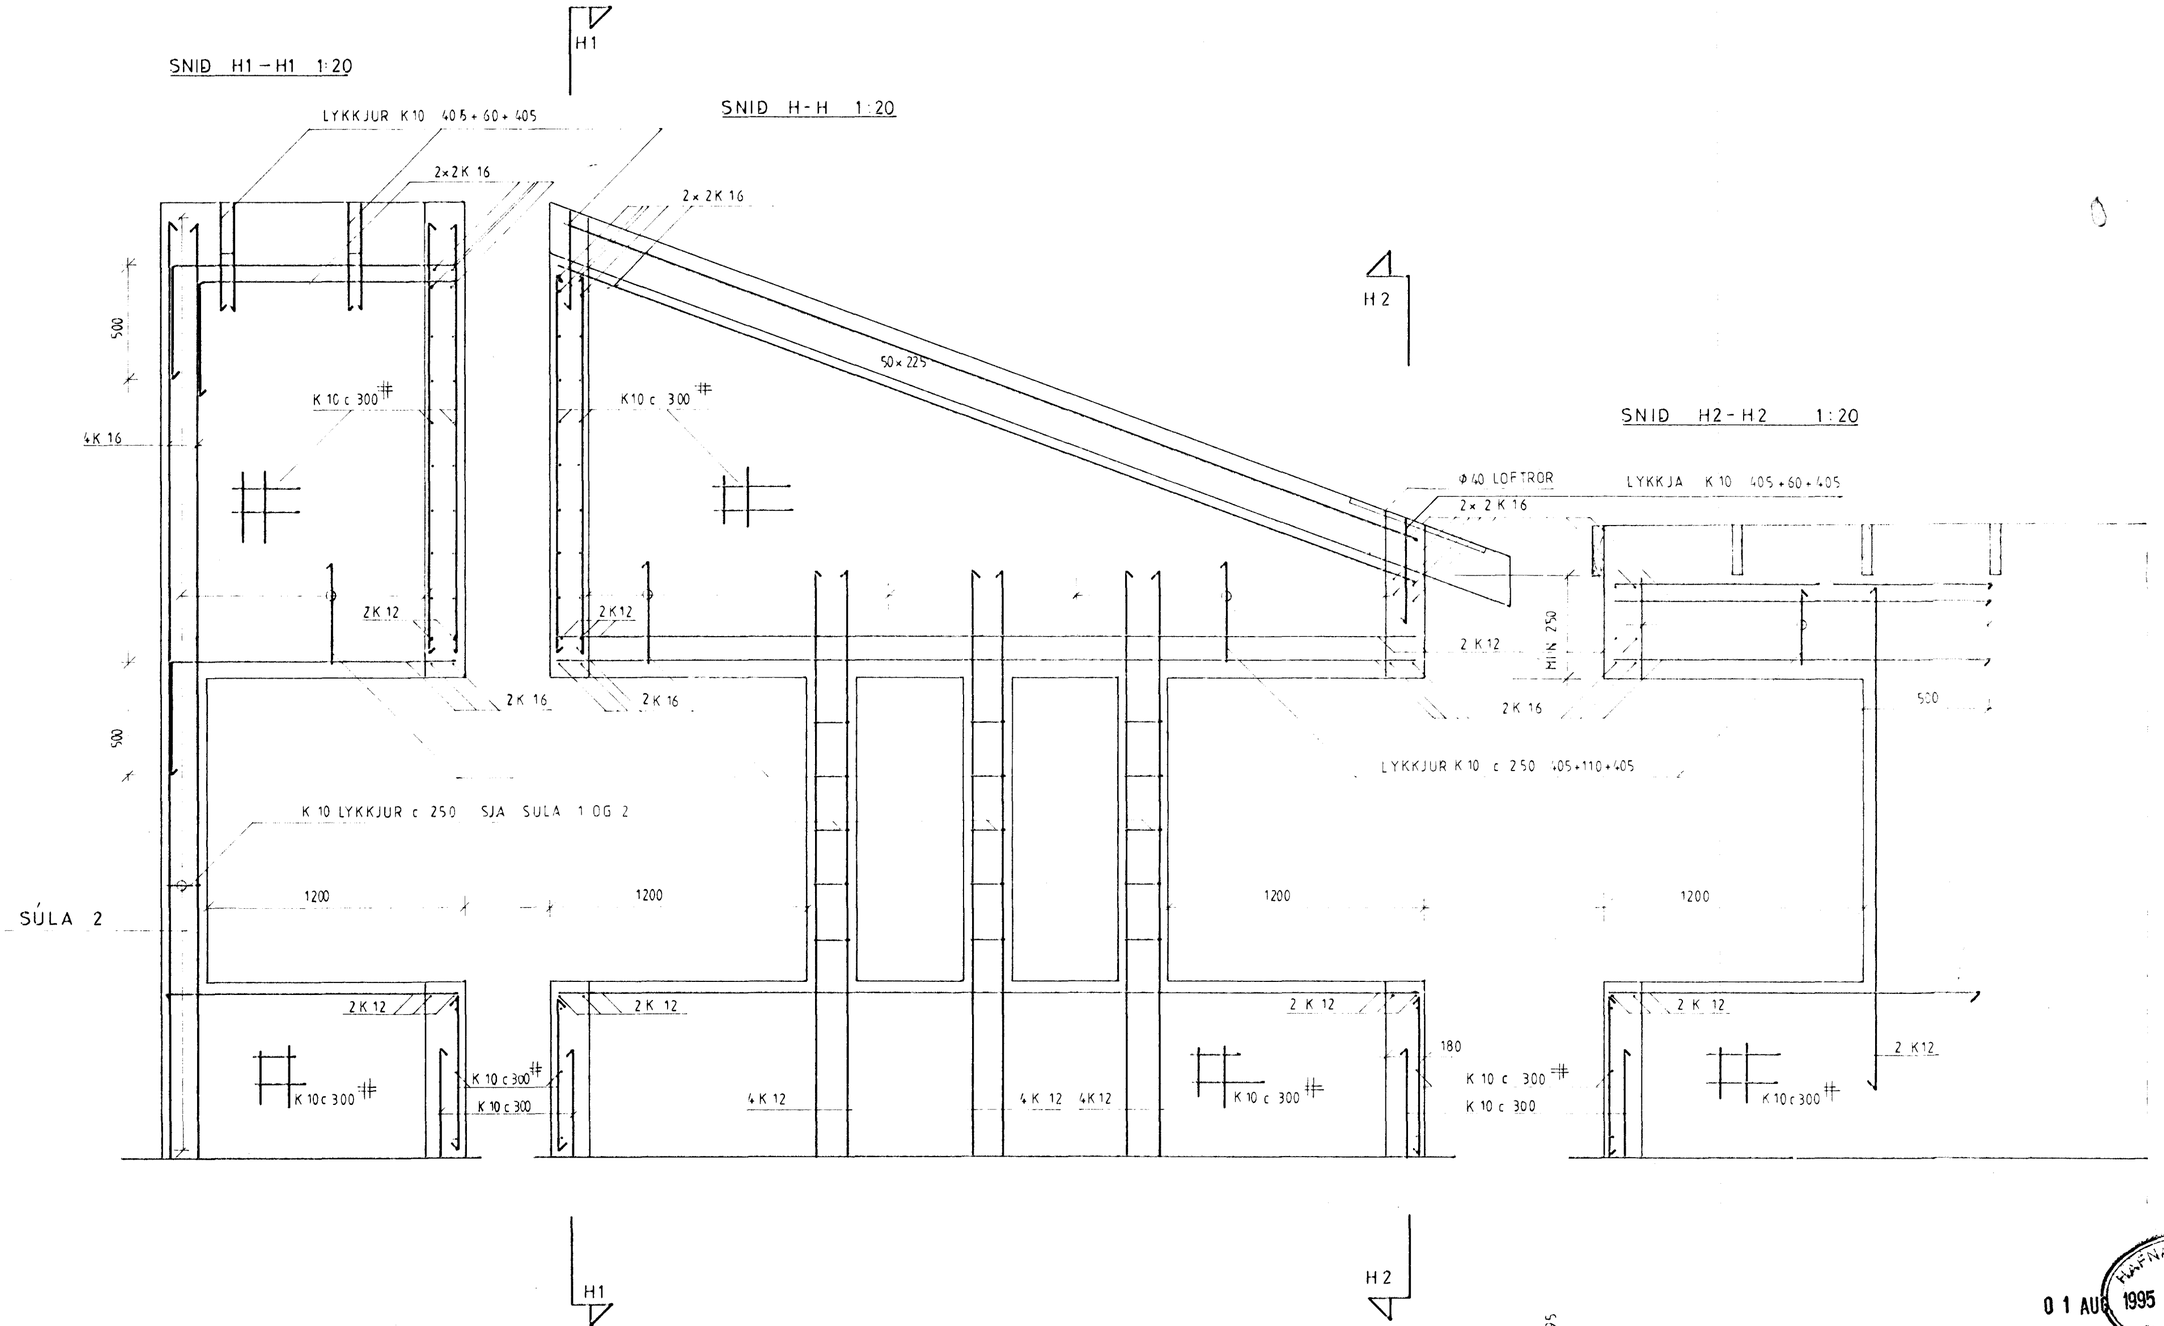

HAFNARFJARÐARBÆR
01 AUG 1995
BYGGINGAFULLTRÚINN

BREYTT JÁRNALÖGN MAÍ 95

STEINAHLIÐ 3, HAFNARFIRÐI		
JÁRNAGRIND UTVEGGJAR	1:20	TEIKNING 5
G. BALDVIN ÓLASON		