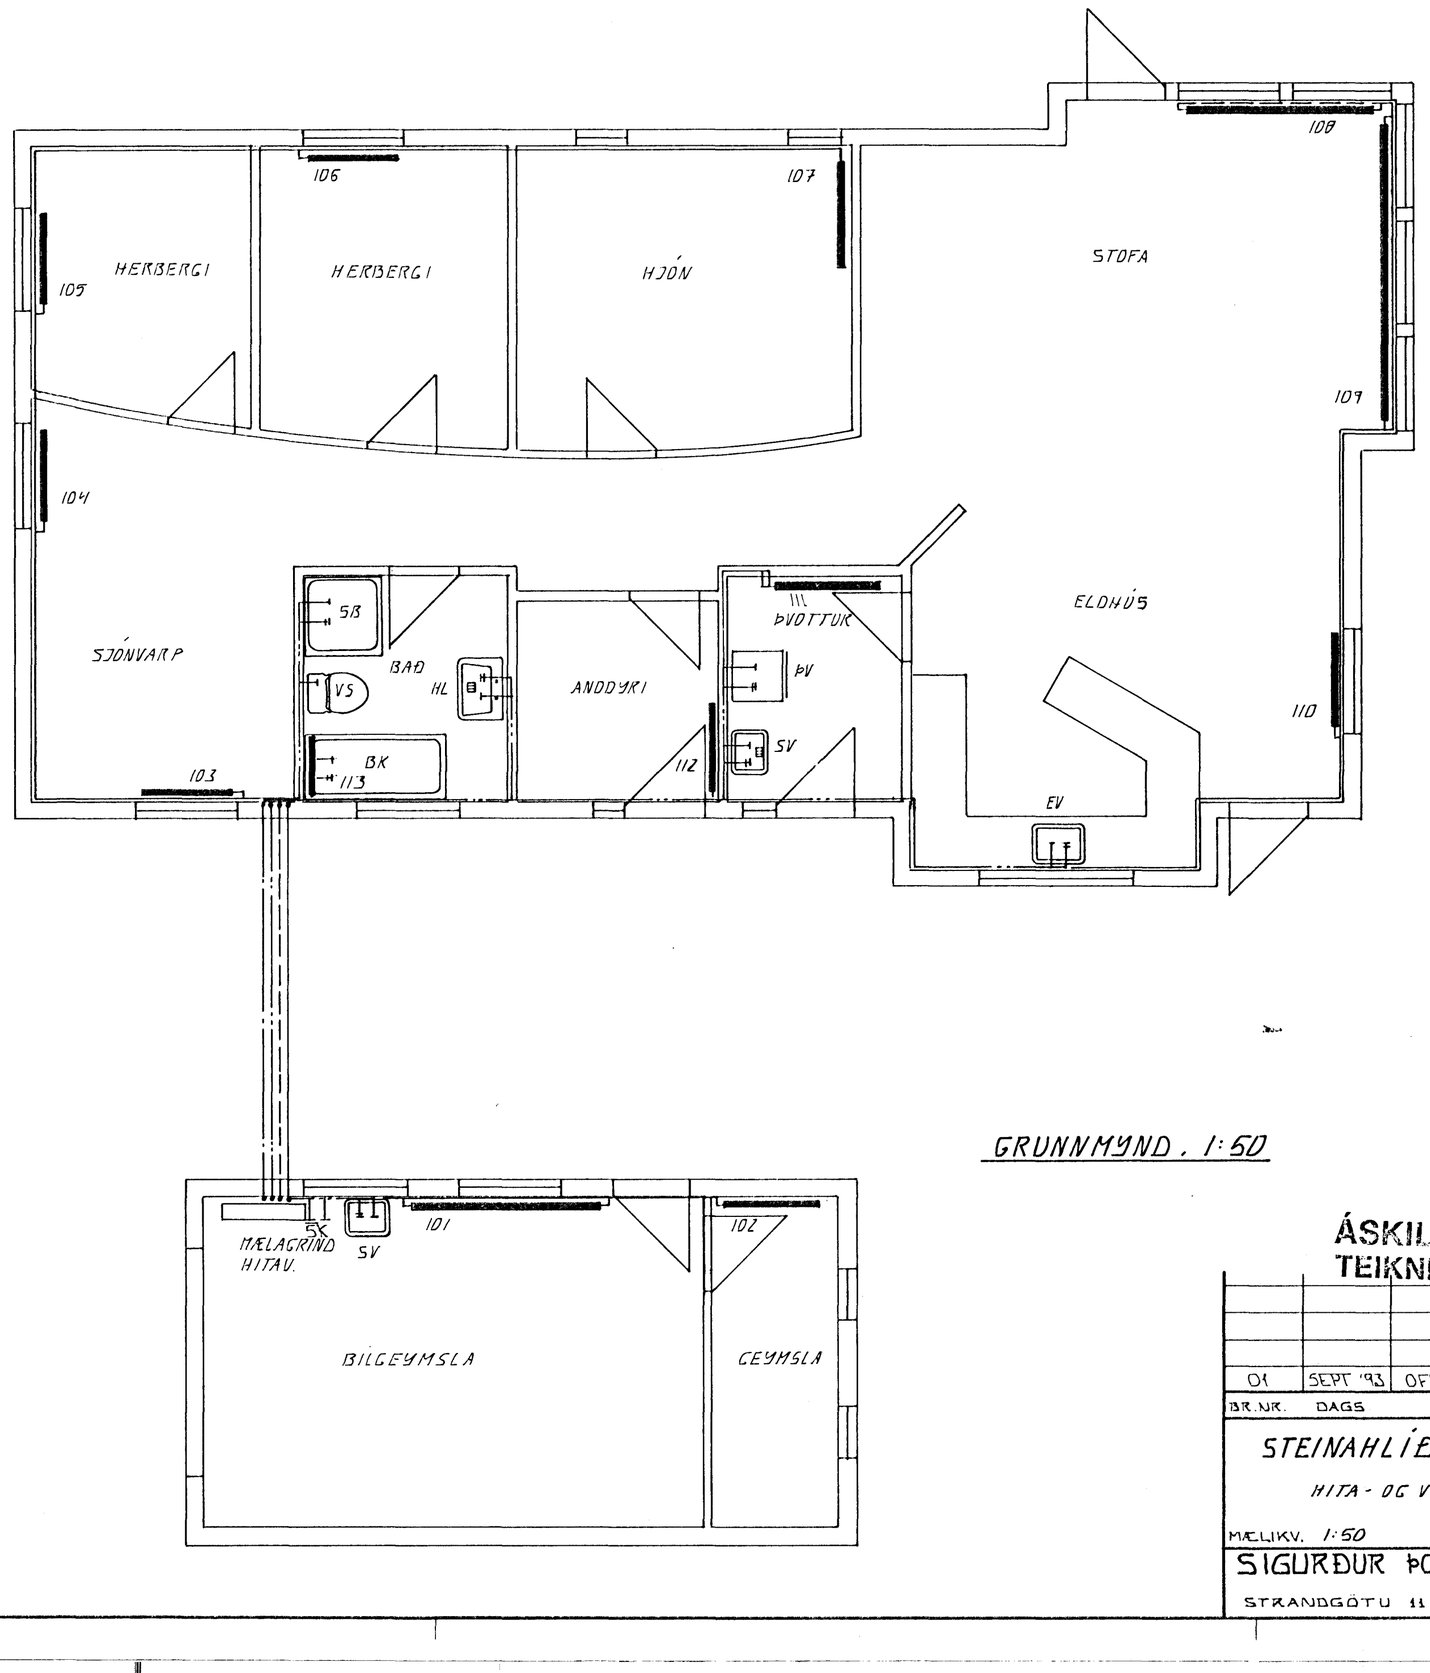

GRUNNMYND . 1:50

ofn nr.	Staðseln.	Hitaþörf kcal/h	Lengd MM	m. hæð MM	tenging
1	BÍLGEYMSLA	1.800	2.600	700	A-D
2	GEYMSLA	530	1.200	600	A-B
3	SETUSTOFA	620	1.000	600	A-B
4	SETUSTOFA	420	1.000	400	A-B
5	HERBERGI	770	1.000	600	A-B
6	HERBERGI	730	1.000	600	A-B
7	HJÓN	980	1.200	600	A-B
8	STOFA	1.570	2.200	400	C-B
9	STOFA	2.500	3.500	400	C-B
10	ELDHÚS	1.040	1.000	600	C-D
11	ÞVOTTAH.	650	1.200	400	C-D
12	ANDDYRI	590	1.000	600	C-D
13	BAÐ handkl.ofn	560	1.000	1.200	E-F
	SAMTALS	12.560			

Áður en gengið er frá ofnapöntun skulu byggingafr. og tæknifræðingur yfirfara ofnafilboðið og athuga ofnastærðir og afkastagetu ofna.

Hæð ofna undir gluggum skal vera 20 cm minni en bilið frá gólfi og upp undir sólbekk.

ÁSKILIÐ, ELDRI TEIKNING ÓGILD 01 06

HAFNARFJARÐARBÆR 1994 BYGGINGAFULLTRÚINN

BR.NR.	DAGS	EÐLI BREYTINGAR	SIGN.
01	SEPT '93	OFN NR. 111 FÆRÐUR . BRÉTT VIÐ SK.	GH

STEINAHLÍÐ 5 HAFNARFIRÐI

HITA - OG VATNSLAGNIR

MÆLIKV. 1:50

DAGS. ÁGÚST 93
HANNAÐ G.H.
TEIKNAÐ G.H.
VERK NR. 9266

SIGURÐUR ÞORLEIFSSON TÆKNIFRÆÐINGUR F.Í.T.F.I.
STRANDGÖTU 11 HAFNARFIRÐI SÍMI 54751/54255

BLAÐ NR. 2.02