



TENGIMYND MELAGR. HITAVEITU.

**SKÝRINGAR:**  
 ÖLL TÁKN OG SKÝRINGAR ERU SKV. ÍSLENSKUM  
 STADLI, 1ST. 64.  
 GERT ER RÁÐ FYRIR AD EINANGEUN HÚS SE SKV.  
 BYGGINGARSAMMYKKT. VEGGIR 125MM, PAK 175MM  
 HITALAGNIR SKULU VERA SVARTAR JÄRNPIPUR MED SKRUFUDUM  
 TENGISTYKKJUM, OG EINANGRÄST MED 20 MM GLEFULLAR-  
 HÖLKUM OG VEFJAST MED PLASTI EDA SISALPAPPA.  
 VATNSLAGNIR SKULU VERA GALVANHÖDADAR JÄRNPIPUR MED  
 SKRUFUDUM, TENGISTYKKJUM OG EINANGRÄST SEM HITALAGNIR.  
 KALDAR PIPIUR OG TENGISTYKKI VEFJAST FÖRST MED  
 PLASTI EDA SISALPAPPA.  
 Á ALLA OFNA KOMI LOFTSKRUFUR STILLITÖ OG  
 SÖLPUVIRKIR OFNOKAR.  
 OFNASTERDIR SKULU MIDAST VID HITAVEITU AD 140°C.  
 ALLAR TENGINGAR AD OG FRÁ OFNUM ERU 10MM. NEMA  
 ANNARS SE GETID.

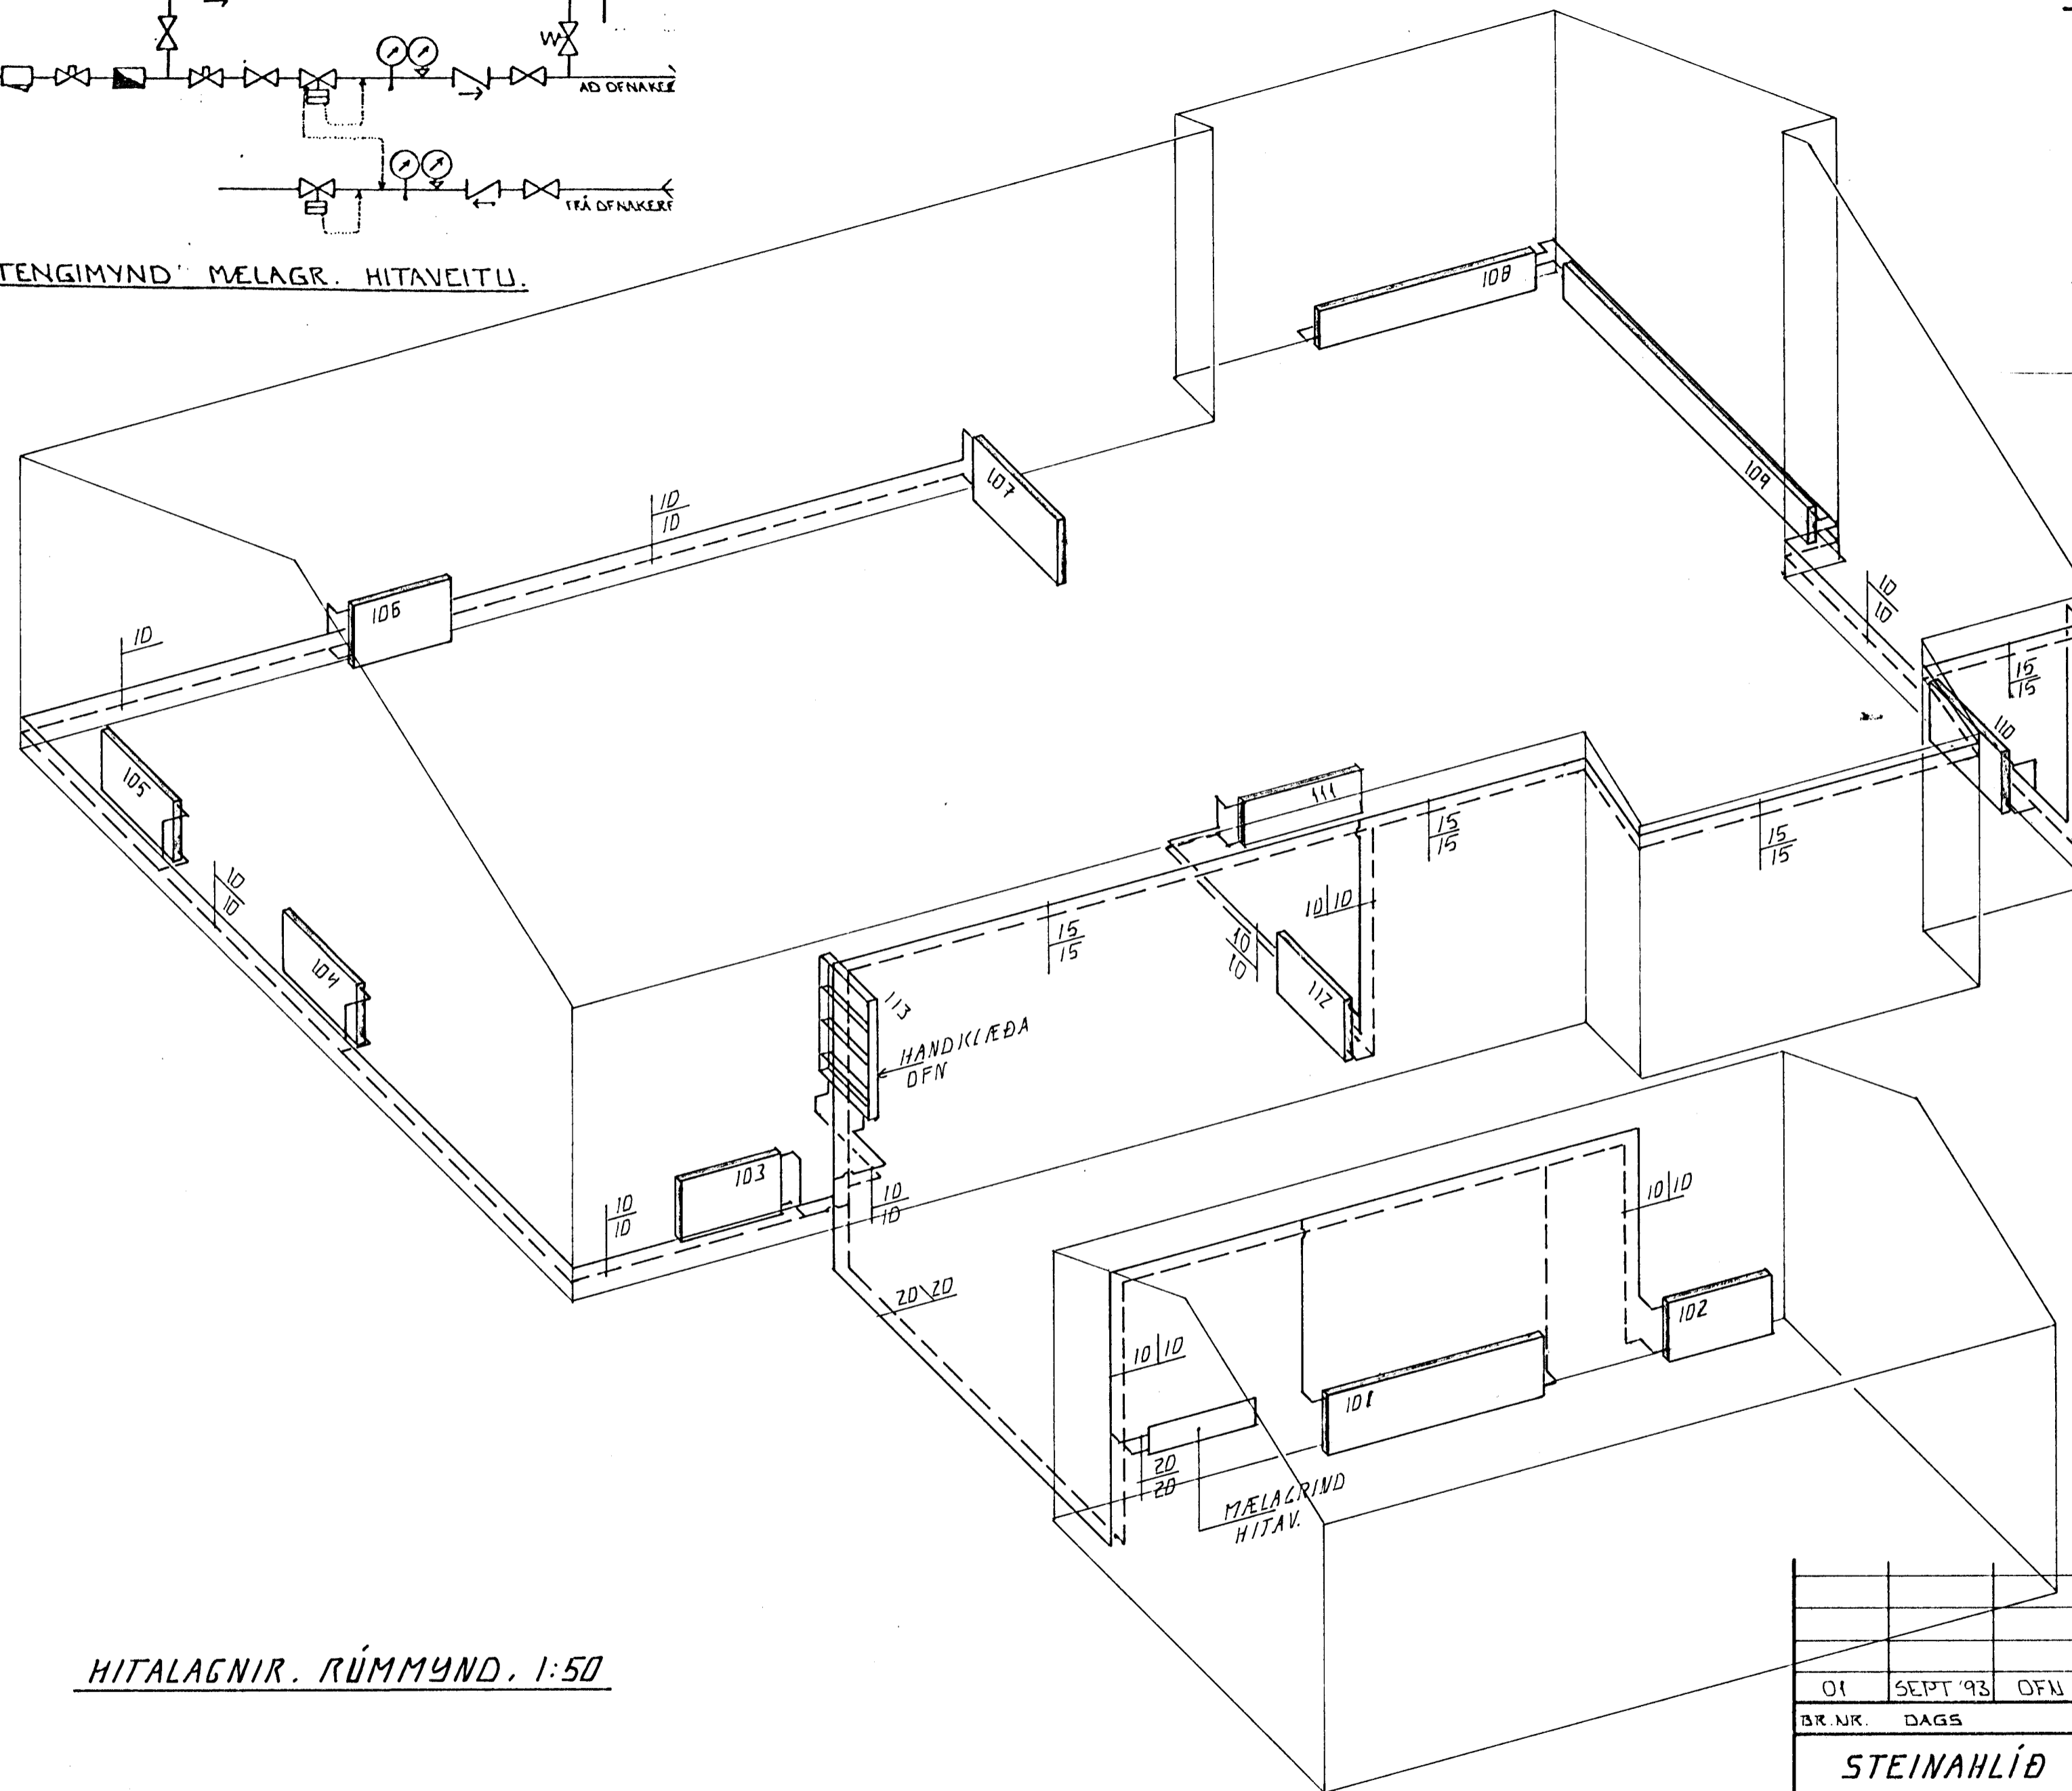

HITALAGNIR. RÚMMYND. 1:50

ÁSKILIÐ, ELDRI  
 TEIKNING ÓGILD

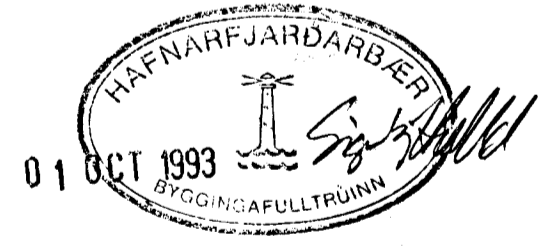

01	SEPT '93	OFN UR III FÆRDUR	GH
BR.NR.	DAGS	EDLI BREVINGAR	SIGN.
STEINHLÍÐ 5 HAFNARFIRÐI			DAGS. AGÚST 93
HITALAGNIR. RÚMMYND			HANNAÐ 4/21
MÆLIKV. 1:50			TEIKNAD 9/21
SIGURÐUR ÞORLEIFSSON TEKNIFRÆÐINGUR F.T.F.I.			VERK NR. 9266
STRANDGÖTU 11 HAFNARFIRÐI SÍMI 54751/54255			BLAD NR. 2-03