


YATNSLAGNIR, RUMMYND, 1:50

ÁSKILIÐ, ELÐRI  
TEIKNING ÓGILD

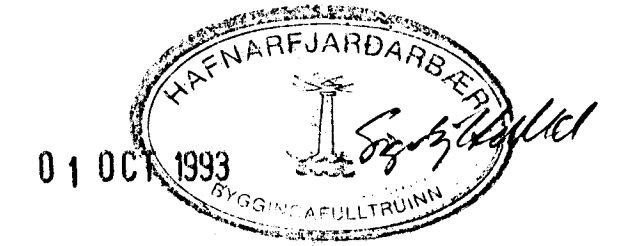

01	SEPT 93	LÖGNUM AD EV. BR. BEIT VÍÐ SK.	GH
BR.NR.	DAGS	EDLI BREVINGAR	SIGN.
STEINAHLIÐ 5 HAFNARFIRÐI			DAGS. AGÚST 93
YATNSLAGNIR, RUMMYND			HANNAÐ 4.2.
MÆLIKV. 1:50			TEIKNAD 4.2.
SIGURÐUR ÞORLEIFSSON TEKNIFRÆÐINGUR F.T.F.I.			VERK NR. 9256
STRANDGÖTU 11 HAFNARFIRÐI SÍMI 54751/54255			BLADNR. 2-04