




Samþykkt á fundi bygginga-
nefndar þ. 8.12. 1992
BYGGINGAFULLTRÚINN
Í HAFNARFIRÐI
Sigurð Halvarsson

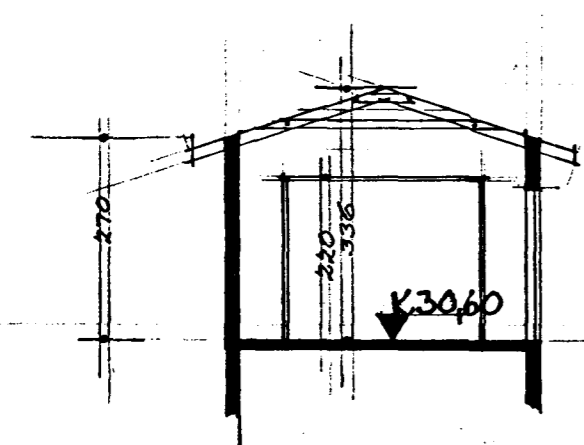

SNEIÐING Í SILÖKLI

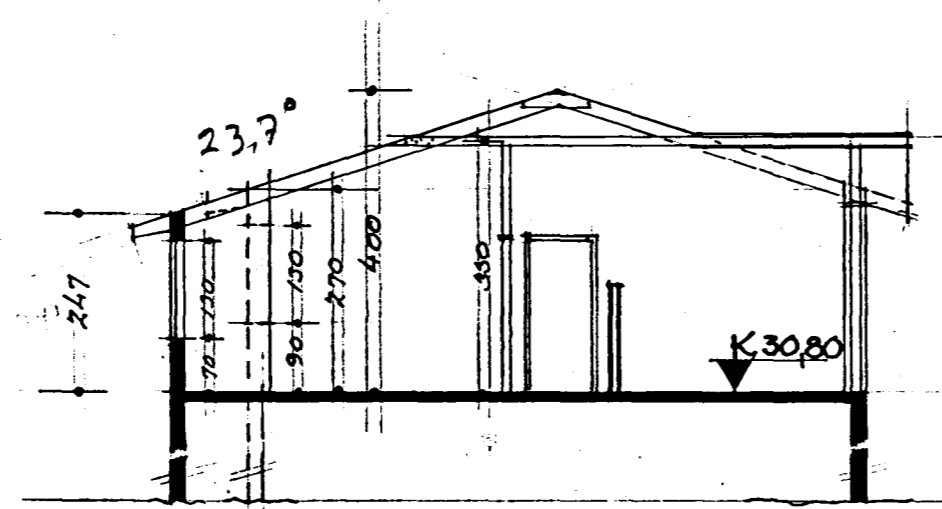

SNEIÐING UM KVIST

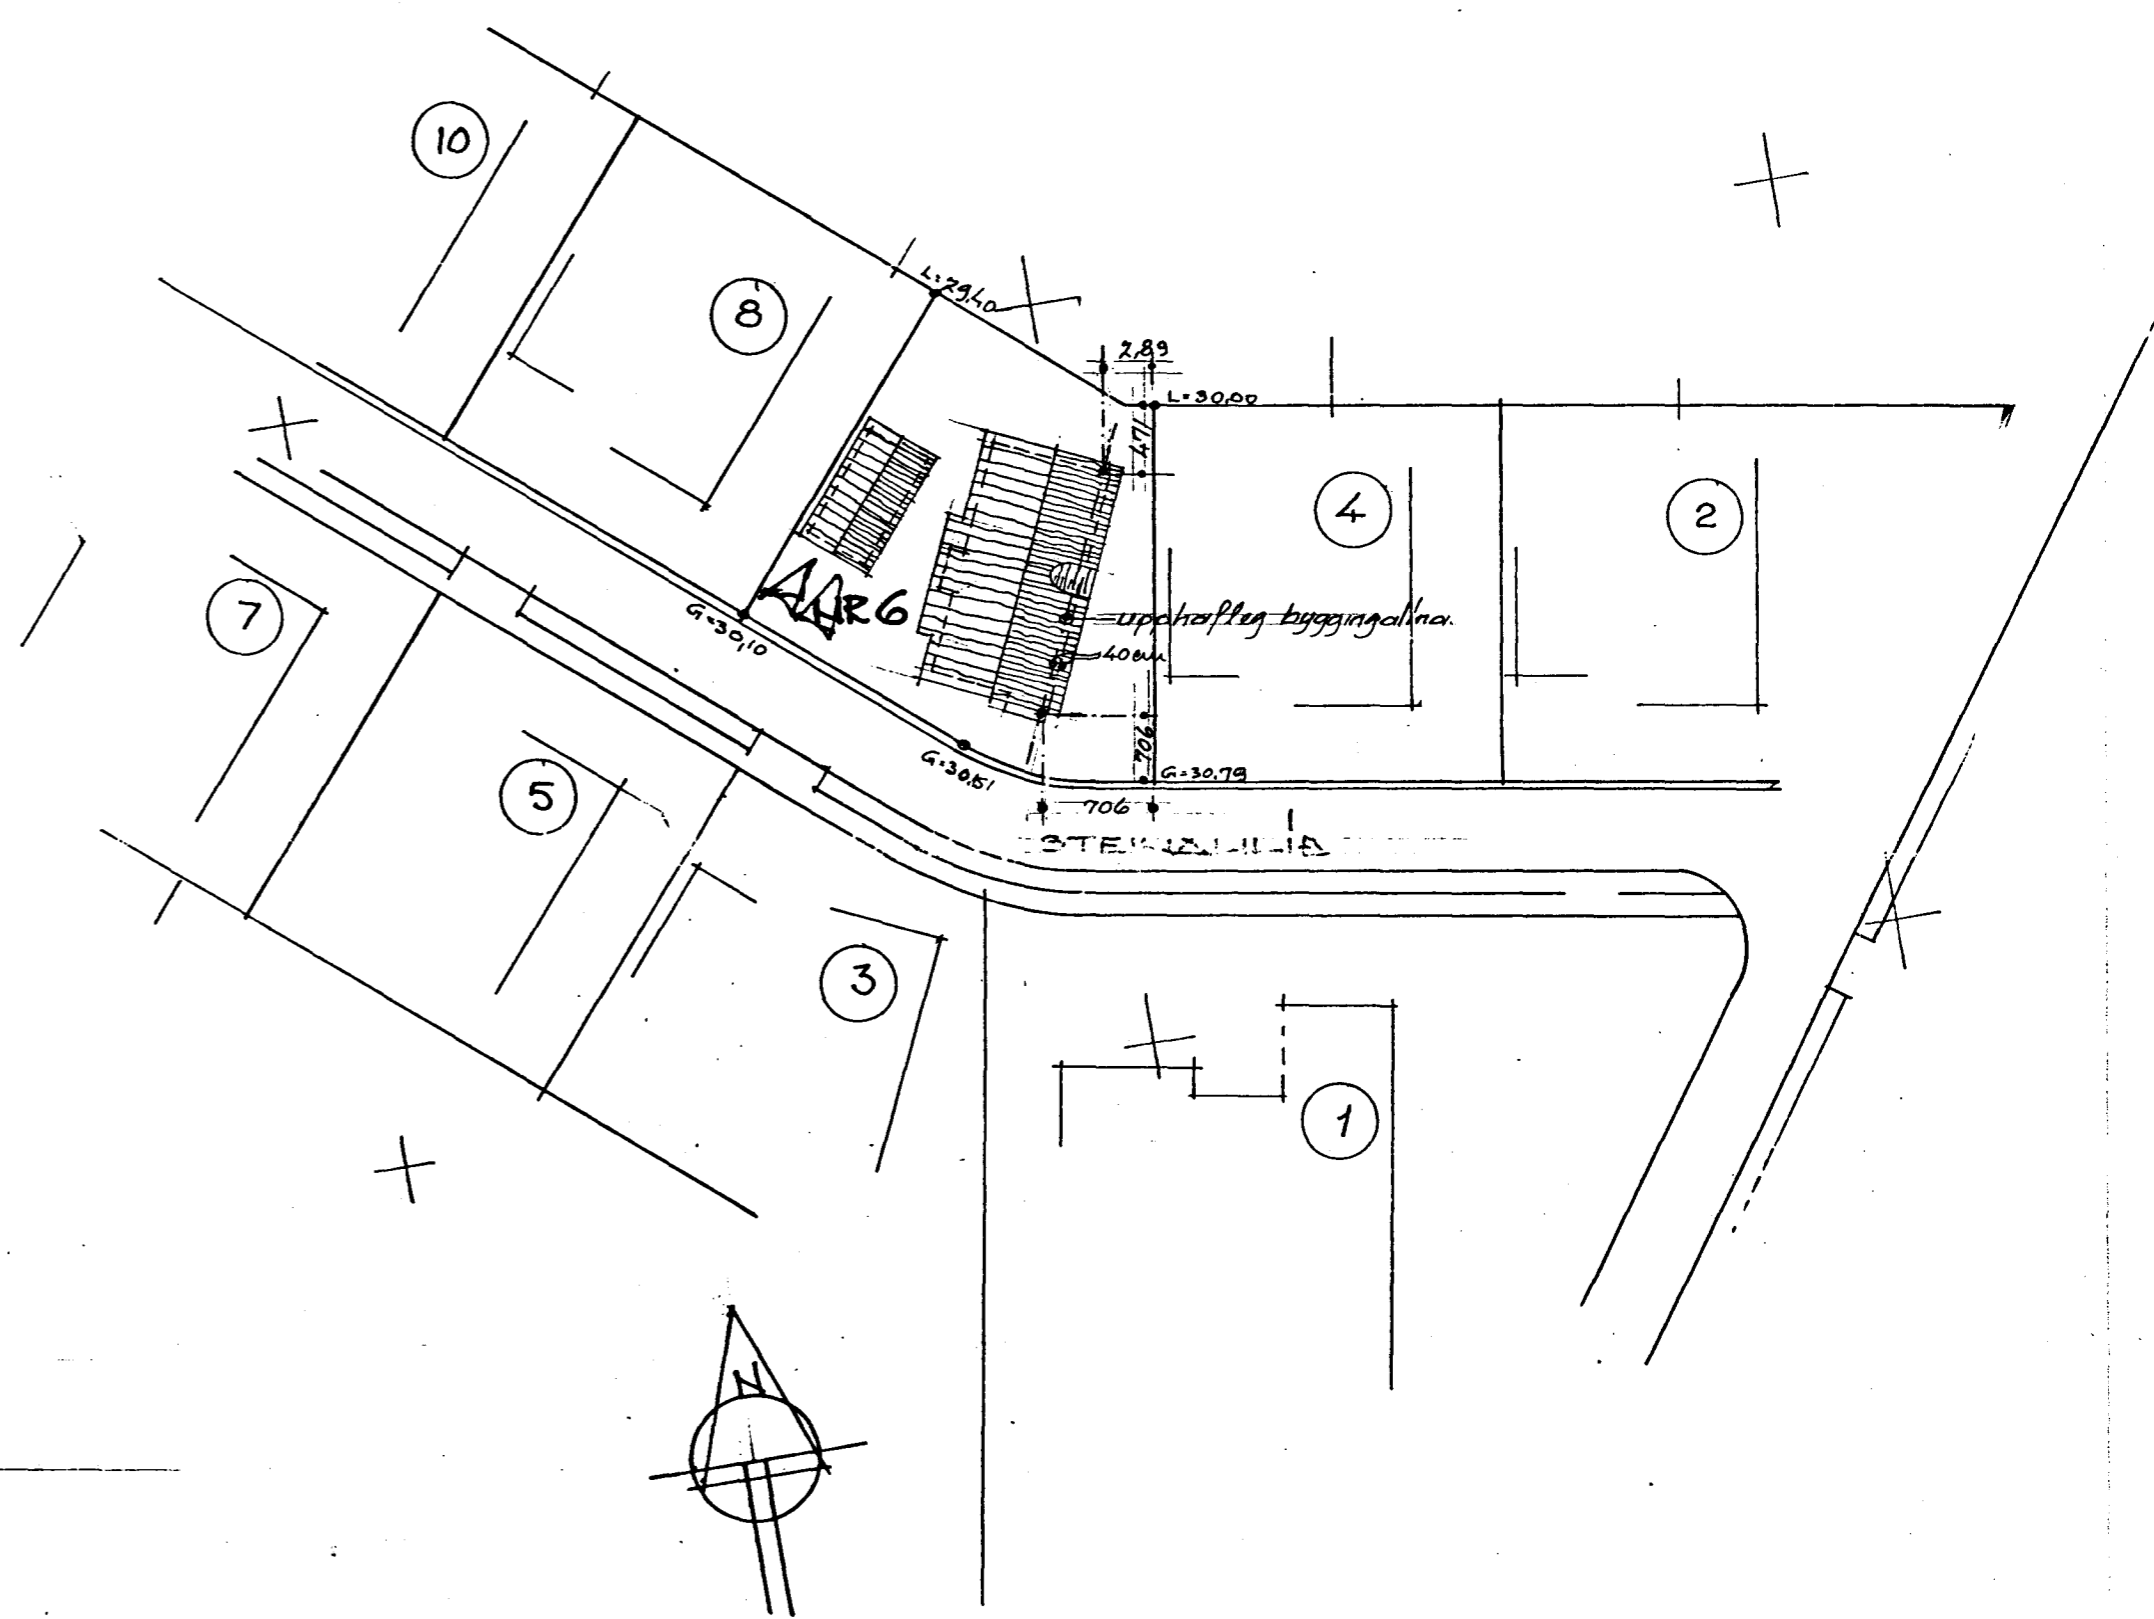

Þreytt 2.7.92. Stærð og stærðsetning
samkv. samþykkt dags 1.2.92. þ.8.12

STEINVAHLID 6 HAFNARFIRÐI
AFSTÖÐUMYND OG SNEIÐING
MÁL 1:100
JUNI 1992
BALDVIN EINARSSON *Baldvin Einarsson* M.B.F.I.